B

Skráningartafla: Hnoðravellir 9 - Hafnarfjörður
Landnúmer: 204068
Matshlutanúmer: 01
Útgáfa: 4.01
Skrásetjari: Kári Eiríksson
Kennitala: 070365-4059
Dags.: 17.5.2006

Uppskipting og lýsing / **Stærðir**

D0 Lokun	D1 Rými hæð-röð	D2 Notkun texti	D3 Hrfuð-flokkun	D4 Eignar-hald	D5 Botnflötur m²	D5M Millifl. m²	D6 Stigar m²	D7 Op m²	D8 Brúttóflötur m²	D9 Brúttóflötur sh < 1,8	D10a Salarhæð min	D10b Salarhæð max	D11 Brúttó rúmmál m³	D12 Nettóflötur m²	D16 Birt flatarmál m²	Reiknitala skiptarúmmáls	D17 Skipta-rúmmál m³
		Matshluti			170,0	0,0	0,0	0,0	170,0	0,0			550,0	150,0	170,0		455,520
		Botn											34,0				
	01	**1. hæð**			170,0	0,0	0,0	0,0	170,0	0,0			516,0	150,0	170,0		
A	0101	**Íbúð**	N	0101	143,1				143,1		2,79	4,25	434,8	126,0	143,1	3,04	383,040
A	0102	**Bílageymsla**	B	0102	26,9				26,9		2,88	3,25	81,2	24,0	26,9	3,02	72,480

Athugasemdir

1. Reiknað er með að þykkt veggja + einangrunar sé 280mm
2. Reiknað er með að þykkt þaks með einangrun sé 400mm
3. Eignarhald bílgeymslu er skráð 0102, en hún tilheyrir hluta 0101

Sameignir sumra

Eignarhald

Eignar-hald	Notkun texti	Birt flatarmál m²	Skiptarúmmál Séreign m³	Séreign og sameign m³
0101	**Íbúð**	143,1	383,040	383,040
0102	**Bílageymsla**	26,9	72,480	72,480
	Alls	170,0	455,520	455,520

B

Skráningartafla: Hnoðravellir 11 - Hafnarfjörður
Landnúmer: 204070
Matshlutanúmer: 01
Útgáfa: 4.01
Skrásetjari: Kári Eiríksson
Kennitala: 070365-4059
Dags.: 17.5.2006

Uppskipting og lýsing / **Stærðir**

D0 Lokun	D1 Rými hæð-röð	D2 Notkun texti	D3 Hrfuð-flokkun	D4 Eignar-hald	D5 Botnflötur m²	D5M Millifl. m²	D6 Stigar m²	D7 Op m²	D8 Brúttóflötur m²	D9 Brúttóflötur sh < 1,8	D10a Salarhæð min	D10b Salarhæð max	D11 Brúttó rúmmál m³	D12 Nettóflötur m²	D16 Birt flatarmál m²	Reiknitala skiptarúmmáls	D17 Skipta-rúmmál m³
		Matshluti			170,0	0,0	0,0	0,0	170,0	0,0			550,0	150,0	170,0		455,520
		Botn											34,0				
	01	**1. hæð**			170,0	0,0	0,0	0,0	170,0	0,0			516,0	150,0	170,0		
A	0101	**Íbúð**	N	0101	143,1				143,1		2,79	4,25	434,8	126,0	143,1	3,04	383,040
A	0102	**Bílageymsla**	B	0102	26,9				26,9		2,88	3,25	81,2	24,0	26,9	3,02	72,480

Athugasemdir

1. Reiknað er með að þykkt veggja + einangrunar sé 280mm
2. Reiknað er með að þykkt þaks með einangrun sé 400mm
3. Eignarhald bílgeymslu er skráð 0102, en hún tilheyrir hluta 0101

Sameignir sumra

Eignarhald

Eignar-hald	Notkun texti	Birt flatarmál m²	Skiptarúmmál Séreign m³	Séreign og sameign m³
0101	**Íbúð**	143,1	383,040	383,040
0102	**Bílageymsla**	26,9	72,480	72,480
	Alls	170,0	455,520	455,520

B

Skráningartafla: Hnoðravellir 13 - Hafnarfjörður
Landnúmer: 204072
Matshlutanúmer: 01
Útgáfa: 4.01
Skrásetjari: Kári Eiríksson
Kennitala: 070365-4059
Dags.: 17.5.2006

Uppskipting og lýsing / **Stærðir**

D0 Lokun	D1 Rými hæð-röð	D2 Notkun texti	D3 Hrfuð-flokkun	D4 Eignar-hald	D5 Botnflötur m²	D5M Millifl. m²	D6 Stigar m²	D7 Op m²	D8 Brúttóflötur m²	D9 Brúttóflötur sh < 1,8	D10a Salarhæð min	D10b Salarhæð max	D11 Brúttó rúmmál m³	D12 Nettóflötur m²	D16 Birt flatarmál m²	Reiknitala skiptarúmmáls	D17 Skipta-rúmmál m³
		Matshluti			170,0	0,0	0,0	0,0	170,0	0,0			550,0	150,0	170,0		455,520
		Botn											34,0				
	01	**1. hæð**			170,0	0,0	0,0	0,0	170,0	0,0			516,0	150,0	170,0		
A	0101	**Íbúð**	N	0101	143,1				143,1		2,79	4,25	434,8	126,0	143,1	3,04	383,040
A	0102	**Bílageymsla**	B	0102	26,9				26,9		2,88	3,25	81,2	24,0	26,9	3,02	72,480

Athugasemdir

1. Reiknað er með að þykkt veggja + einangrunar sé 280mm
2. Reiknað er með að þykkt þaks með einangrun sé 400mm
3. Eignarhald bílgeymslu er skráð 0102, en hún tilheyrir hluta 0101

Sameignir sumra

Eignarhald

Eignar-hald	Notkun texti	Birt flatarmál m²	Skiptarúmmál Séreign m³	Séreign og sameign m³
0101	**Íbúð**	143,1	383,040	383,040
0102	**Bílageymsla**	26,9	72,480	72,480
	Alls	170,0	455,520	455,520

B

Skráningartafla: Hnoðravellir 15 - Hafnarfjörður
Landnúmer: 204074
Matshlutanúmer: 01
Útgáfa: 4.01
Skrásetjari: Kári Eiríksson
Kennitala: 070365-4059
Dags.: 17.5.2006

Uppskipting og lýsing / **Stærðir**

D0 Lokun	D1 Rými hæð-röð	D2 Notkun texti	D3 Hrfuð-flokkun	D4 Eignar-hald	D5 Botnflötur m²	D5M Millifl. m²	D6 Stigar m²	D7 Op m²	D8 Brúttóflötur m²	D9 Brúttóflötur sh < 1,8	D10a Salarhæð min	D10b Salarhæð max	D11 Brúttó rúmmál m³	D12 Nettóflötur m²	D16 Birt flatarmál m²	Reiknitala skiptarúmmáls	D17 Skipta-rúmmál m³
		Matshluti			170,0	0,0	0,0	0,0	170,0	0,0			550,0	150,0	170,0		455,520
		Botn											34,0				
	01	**1. hæð**			170,0	0,0	0,0	0,0	170,0	0,0			516,0	150,0	170,0		
A	0101	**Íbúð**	N	0101	143,1				143,1		2,79	4,25	434,8	126,0	143,1	3,04	383,040
A	0102	**Bílageymsla**	B	0102	26,9				26,9		2,88	3,25	81,2	24,0	26,9	3,02	72,480

Athugasemdir

1. Reiknað er með að þykkt veggja + einangrunar sé 280mm
2. Reiknað er með að þykkt þaks með einangrun sé 400mm
3. Eignarhald bílgeymslu er skráð 0102, en hún tilheyrir hluta 0101

Sameignir sumra

Eignarhald

Eignar-hald	Notkun texti	Birt flatarmál m²	Skiptarúmmál Séreign m³	Séreign og sameign m³
0101	**Íbúð**	143,1	383,040	383,040
0102	**Bílageymsla**	26,9	72,480	72,480
	Alls	170,0	455,520	455,520

B

Skráningartafla: Hnoðravellir 17 - Hafnarfjörður
Landnúmer: 204082
Matshlutanúmer: 01
Útgáfa: 4.01
Skrásetjari: Kári Eiríksson
Kennitala: 070365-4059
Dags.: 17.5.2006

Uppskipting og lýsing / **Stærðir**

D0 Lokun	D1 Rými hæð-röð	D2 Notkun texti	D3 Hrfuð-flokkun	D4 Eignar-hald	D5 Botnflötur m²	D5M Millifl. m²	D6 Stigar m²	D7 Op m²	D8 Brúttóflötur m²	D9 Brúttóflötur sh < 1,8	D10a Salarhæð min	D10b Salarhæð max	D11 Brúttó rúmmál m³	D12 Nettóflötur m²	D16 Birt flatarmál m²	Reiknitala skiptarúmmáls	D17 Skipta-rúmmál m³
		Matshluti			170,0	0,0	0,0	0,0	170,0	0,0			550,0	150,0	170,0		455,520
		Botn											34,0				
	01	**1. hæð**			170,0	0,0	0,0	0,0	170,0	0,0			516,0	150,0	170,0		
A	0101	**Íbúð**	N	0101	143,1				143,1		2,79	4,25	434,8	126,0	143,1	3,04	383,040
A	0102	**Bílageymsla**	B	0102	26,9				26,9		2,88	3,25	81,2	24,0	26,9	3,02	72,480

Athugasemdir

1. Reiknað er með að þykkt veggja + einangrunar sé 280mm
2. Reiknað er með að þykkt þaks með einangrun sé 400mm
3. Eignarhald bílgeymslu er skráð 0102, en hún tilheyrir hluta 0101

Sameignir sumra

Eignarhald

Eignar-hald	Notkun texti	Birt flatarmál m²	Skiptarúmmál Séreign m³	Séreign og sameign m³
0101	**Íbúð**	143,1	383,040	383,040
0102	**Bílageymsla**	26,9	72,480	72,480
	Alls	170,0	455,520	455,520

B

Skráningartafla: Hnoðravellir 19 - Hafnarfjörður
Landnúmer: 204084
Matshlutanúmer: 01
Útgáfa: 4.01
Skrásetjari: Kári Eiríksson
Kennitala: 070365-4059
Dags.: 17.5.2006

Uppskipting og lýsing / **Stærðir**

D0 Lokun	D1 Rými hæð-röð	D2 Notkun texti	D3 Hrfuð-flokkun	D4 Eignar-hald	D5 Botnflötur m²	D5M Millifl. m²	D6 Stigar m²	D7 Op m²	D8 Brúttóflötur m²	D9 Brúttóflötur sh < 1,8	D10a Salarhæð min	D10b Salarhæð max	D11 Brúttó rúmmál m³	D12 Nettóflötur m²	D16 Birt flatarmál m²	Reiknitala skiptarúmmáls	D17 Skipta-rúmmál m³
		Matshluti			170,0	0,0	0,0	0,0	170,0	0,0			550,0	150,0	170,0		455,520
		Botn											34,0				
	01	**1. hæð**			170,0	0,0	0,0	0,0	170,0	0,0			516,0	150,0	170,0		
A	0101	**Íbúð**	N	0101	143,1				143,1		2,79	4,25	434,8	126,0	143,1	3,04	383,040
A	0102	**Bílageymsla**	B	0102	26,9				26,9		2,88	3,25	81,2	24,0	26,9	3,02	72,480

Athugasemdir

1. Reiknað er með að þykkt veggja + einangrunar sé 280mm
2. Reiknað er með að þykkt þaks með einangrun sé 400mm
3. Eignarhald bílgeymslu er skráð 0102, en hún tilheyrir hluta 0101

Sameignir sumra

Eignarhald

Eignar-hald	Notkun texti	Birt flatarmál m²	Skiptarúmmál Séreign m³	Séreign og sameign m³
0101	**Íbúð**	143,1	383,040	383,040
0102	**Bílageymsla**	26,9	72,480	72,480
	Alls	170,0	455,520	455,520

Samþykkt
01 OCT 2008
Byggingarfulltrúinn í Hafnarfirði
F.h. Jón Sigurðsson

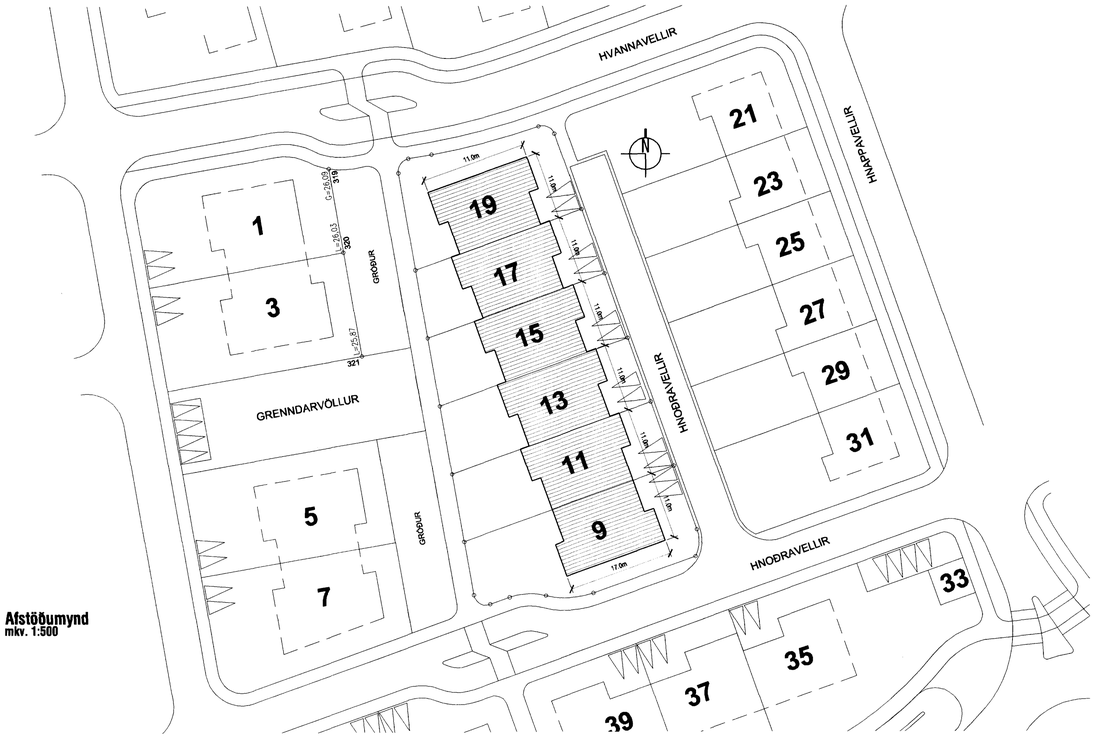

Afstöðumynd
mkv. 1:500

B - 25.09.2008 - breytingar á gluggum - þakhalli úr 9° í 8° - þakgluggar teknir út

aok! VERKSTÆÐI ARKITEKTA
VERKSTÆÐI ARKITEKTA, ehf - Gjánýarsuður 5
220 Hfj. - sími: 565 9779 - email: aok@aok.is
KÁRI EIRÍKSSON arkitekt FAÍ - kt: 070365-4059

verk: **HNOÐRAVELLIR 9-19 - Hafnarfjörður - raðhús** **0701 200**

teikning: **Afstöðumynd - skráningartöflur**

blaðstærð		mkv	hannað	teiknað	dags.
A1	**REYNDARTEIKNING**	1:500	KE	KE	16.júní 2007

Öll mál eru í millimetrum. Öll vafaatriði skal bera undir hönnuð. Mælið eigi af teikningum, öll mál athuguð á staðnum. Öll efnot og afritun teikninga, að hluta eða í heild, er háð skriflegu leyfi höfundar.

pantað 25.09 2008