


Samþykkt þann
23 FEB 2011
Byggingafræðingur í Hafnarfirði
Eh. Sigurður Steinar Jónsson

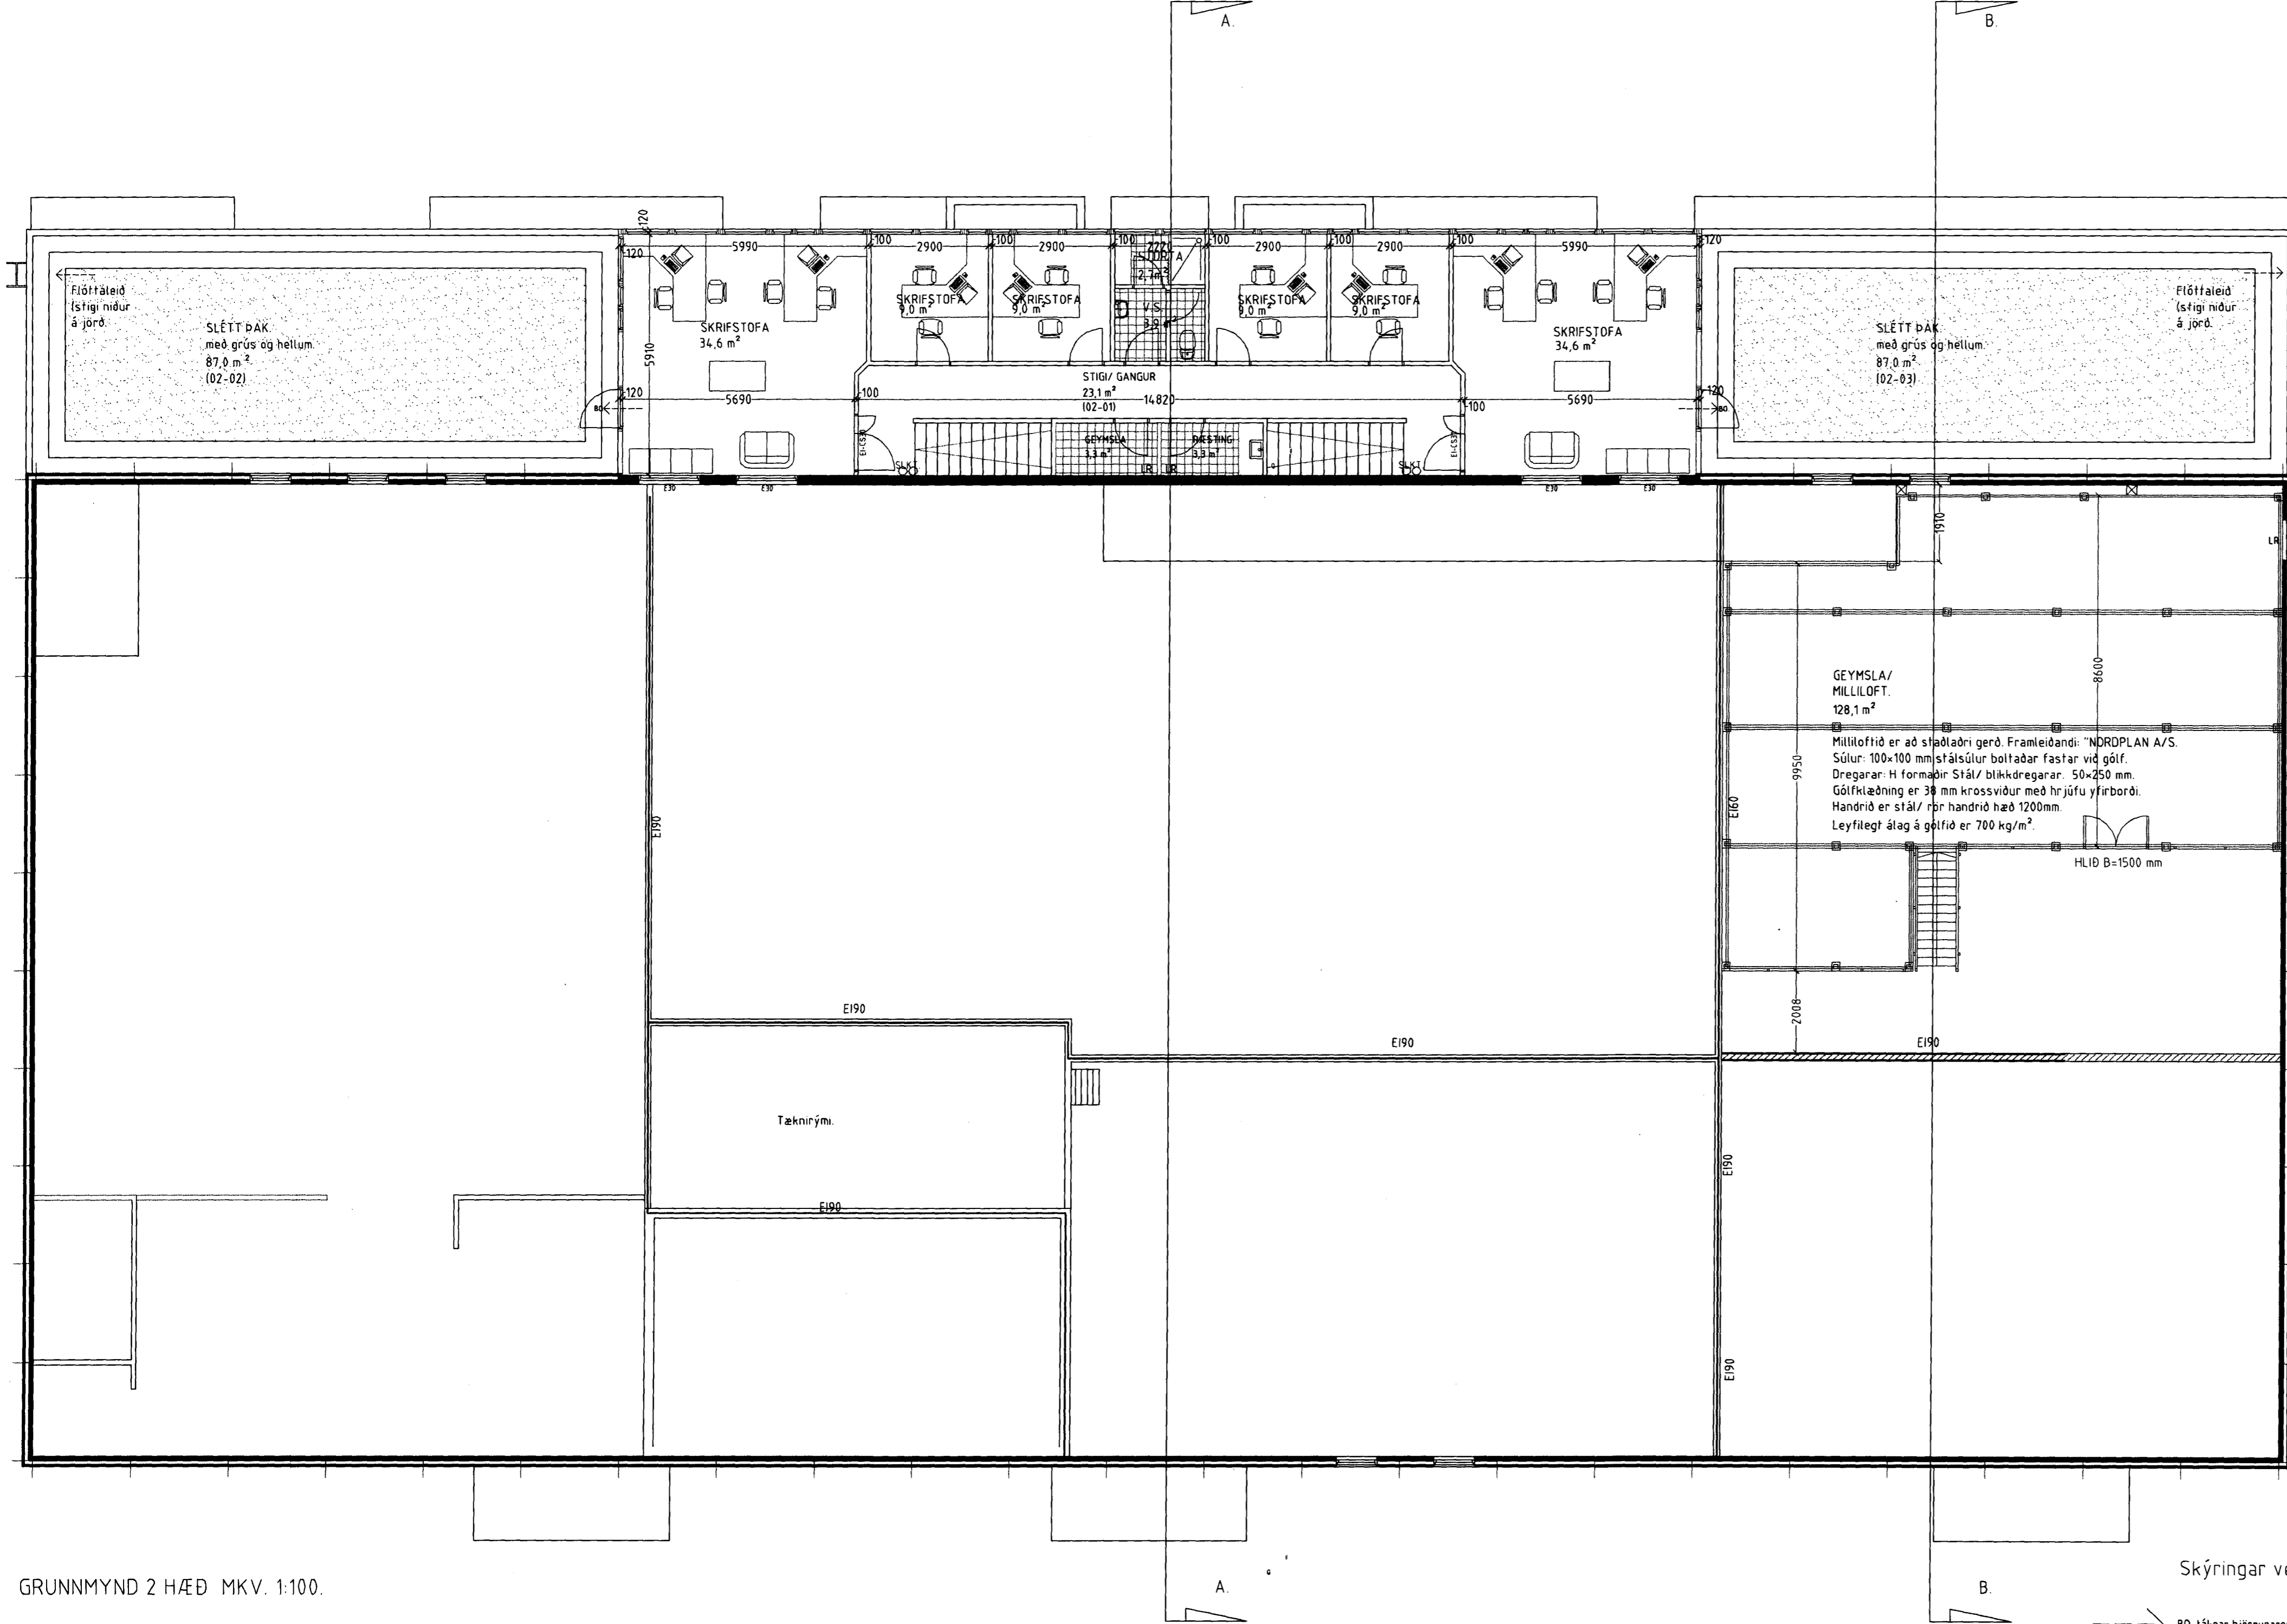

GRUNNMYND 2 HÆÐ MKV. 1:100.

SKÝRINGAR VEGNA BRUNAVARNA.

(Mannvirkið hefur verið yfirfarið af Ingu Hersteinsdóttur verkfræðing með tilliti til bruna og eldvarna, og er með fylgjandi texti byggður á þeirri vinnu.)

Brunasamtæður
Brunasamtæðuskil verða með RE190 veggjum og EI-CS60 hurðum. Byggingin skiptist í sex brunasamtæður.
Geymsla stóra safnuna ásamt frysti u.p.b. 416 m²
Geymsla fyrir erlendar bíómyndir u.p.b. 152 m²
Filmmóttaka u.p.b. 324 m²
Kæli u.p.b. 132 m²
Geymsla u.p.b. 82 m²
Aðrar geymslur og skrifstofur u.p.b. 478 m²
Síðastnefnda brunasamtæðan skiptist í fleiri brunahólf.

Brunahólfun
Brunahólf skulu almennt vera a.m.k. EI60 veggir með EI-CS30 hurðum en EI-S30 hurðum þar sem litið er gengið um. Myndbandageymsla, plakageymsla, tæknirými, aðaltilfuhbergi, gosiðadiska-geymsla, víðgerðir/forvarsla og málþak/skráning, restaggar eru hver í sig sér brunahólf. Stigahús ásamt skrifstofuhöfðunum á 1. og 2. hæð eru sér brunahólf. Brunahólfandi hurðir mega vera á hurðasegulum sem loka þeim við brunahólf.

Burðarvirki
Brunasamtæða burðarvirki almennt er a.m.k. R60.
Brunasamtæða burðarvirki þaks skrifstofuhólfar er a.m.k. R30.
Brunasamtæða burðarvirki stiga verður a.m.k. A-R30.
Hæðarskil eru a.m.k. RE190.

Klæðningar
Klæðningar utanhúss eru í flokki 1 (steipt yfirborð) og gólfefni í flokki G.
Klæðningar innanhúss verða almennt í flokki 1 og gólfefni í flokki G.
Undanfengingar eru klæðningar í skrifstofum, en þær eru í flokki 2.

Flóttaleiðir
Hér er um aðallega um geymslur að ræða. Starfsmenn safnsins eru fáir og flóttaleiðir taka mið af því. Flóttaleiðir eru ymist beint út, um göngudyri eða björgunarop, eða yfir í aðrar brunasamtæður. Þá eru nokkrar rafdrifnar vöruhurðir, sem eru jafnframt aðopnanlegar án rafmagns, en þær eru ekki skilgreindar sem flóttaleiðir.
Í geymslu stóra safnuna eru flóttaleiðir gegnum innlaksrými og plakageymslu. Einnig er flóttaleið gegnum bíómyndageymslu og jafnvel vöruhurð.
Í filmmóttöku eru aðalflóttaleiðir gegnum bíómyndageymslu. Þar er einnig vöruhurð og björgunarop.
Flóttaleiðir frá kæli er um filmmóttöku.
Flóttaleiðir frá geymslu eru um gang að aðalandyri og um filmmóttöku.
Flóttaleiðir frá myndbandamóttöku er um geymslu og gang að aðalandyri og um björgunarop.
Frá skrifstofu á 2. hæð eru flóttaleiðir út á þök auk flóttaleiðir um stiga og anddyri.

Brunavörðunarkerfi
Viðurkennt númerað/ásafengt brunavörðunarkerfi verður í húsinu skv. reglum Brunamálastofnunar og ÍSTENS4. Kerfið verður tengt viðurkennandi vaktstöð. Undirstöð ásamt yfirlitssmynd verður í anddyri hússins.

Loftráskerfi
Þannig skal gengið frá loftráskerfum að þau rýri ekki brunahólfun byggingarinnar og stuðli ekki að reykútbreiddslu við bruna. Brunalokur (a.m.k. EI560) verða í brunahólfunarskilum. Reyk- og brunalokur (a.m.k. EI560) verða í brunasamtæðuskilum. Við brunabóð skulu reyklokur lokast og loftráskerfi skal slökkt á sér.

Reyklosun
Reyklosun frá stærri geymslum verður um baklúgur með aurbrennanlegum plasti. Hver lúga er 0,9 m x 0,9 m. Flatarmál reyklosunar er um 1%–2% af gólfefni í stærri rýmum. Í tveimur stærstu rýmum eru opnanlegar baklúgur búnar bráðvari. Slökktíð getur opnast lúgunar utanfrá (brjóta plasti). Einnig eru nokkrar vöruhurðir, sem og gluggar og hurðir til reyklosunar. Sex metra lofthæð er í stærri geymslum sem getur gótt svigrúm til að rýma bygginguna.

Slönguvefni og slökktíðtæki
Slönguvefni og slökktíðtæki verða í öllu húsinu. Brunaslöngur (lvar 30 m og ein 25 m langar) eru staðsettar þannig að þær nái út í öll horn. Slökktíðtæki skulu staðsett við brunaslöngur en auk þess vera í öðrum brunahólfum þar sem aukin hættfa er á eldi. Þau skulu tengd á upp á vegg með handfangið í 70–80 sm hæð. Slökktíðtæki skulu sett upp í samvinnu við slökktíðtæki á staðnum.

Út- og neyðarlýsing
Út- og neyðarlýsing verður sett upp í öllu húsinu skv. byggingarreglugerð og ÍSTEN1838. Reikna skal með a.m.k. 1 lux á flóttaleiðum en 0,5 lux á öðrum svæðum.

Brunaálag
Brunaálag í byggingunni er almennt ekki hátt. Ekki eru geymdar neinar sjálf-íkviknanlegar filnur í henni. Gögn eru almennt geymd í rennihúlkurum úr stáli, sem lokast þétt. Filnur eru geymdar í þar til gerðum geymslukössum, gjarnan úr stáli eða sérstökum plastboxum. Stórir safnmundir eru hestsýningarvélar, ljóskastarar og aðrir munir að mestu úr óbrennulegum efnum. Ekki er fyrirhugað að geyma leikmyndir í safninu.

Eftirlit og viðhald brunavarnarkerfa
Þjónustusamningur verður gerður um eftirlit og viðhald á brunavarnarkerfum hússins (brunavörðunarkerfi) ásamt jafnarbúnaði, handvirkum slökktíðtæki, út- og neyðarlýsingu. Sett skal upp innra eftirlitsskerfi brunavarna fyrir kvikmyndasafnið.

Skýringar vegna eldvarna:

- > B0 Táknað björgunarop, samkv. reglugerð um brunavarnir og brunamál.
- > Táknað rýmingartíð, samkv. reglugerð um brunavarnir og brunamál.
- Eldvarnarbúnaður og slökktíðtæki skulu staðsett jafnt í samræmi við slökktíðtæki.

Byggingarlýsing / verk lýsing:

Húsið er úr forsteyptum samlokuelningum. Undirstöður og botnplata eru staðsteyptar á klöpp eða þjappaðri hraunfyllingu. Botnplata veldistipuð og eða með gólfgröf, með halli að niðurflokkum. Berandi gólfplötur, 2 hæðar eru forsteyptar ríffaplötur með gólfgröf. Þak kemur á forsteyptar ríffaplötur sem myndja þakkið. Á þakinu er pappalegt þak á einangrun.

Frágangur veggja inni: Steypir veggir eru með sjónsteypu áferð og málaðir. Veggir (ekkhitrandi) milli einstakra brunahólfa, aðrir steypir eru a.m.k. EI60 ekkhitrandi veggir. Hlaðir EI60 veggir, ekki berandi veggir milli einstakra brunahólfa, eru uppbyggðir sem hér segir: 70 mm. hlaðin vikuveggur, múrhúðaður beggja vegna með 15 mm. múrhúð. Létir EI60 veggir, létir milliveggir á milli einstakra brunahólfa eru uppbyggðir sem hér segir: S1 = 120 mm. blökkgrind fylt með seltullareinangrun og klæddir beggja vegna með 2 * 13 mm. gíspjötum.

Húsið er hitað með miðstöðvarofnum, og loftlita, og eru lagin sýnileg að hluta.

LR. tákna loftrásting. Herbergi og svæði sem liggja að útvegg eru loftræst um opnan. glugga, lokað innrymi eru loftræst í gegnum blökk stokka, sjálftrékkjandi eða með vélrænni loftrástingu eftir því sem við á.

Skýringar á táknum teikninga.

- (Burðargrindur)
- R60 Burðargrind úr límré, stáli, steypu eða strengjasteypu (Veggir)
- RE160 Berandi veggur úr steypu og eða tré
- EI60 Ekki berandi veggur úr stálgrind/gíspjötum og eða trégrind/gíspjötum
- A-RE170 Eldvarnarveggur: (Hæðarskil/miltigólf)
- RE160 Miltigólf úr steypu, Miltigólf úr stábitum, stálángbóndum, stenukl og gíspjötum að neðan
- Miltigólf úr stábitum, trélangbóndum, stenukl og gíspjötum að neðan
- Miltigólf úr límrébitum, trélangbóndum, stenukl og gíspjötum að neðan (Hurðir)
- EI-CS60 Eldvarnarhurð
- EI-S30 Eldvarnarhurð
- A-RE170 Eldvarnarhurð (Gluggar)
- E30 Eldvarnarhluggi
- Klæðningar Evro-A (lígidi klæðningar áður í flokki 1)
- Evro-B = lígidi klæðingar áður í flokki 2)
- Merking einstakra tákna: R Táknað burðarbot E Táknað helleika I Táknað einangrun W Táknað vörn fyrir hitageisum C Táknað sjálflokandi hurð S Táknað reykhrandi byggingahluta Allir eldvarnarkerfir bygginga hlutar skulu hafa hlotið samþykki Brunamálastofnunar ríkissins.

Í feb. 2011 eru gerðar breytingar á áður samþ. teikningum. Þannig að teiknað er milli loft/ geymsluloft í rými 0103, auk þess sem gerðar eru minniháttar lagfæringar á teikningum v. breytinga sem gerðar hafa verið. Verkefni þetta nær til þess að breyta innra fyrirkomulagi hússins, og nýta það fyrir Kvikmyndasafn Ísland. Ekki eru gerðar neinar breytingar á útliti eða burðarvirki hússins. Húsið er teiknað sem fiskvinnsluskóli af Óla Þórðarsyni arkitekt f.a.í. í júní 1982.

HVALEYRARBRAUT 13 HAFNARFIRÐI.

STH. Teiknistofan ehf. Strandgötu 11 220 Hafnarfirði. Sigurður Þorvarðarson byggingafræðingur bfr. Sími: 5651510 / 8928534. Netfang: teiknistofan@simnet.is Kennitala aðalhöfnuðar: 14 1250-4 189.

Skýringar:	Aðaluppdráttur.
Teikning:	GRUNNMYND 2 HÆÐ, SNID, B-B, SKÝRINGATEXTRAR
Mælikvæði:	1:100. -
Undirskrift:	<i>[Handwritten Signature]</i>
Blað nr. 2 af 3	Dagsetning: 17 September 2003
Breytt: Janúar 2011, gerðar leyfðar breytingar á teikningum og teiknað milli loft/ geymsluloft í rými 0103. Sig. Þ.	

SNIDMYND B-B. MKV. 1:100.