


GRUNNMYND 1 HÆÐ MKV. 1:100.

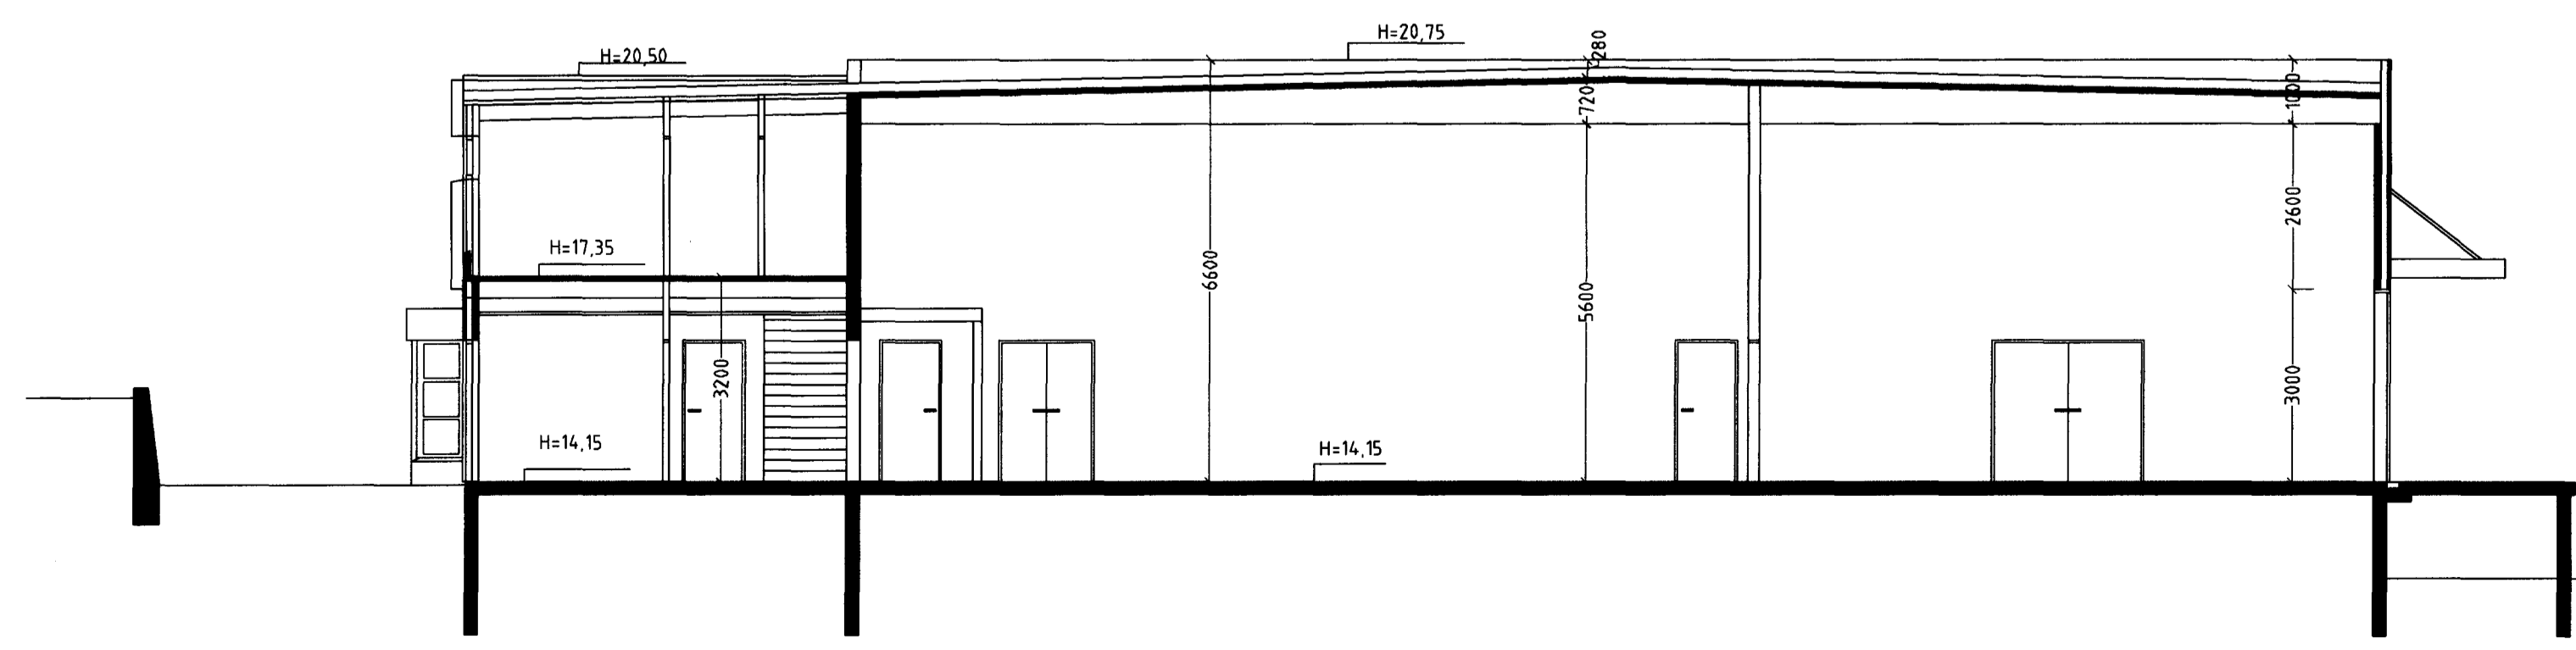

SNIBMYND A-A. MKV. 1:100.

Í feb. 2011 eru gerðar breytingar á áður samþ. teikningum. Þannig að teiknað er milli loft/ geymsluloft í rými 0103, auk þess sem gerðar eru minniháttar lagfæringar á teikningum v. breytinga sem gerðar hafa verið. Verkefni þetta nær til þess að breyta innra fyrirkomulagi hússins, og nýta það fyrir Kvikmyndasafn Ísland. Ekki eru gerðar neinar breytingar á útliti eða burðarvirki hússins. Húsið er teiknað sem fiskvinnsluskóli af Óla Þórðarsyni arkitekt f.a.í. í júní 1982.

HVALEYRARBRAUT 13 HAFNARFIRÐI.

STH. Teiknistofan ehf. Strandgötu 11 220 Hafnarfirði.
Sigurður Þorvarðarson byggingafræðingur bfi.
Sími: 5651510/ 8928534. Netfang: teiknistofan@simnet.is
Kennitala aðalhönnuðar: 141250-4 169.

Skýringar:	Aðaluppdráttur.
Teikning:	GRUNNMYND 1 HÆÐ, SNIB A-A
Mælikvæði:	1:100. -
Undirskrift:	<i>18/2/11</i>
Blað nr:	1 af 3. Dagsetning: 17 september 2003
Breytt:	Janúar 2011, gerðar leydréttingar á teikningum og teiknað milli loft/ geymsluloft í rými 0103. Sig. Þ.