




SKÝRINGAR:

FRÁGANGUR Á LÓÐAMÖRKUM VERÐI GERÐUR Í SAMRÁÐI VIÐ LÓÐARHAFA AÐLIGGJANDI LÓÐA. STÆRÐ OG STAÐSETNING LÓÐA, BYGGINGARREITA OG BÍLASTÆÐA ERU SÝND Á MÆLIBLÖÐUM.

2h= HÚS Á TVEIMUR HÆÐUM
 G= REIKNUÐ HÆÐ Á GÖTU, GANGSTÉTT, -STÍG EÐA LÓÐAMÖRKUM
 L= LANDHÆÐ VIÐ LÓÐAMÖRK (LEIÐBEINANDI)
 H= HÆÐ Á AÐKOMUGÓLFI - SJÁ SKILMÁLA
 Fr= TENGIHÆÐ Á REGNVATNSFRÁRÆSI
 Fs= TENGIHÆÐ Á SKÓLPFRÁRÆSI

BAKRÁSARVATN HITAVEITU SKAL VEITA Í REGNVATNSFRÁRÆSI. NEYSLUVATNSHEIMÆÐAR ERU Ø32 mm PE100, NEMA ANNAD SÉ SÝNT Á TEIKNINGU. TENGIHÆÐ NEYSLUVATNSHEIMÆÐAR ER AÐ ÖLLU JÓFNU 1,2 m UNDIR YFIRBORDI LANDS.

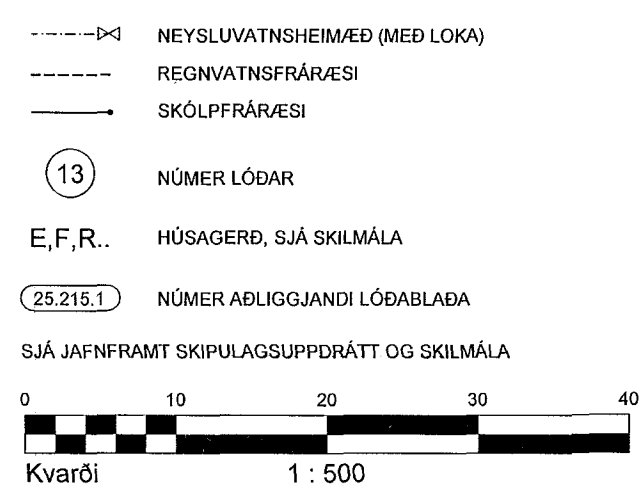

HÆÐABLAÐ 25.220.3
 TEIKNING NR. 413.079
 HAFRAVELLIR 1,2,4,6,14,16,18,20,21 OG 23
 HNÓÐRAVELLIR 1,2,3,4 OG 6

HAFNARFJARÐARBÆR
 UMVERFIS- OG TÆKNISVIÐ
 VELLIR 6. ÁFANGI



Breyting A: 13.11.2006/HKB; Breyting á byggingarreit Hafravalla 21 og 23. Samþykkt af skipulags- og byggingarráði 23.08.2006.
 Breyting B: 08.01.2007/RBS; Breyting á byggingarreit Hafravalla 14 og 16. Samþykkt af skipulags- og byggingarfulltrúa 25.10.2006.
 Breyting C: 14.02.2007/IRB; Hæðir í sviga eru samþykktar hæðir.
 Breyting D: 29.09.2008/GVB; Hnóðravellir 1-3 breytt úr 2ja hæða í eins hæða hús. Samþykkt af skipulags- og byggingarfulltrúa 25.06.2008