


GRUNNMYND Mkv 1 : 50

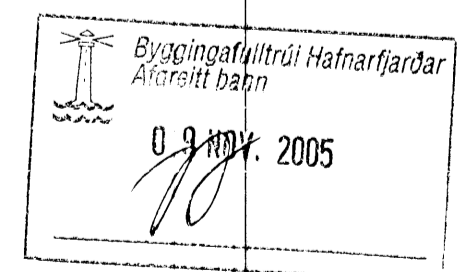

Breytt = 7. - 11. - 2005
Breytt lögum á súlu við bílgeymslu,
Var hringlaga en verður ferköntuð.

Furuvellir 29 Hafnarfirði. Grunnm.

VERK. NR. 267 DAGS. 12.-1.-2004 MÁL. 1.50
TEIKN. NR. 201 BREYTT. 25.-8.-2004

JÓN GUÐMUNDSSON ARKITEKT Jón Guðmundsson
VINNUSTOFA SUBURLANDSBRÁUT 16 REYKJAVÍK BÍMÍ 552 5055