


Sampykkt þann  
09 APR 2003  
Byggingartútrúnn / Hafnarfirði  
F.h. Hraifur S. Gunnlaugsson

**SKÝRINGAR**

PUNKTALINA TÁKNAR VEGGI / BITA FYRIR OFAN PLÖTU.  
[---]

**BENDING:**

ALLIR STEYPTIR ÚTVEGGIR MED TVÓFALDRI BENDINGU K10c/c200 Í BÁÐAR ÁTTIR. #  
ALLIR STEYPTIR INNVEGGIR MED TVÓFALDRI BENDINGU K10c/c200 Í BÁÐAR ÁTTIR. #  
ALLIR STEYPTIR INNVEGGIR MED TVÓFALDRI BENDINGU K12c/c200 Í BÁÐAR ÁTTIR. #  
ALMENNT SKULU TENGIJARN UPP Í VEGGI STANDA MINNST 500mm UPP FYRIR EFRÍ BRÚN PLÖTU.  
Í ALLA VEGGENDA OG KRINGUM ÖLL OP KOMI 2 K12 BUNDINN Í LYKKJUR K10c/c250 L= Yx500.

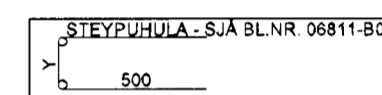

NEÐANGREIND LÍNA SÝNIR MÖRK EFRIBENDINGU. JARN SKAL ALLTAF SKEYTILENGT ÚT FYRIR MÖRK EFRIBENDINGAR.

**FORSTEYPTAR EINGAR**

ALLAR FORSTEYPTAR EINGAR ERU MÁLSETTAR ÚT FRÁ TEIKNINGUM. VEGNA AÐLOGUNAR MANNVIRKIS AÐ ELÐRI HLUTA GETA ÞESSI MÁL BREYST. ÞAÐ ER ÞVI MIKLIVÆGT AÐ ÖLL EINGAMÁL SÉU SANNNREYND Á BYGGINGASTAÐ AÐUR EN FRAMLEIÐSLA Á EINGINGUM FER FRAM.

**TILVÍSANIR:**

ALMENNAR SKÝRINGAR: SJÁ BL.NR.06811-8000.

MÁLSETNINGAR Á VEGGJUM: TEIKNING ARKITEKTS.


KÓTAR: TEIKNING ARKITEKTS.

GÓT Í PLÖTUM OG VEGGJUM: TEIKNING LAGNAHÖNNUDA.

**BROTPOLSFLOKKUR STEYPU:**

SJÁ BL.NR.06811-8000.

**KAPLAKRIKI**

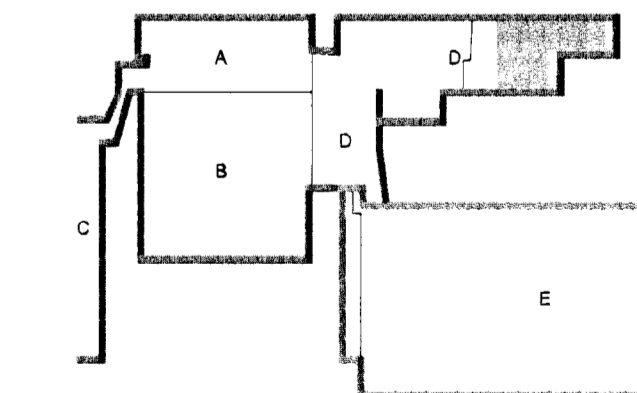

C	03.03.08	Hællum línum breytt í punktalinur þar sem við á	HÖU/BG
B	12.02.08	Uppfylltu rými breytt í notrými.	HÚR/BIB
A	23.11.07	Verktækning	BIB/BG
Útg.	Dags	Skýring	Hannað/Yfirfand

**VSB**

**VERKFRÆÐISTOFA**

BÆJARHRAUN 20 · 220 HAFNARFJÖRDUR · KENNIT. 710796-2899  
vsb@vsb.is · Sími 585 8600 · Fax 585 8610 · www.vsb.is

Áritun sérhönnuðar  
Björn Gústafsson Kt.180550-4889

Verkefni  
KAPLAKRIKI  
HAFNARFIRÐI

Verkhuti  
Búðarvirki  
Veggir og plata yfir kjallara  
Grunnmynd

Hannað  
BIB

Teiknað  
BIB

Yfirfand  
BG

Kvarði  
1.50

/A1


Síða

Dags


Verkefni

Teikning


Mínsta

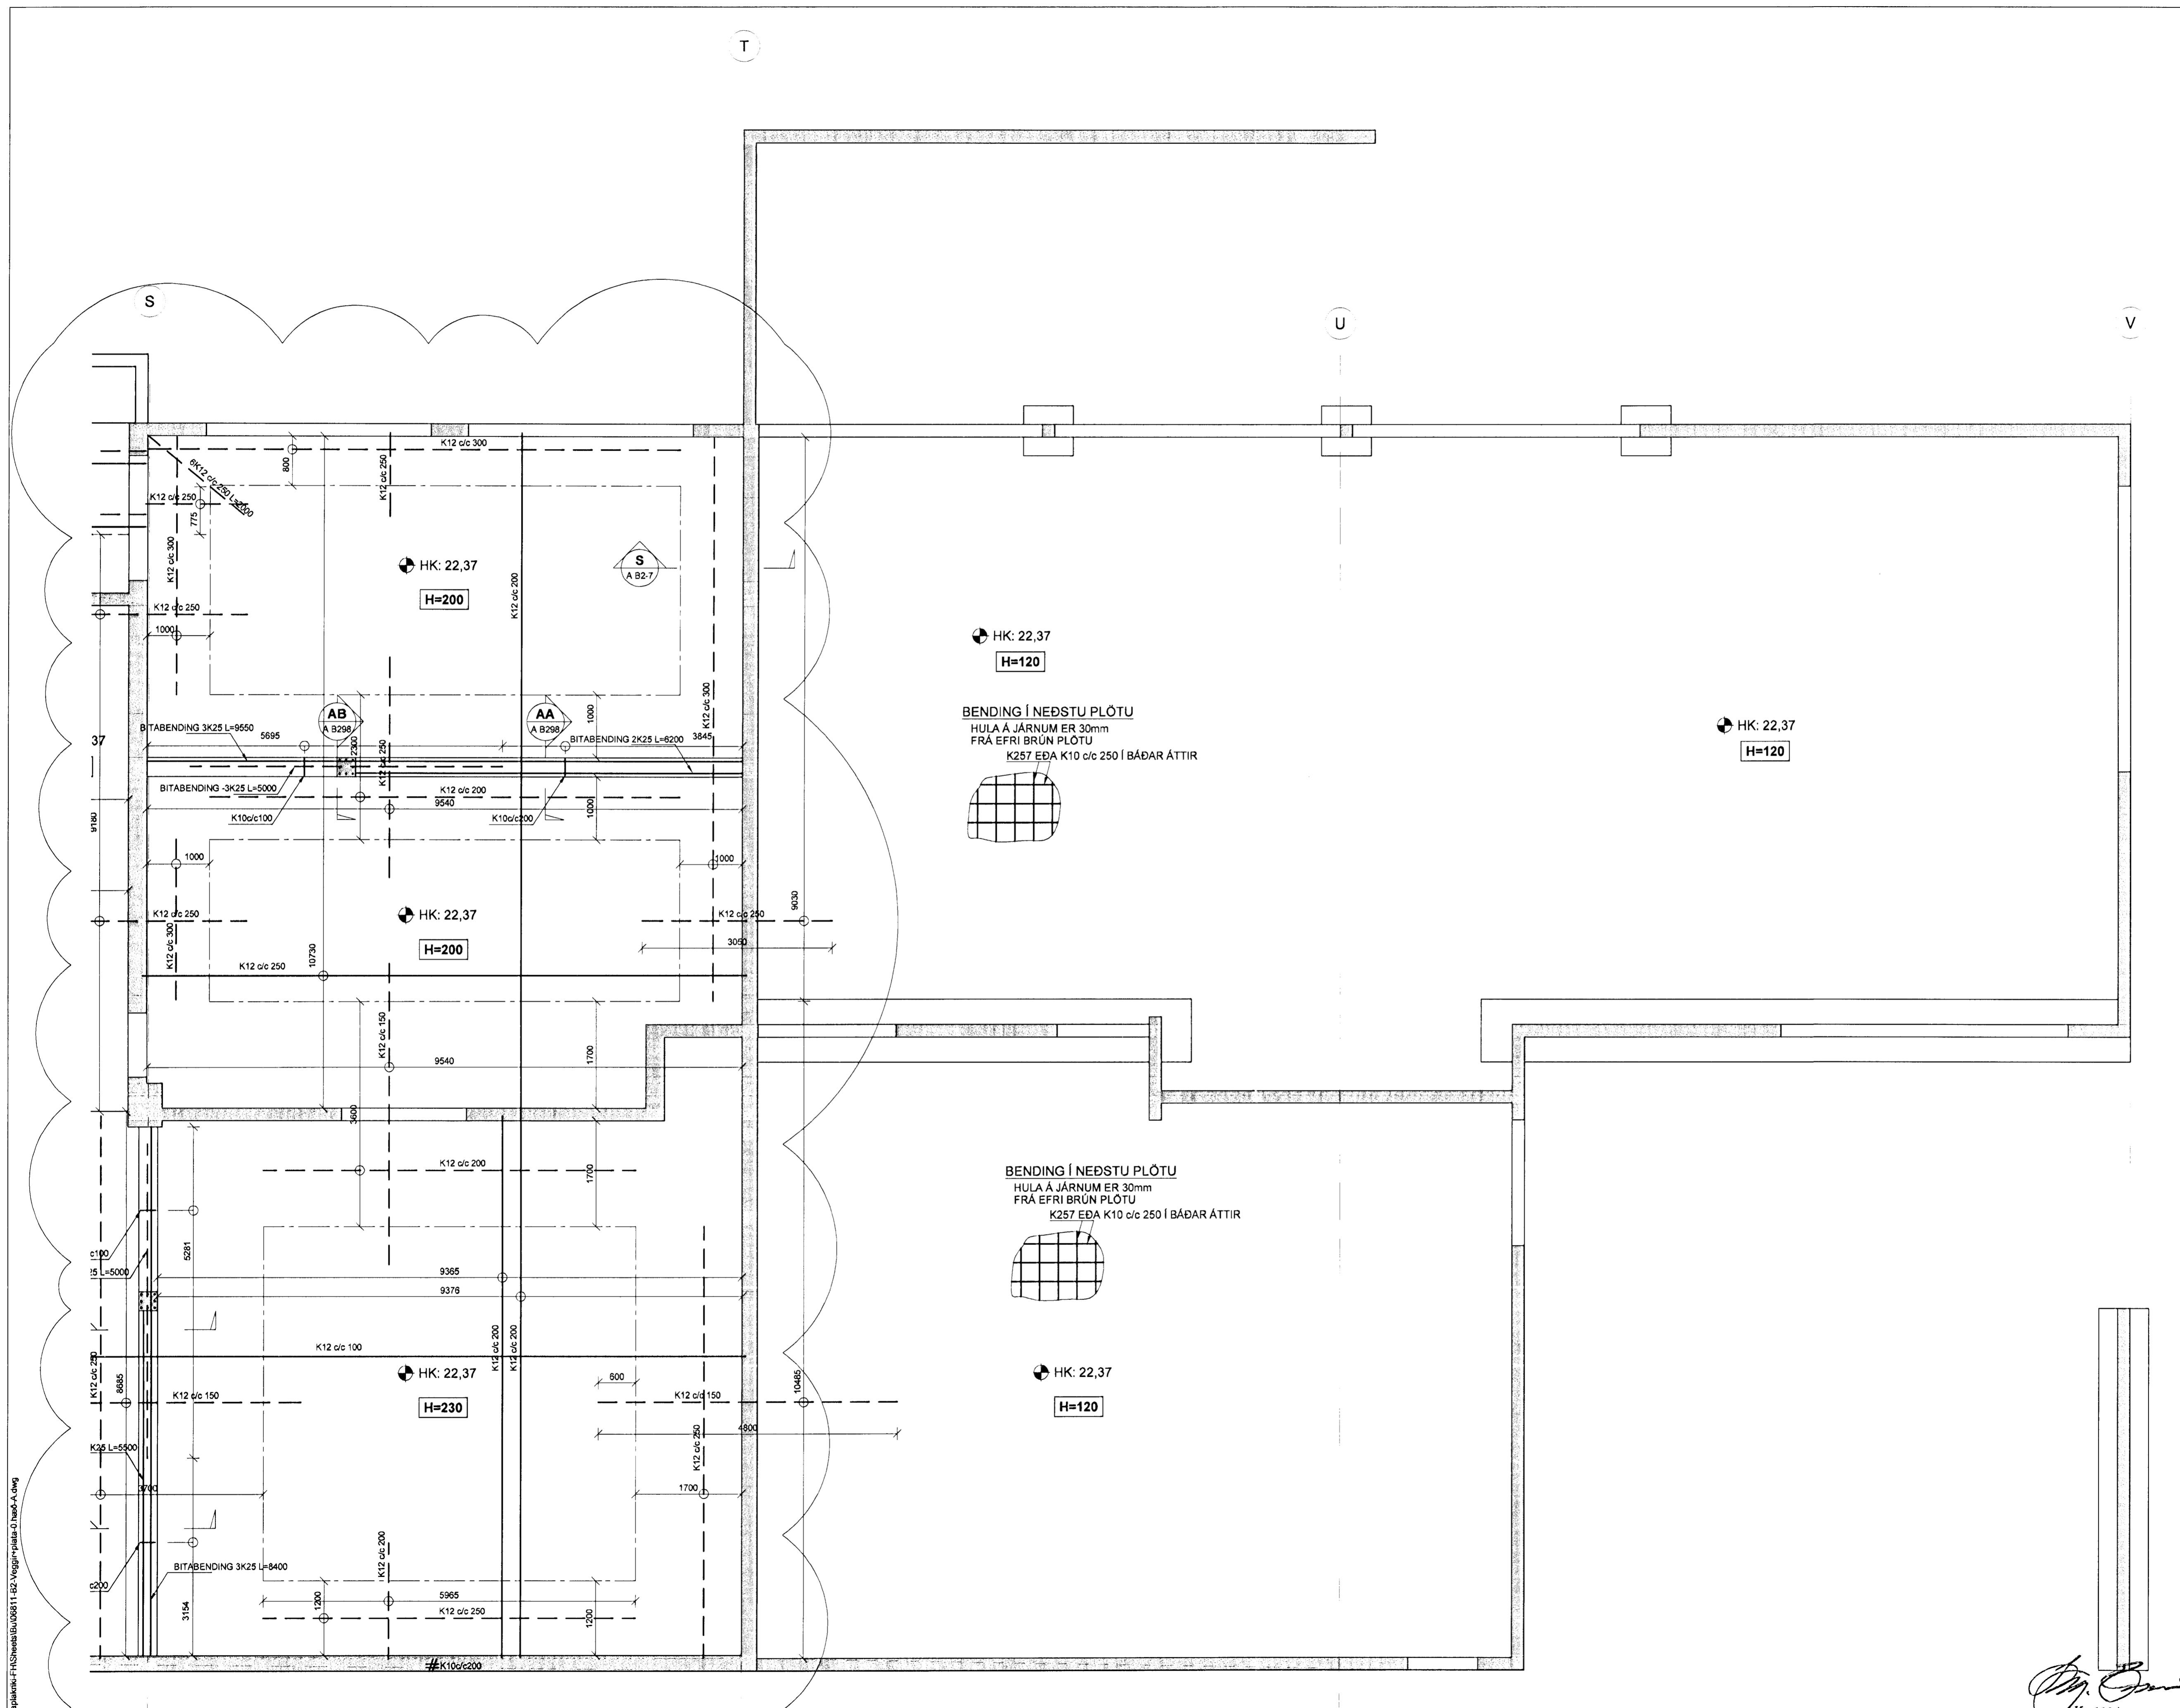

BENDING Í NEÐSTU PLÖTU  
HULA Á JARNUM ER 30mm  
FRÁ EFRÍ BRÚN PLÖTU  
K257 EÐA K10 c/c 250 Í BÁÐAR ÁTTIR

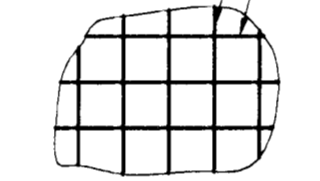

BENDING Í NEÐSTU PLÖTU  
HULA Á JARNUM ER 30mm  
FRÁ EFRÍ BRÚN PLÖTU  
K257 EÐA K10 c/c 250 Í BÁÐAR ÁTTIR

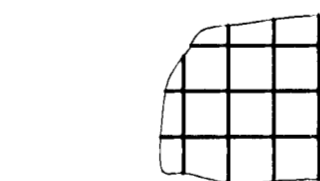

0100581108811\_KaplaKriki-FAShessa\BUD0811\_EB2-Veggir-plata-0\_hao-A.dwg

*Björn Gústafsson*  
Kt. 110457-2789  
**BATTERIÐ**