



Samþykkt þann
 09 APR 2008
 Byggingarfulltrúinn í Hafnarfirði
 F.Þ. Hrólfur S. Gunnlaugsson

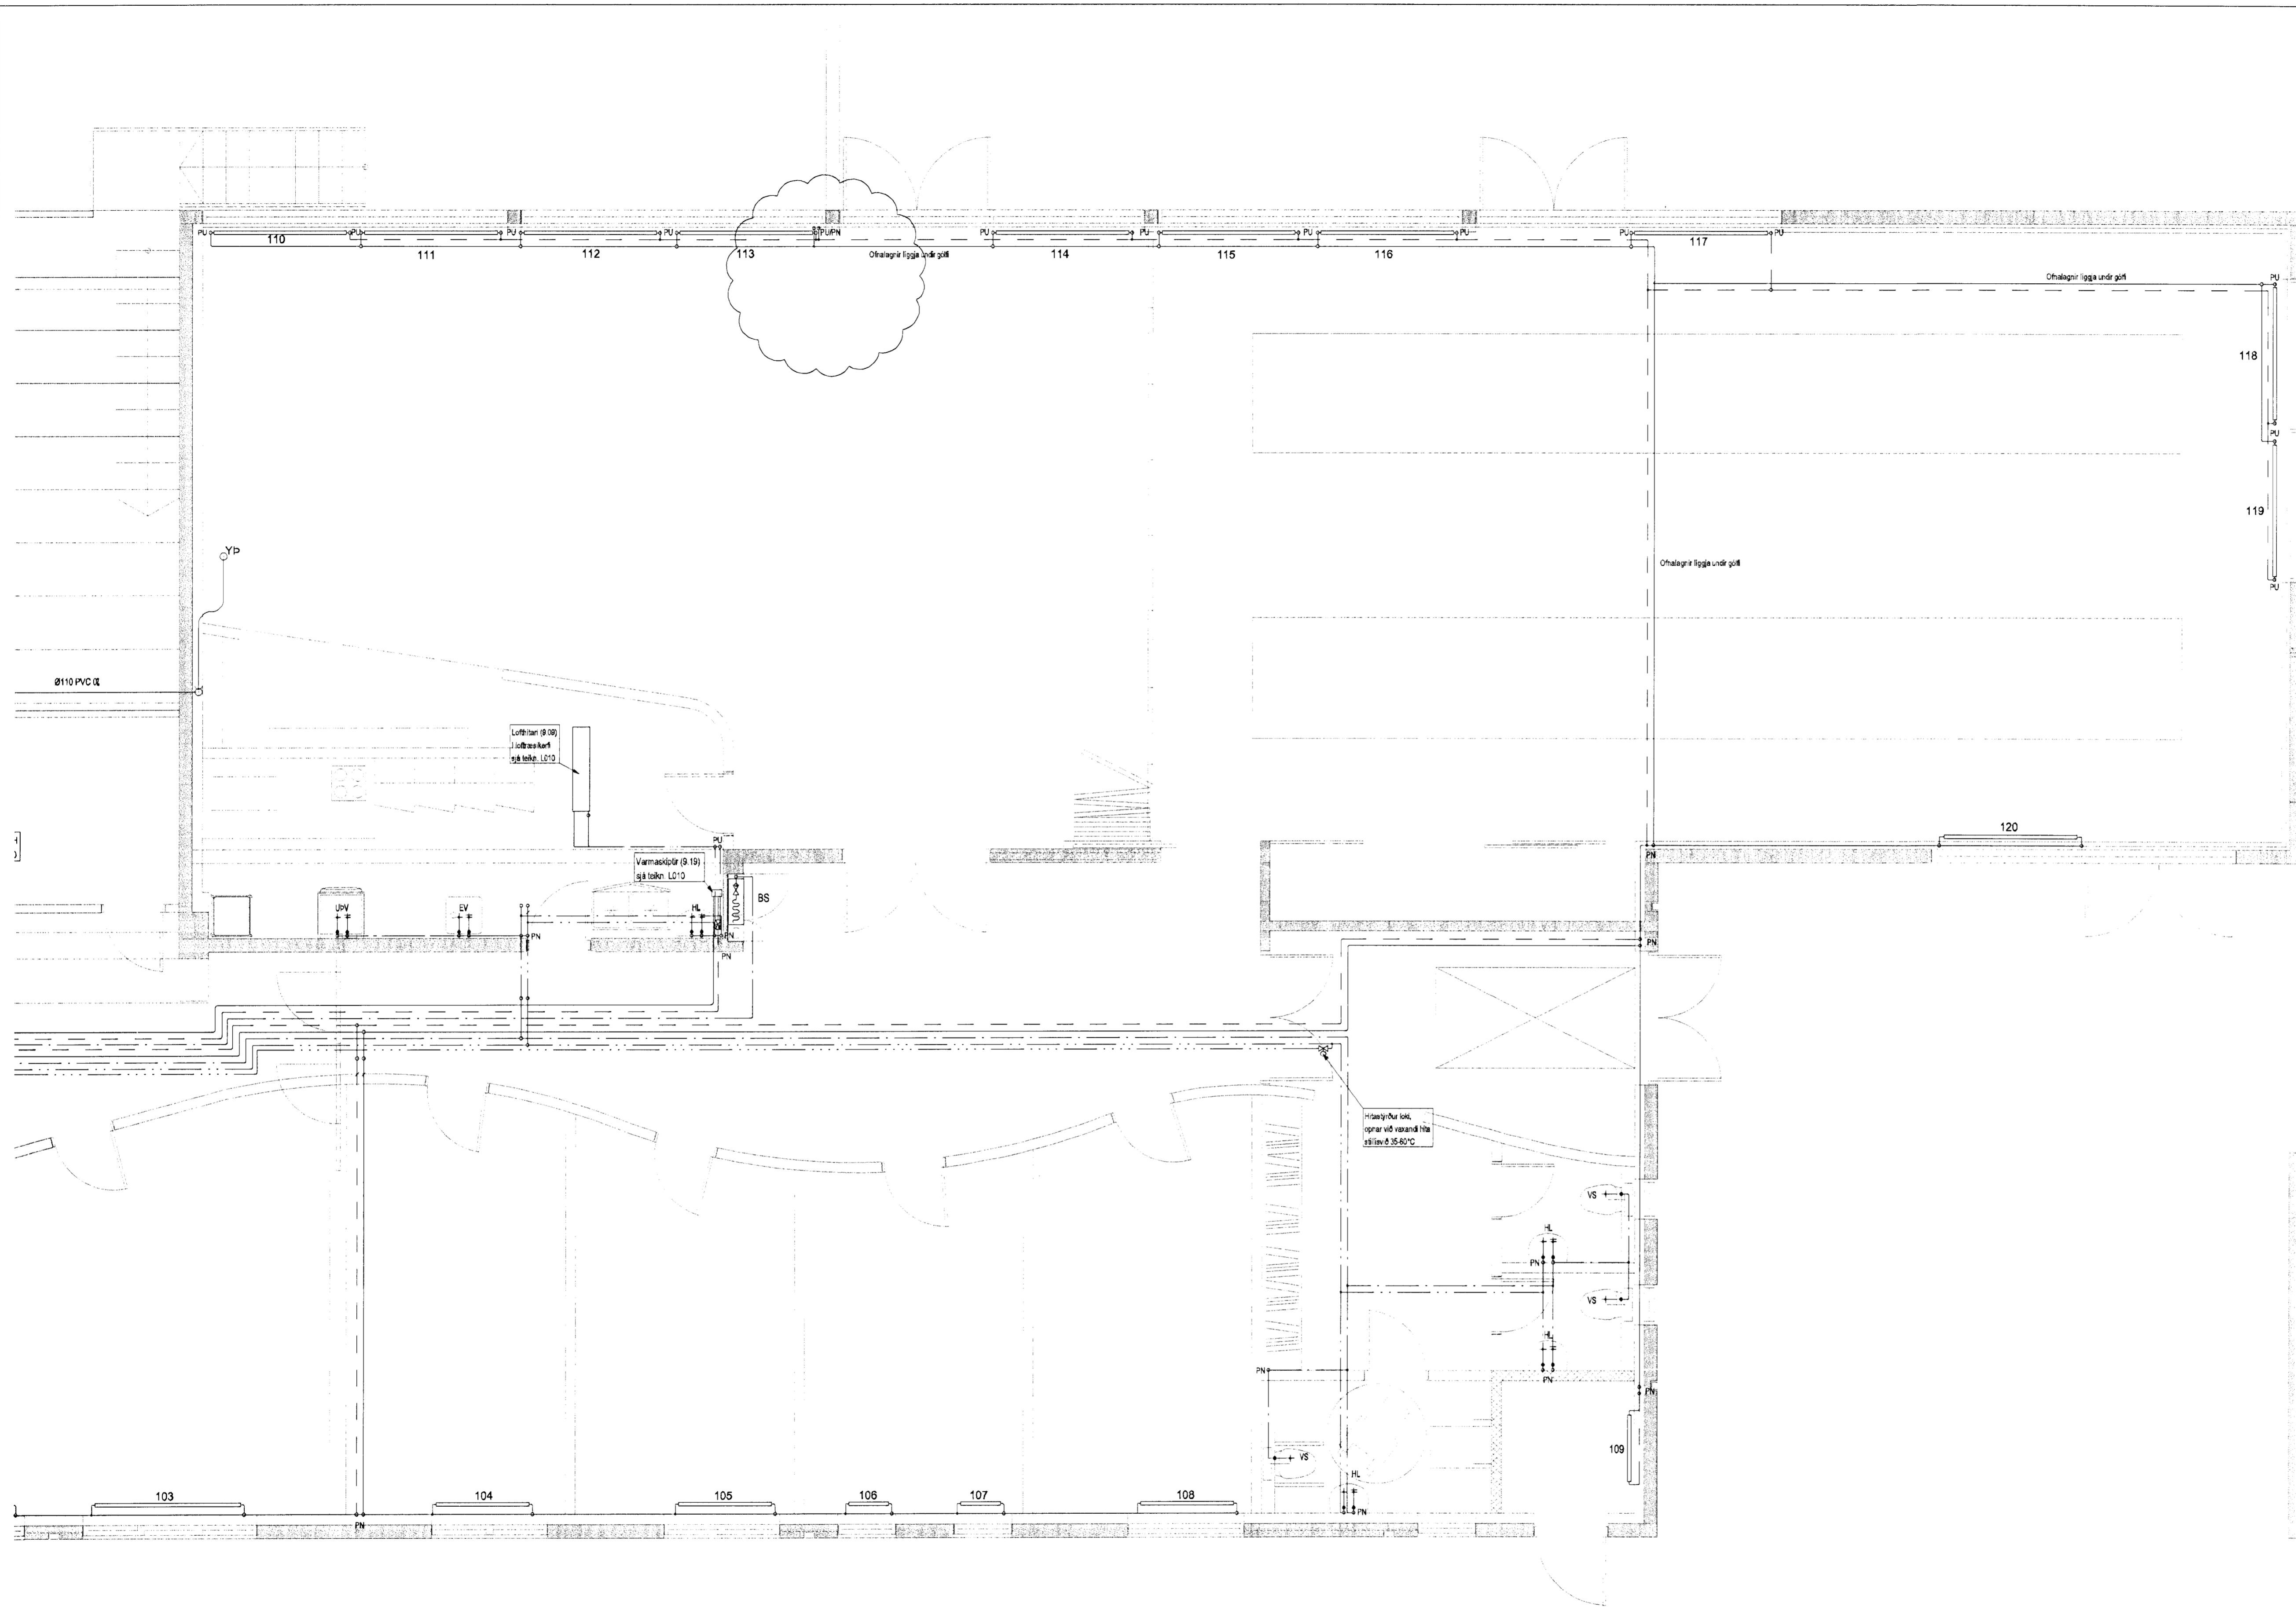

Hanna Þórunn
 Kt. 110457-2789

KAPLAKRIKI

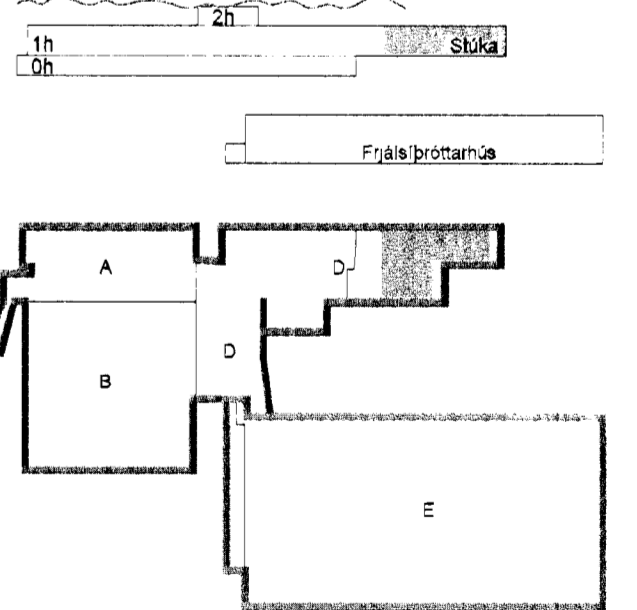

B 27.02.08 Lega lagna BS / SÁS
 A 23.11.07 Verkefning KM/SÁS
 Útg. Dags. Skýring Hannabryfirfarið

VSB

VERKFRÆÐISTOFA

BÆJARHRAUN 20 · 220 HAFNARFJÖRÐUR · KENNIT. 110795-2899
 vsb@vsb.is · Sími 585 8600 Fax 585 9610 www.vsb.is

Áritun sérhönnuðar Sveinn Áki Sverrisson Kt. 230855 5609

Verkefni
**KAPLAKRIKI
 HAFNARFIRÐI**

Verkhúsi
 Lagnir
 Neyslutvats- og hitalagnir
 Grunnmynd 1. hæðar

Hannabry	Teknað	Vfirfarið	Kvæði	Síða
BS	BS	SÁS	1:50	/ A1
Dags.	Verkefni	Tekning	Útgáfa	

KAPLAKRIKI 110651 - Hafnarfirði - HAFNARFIRÐI - A - P2 - 1.hæð.dwg