


Samþykkt þann
07 APR 2008
Byggingarfulltrúinn í Hafnarfirði
F.h. Höfrur S. Gunnlaugsson

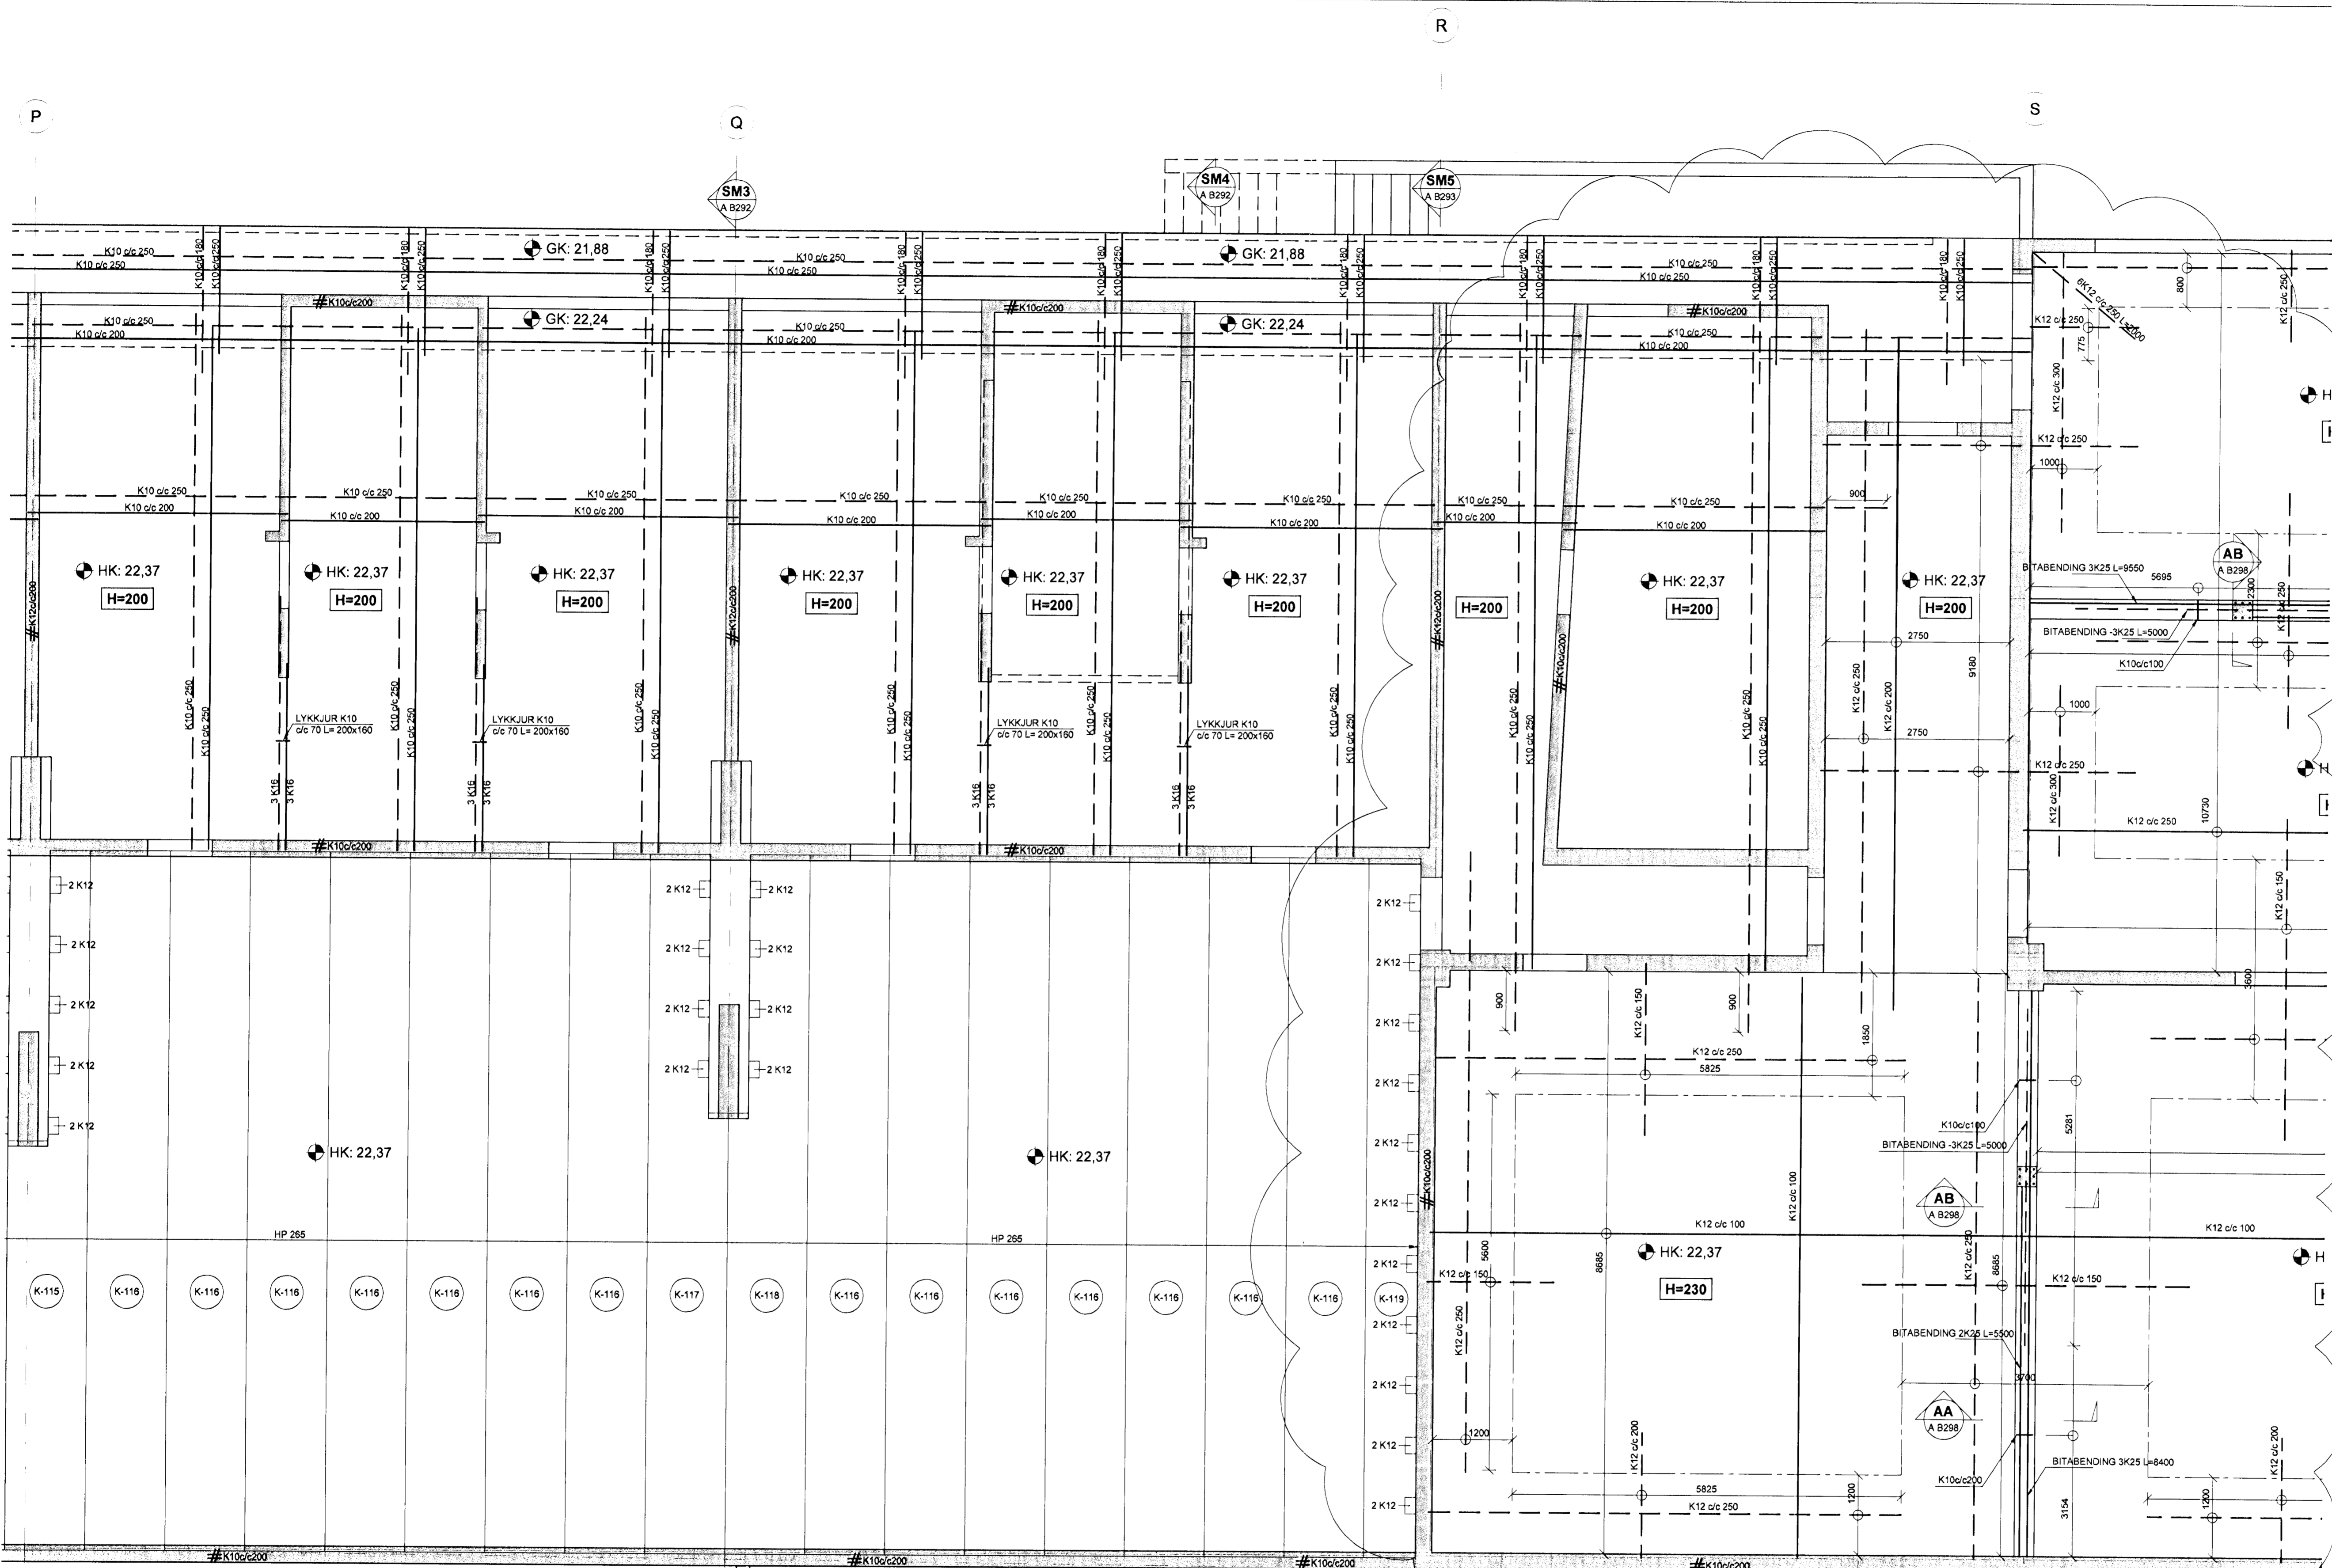

SKÝRINGAR
PUNKTALÍNA TÁKNAR VEGGI / BITA FYRIR OFAN PLOTU.

BENDING:
ALLIR STEYPTIR ÚTVEGGIR MED TVÖFALDRI BENDINGU K10/c200 Í BÁÐAR ÁTTIR. #
ALLIR STEYPTIR INNVEGGIR MED TVÖFALDRI BENDINGU K10/c200 Í BÁÐAR ÁTTIR. #
ALLIR STEYPTIR INNVEGGIR MED TVÖFALDRI BENDINGU K12/c200 Í BÁÐAR ÁTTIR. #


ALMENNT SKULU TENGIJARN UPP Í VEGGI STANDA MINNST 500mm UPP FYRIR EFRI BRÚN PLOTU.
Í ALLA VEGGENDA OG KRINGUM ÖLL OP KOMI 2 K12 BUNDINN Í LYKKJUR K10/c250 L= Yx500.

NEDANGREIND LÍNA SÝNIR MÖRK EFRIBENDINGU. JARN SKAL ALLTAF SKEYTILENGT ÚT FYRIR MÖRK EFRIBENDINGAR.

FORSTEYPTAR EININGAR
ALLAR FORSTEYPTAR EININGAR ERU MÁLSETTAR ÚT FRÁ TEIKNINGUM. VEGNA AÐLOGUNAR MANNVIRKS AD ELÐRI HLUTA GETA ÞESSI MÁL BREYST, ÞAD ER ÞVI MIKILVÆGT AD ÖLL EININGAMÁL SÉU SANNNREYND Á BYGGINGASTAÐ ADUR EN FRAMLEIÐSLA Á EININGUM FER FRAM.


TILVÍSANIR:
ALMENNAR SKÝRINGAR: SJÁ BL.NR 06811-B000.
MÁLSETNINGAR Á VEGGJUM: TEIKNING ARKITEKTS.
KÓTAR: TEIKNING ARKITEKTS.
GÓT Í PLOTUM OG VEGGJUM: TEIKNING LAGNAHÖNNUDA.

BROTPOLSFLOKKUR STEYPU:
SJÁ BL.NR 06811-B000.

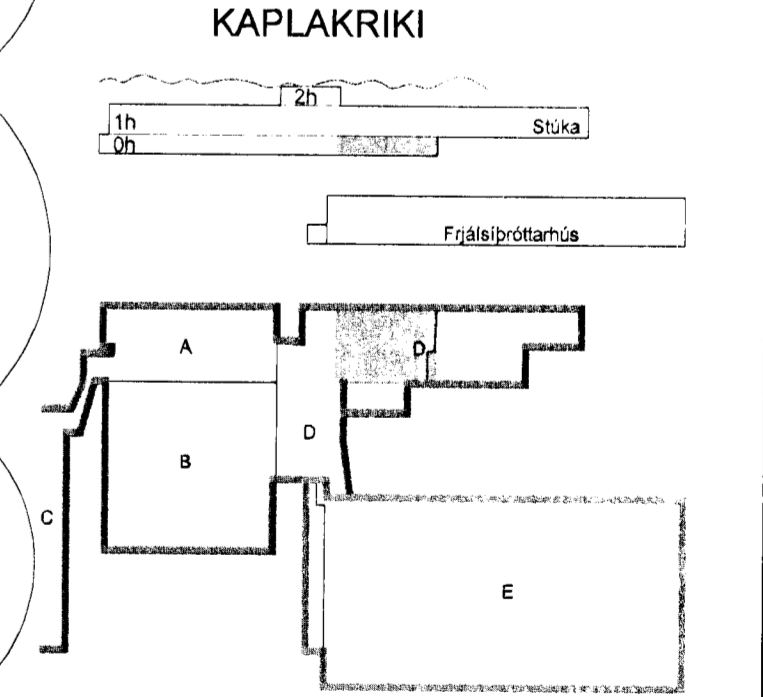

C	03.03.08	Heilum línum breytt í punktalinur þar sem við á	HJ/BG
B	12.02.08	Uppfylltu nými breytt í notými.	HJ/BIB
A	23.11.07	Verktækning	BIB/BG
Útg.	Dags.	Skýring	Hannað/Yfirfarð

HK: 22,37
H=120
BENDING Í NEÐSTU PLOTU
HULA Á JÁRNUM ER 30mm
FRÁ EFRI BRÚN PLOTU
K257 EÐA K10 c/c 250 Í BÁÐAR ÁTTIR

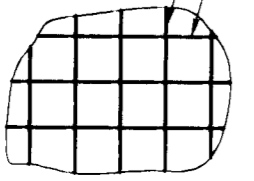

Björn Gunnlaugsson
Kr. 110457-2789

BATTERIÐ
VERKFRÆÐISTOFA

BÆJARHRAUN 20 - 220 HAFNARFJÖRÐUR KENNIT. 710796-2899
vsb@vab.is Sími 585 9600 - Fax 585 9610 www.vsb.is

Árþun sérhönnuðar
Björn Guðafsson Kt.180550-4889

Verkheiti
KAPLAKRIKI
HAFNARFIRÐI

Verkhúti
Burðarvirki
Veggir og plata yfir kjallara
Grunnmynd

Hannað
BIB
Talað
BIB
Yfirfarð
BG
Kvali
1,50
Síða
/A1

20090811106811-Kaplaáriki-F.HöfrurS.Gunnlaugsson