



Samþykkt þann
16. Júní 2008
Sveinn Áki Sværriðsson
F.H. H.C. og S. Gunnarsson

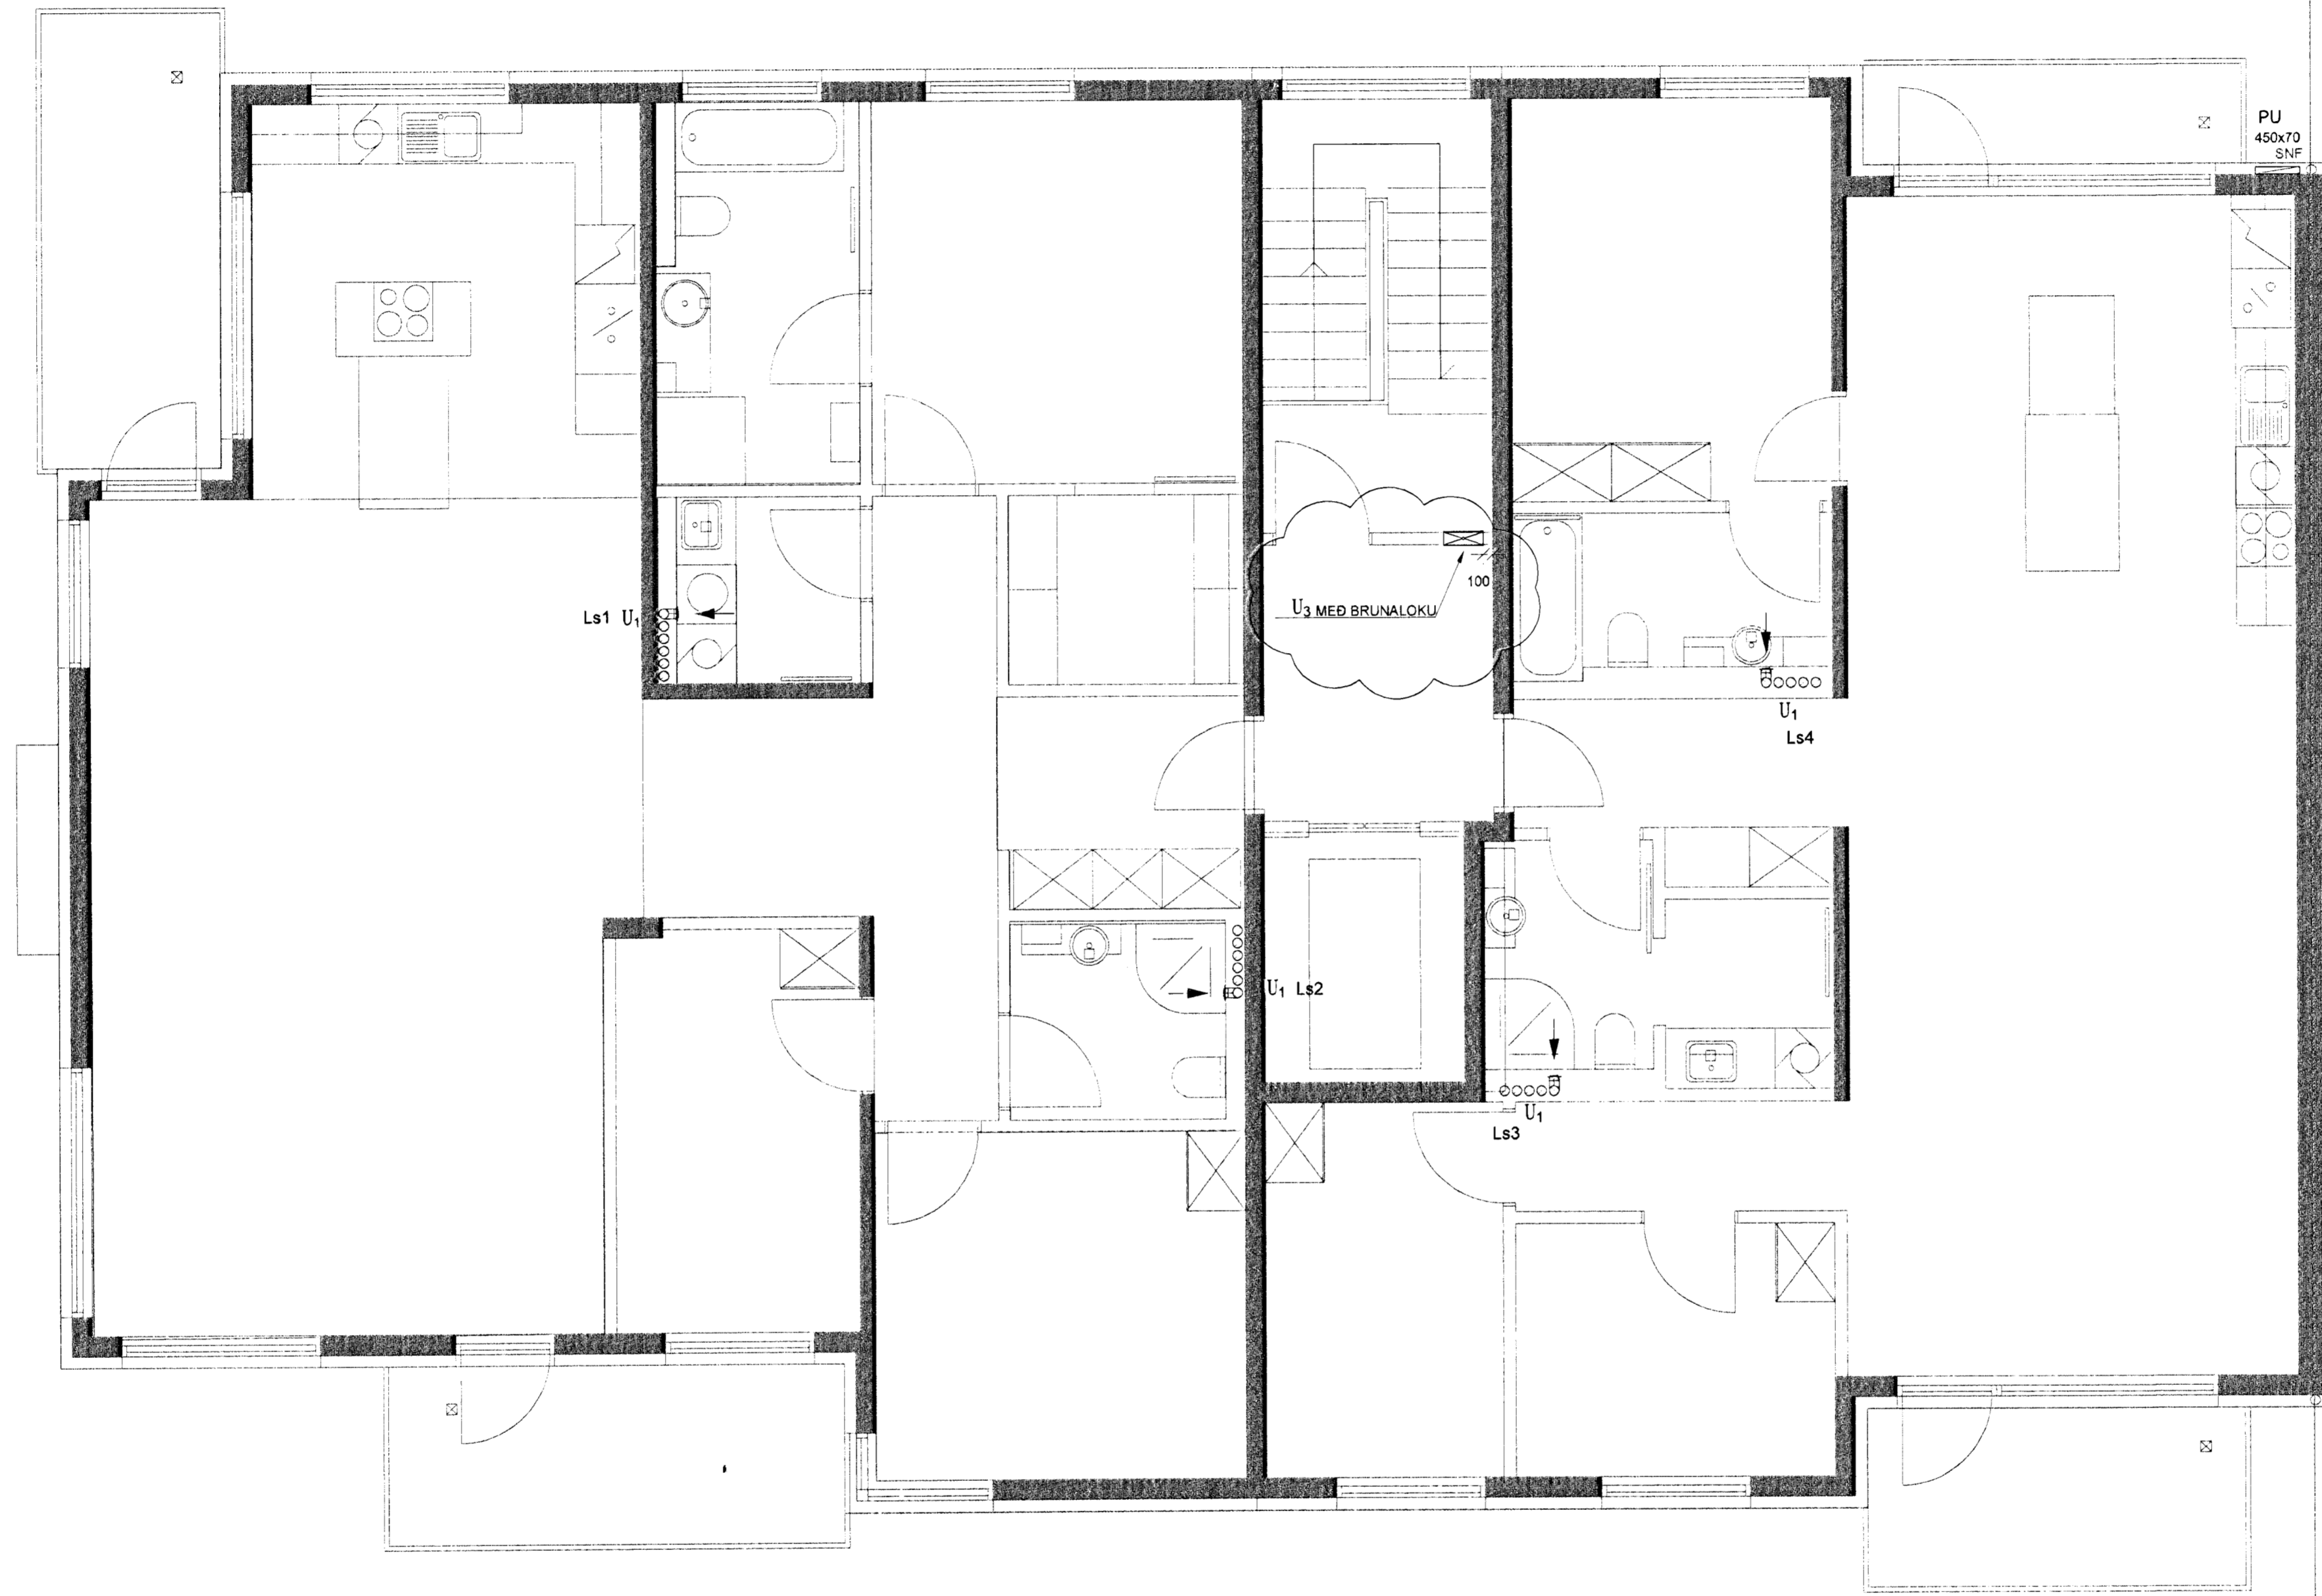

SKIPALÓN 4-8

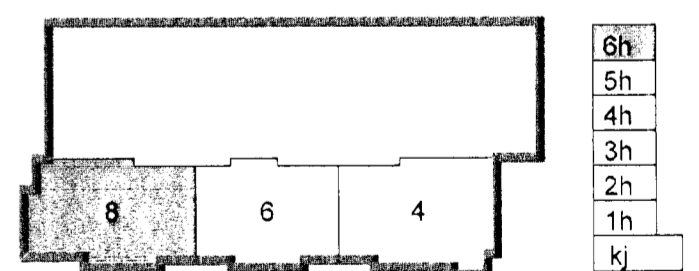

A. 30.05.08 Settur ventill milli rýma
Útg. Dags. Skýning

VSB

VERKFRÆÐISTOFA

BÆJARHRAUN 20 · 220 HAFNARFJÖRÐUR · KENNIT. 710796-2899
vsb@vsb.is · Sími 585 8600 · Fax 585 8610 · www.vsb.is

Áritun sérhönnuðar
Sveinn Áki Sværriðsson K1230855 5609

Verkhlipt
SKIPALÓN 4-8
HAFNARFIRÐI

Verkhlipt
LOFTRÆSING
GRUNNMYND 6. HÆÐ

Hannað	Teiknað	Yfirfarað	Kvarði	Síða
BL	BL	SÁS	1:50	/ A1
Dags.	Verkefni	Tekning	Útgáfa	

ADAL OG SAMRÆMINGARSTANDAR
PAUL ÖRNORSSON
02. Júní 2008
Pál Örnorsson