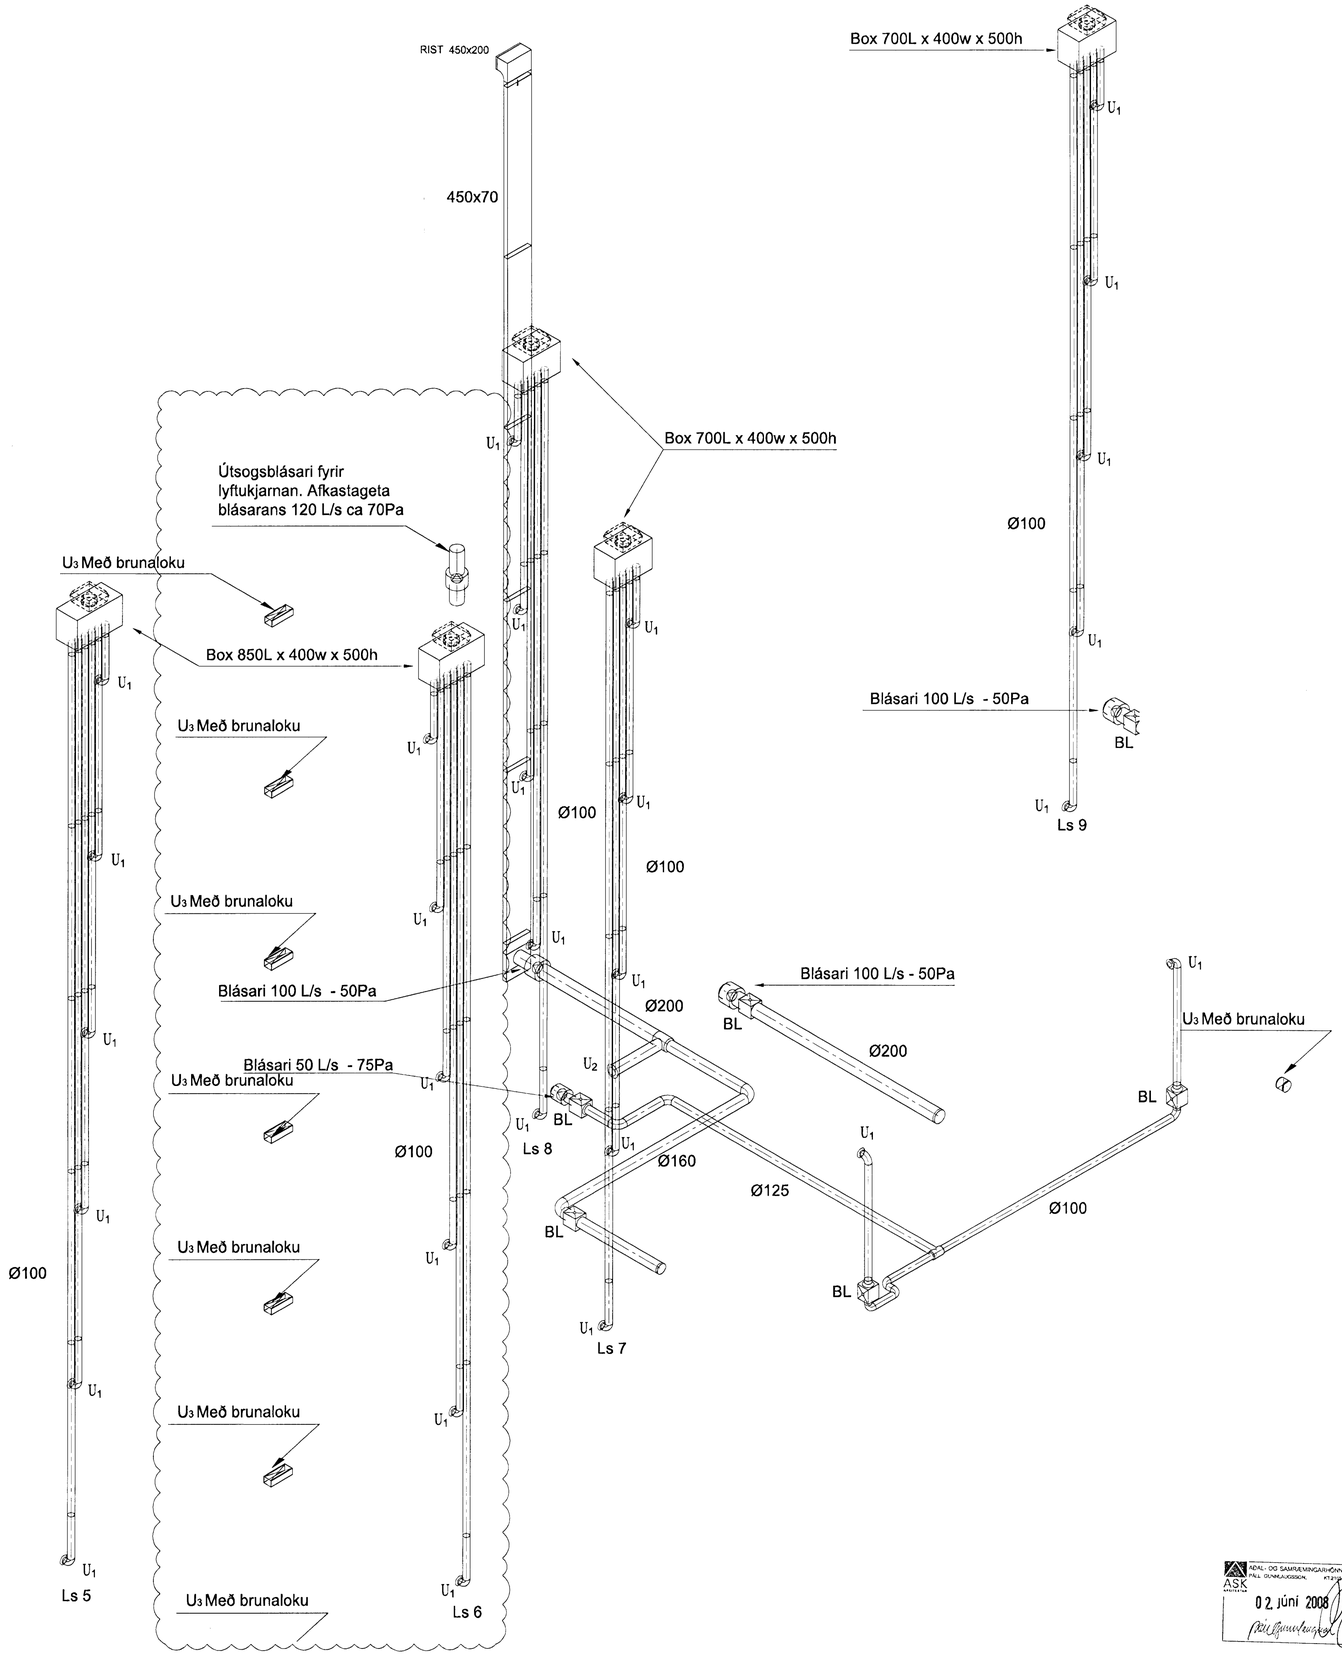

SKÝRINGAR

- ALLAR ÓMERKTAR TÚÐUR ERU U1 (SJÁ TEIKN. 05857-L000)
- ALLIR ÓMERKTIR STOKKAR ERU Ø100 mm SPÍRÓ
- ALLIR ÓMERKTIR ÞAKBLÁSARAR ÞURFA AÐ UPPFYLLA EFTIRFARANDI
  102 L/s GEGN 75 Pa, SKAL NÁST Á HÁLFUM AFKÖSTUM.
  HLJÓÐKRÖFUR: MAX 48 dB (A) FRÁ BLÁSARA ÚT Í UMHVERFIÐ.
  T.D. SystemAir DVS225EZ Roof Fan
- ÖLL BOX SKAL HLJÓÐEINANGRA MEÐ 50 mm EINANGRUN
- ÖLL BOX SKULU VERA A.M.K.JAFN BREIÐ ÞAKBLÁSARA SEM KEMUR OFANÁ ÞAU
- ÖLL BOX SKULU VERA 500 mm Á HÆÐ
- LENGD x BREIDD Á BOXUM ER EFTIRFARANDI:
  BOX 1: 850 x 400 mm
  BOX 2: 700 x 400 mm

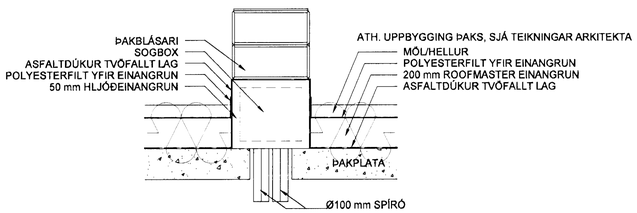

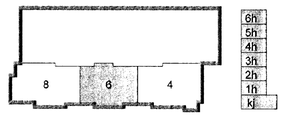

Útg.	Dags.	Skýring	Hannað/Yfirfarið
A	30.05.08	Settur útblásari í lyftukjarna o.fl.	ÞJK/SÁS

VSB

VERKFRÆÐISTOFA

BÆJARHRAUN 20 · 220 HAFNARFJÖRÐUR · KENNIT. 710796-2899
vsb@vsb.is · Sími 585 8600 · Fax 585 8610 · www.vsb.is

Áritun sérhönnuðar
Sveinn Áki Sverrisson Kt: 230855 5609

Verkheiti
SKIPALÓN 4-8
HAFNARFIRÐI

Verkhluti
LOFTRÆSING
RÚMMYND HÚS 6

Hannað	Teiknað	Yfirfarið	Kvarði	Síða
BL	BL	SÁS	- / A1	-

Dags.	Verksafn	Teikning	Útgáfa

SÖGUÁSKRIFT - ÖGÆÐAMÁLAKERFI
ASK
02. júní 2008

Samþykt af
13 JÚNÍ 2008
Byggingarfulltrúinn í Hafnarfirði
F.h. Hrólfur S. Gunnlaugsson

05058657/06731-Skipalón 4-8\Sheets\Lvl06731-L1-Rúmmynd.dwg