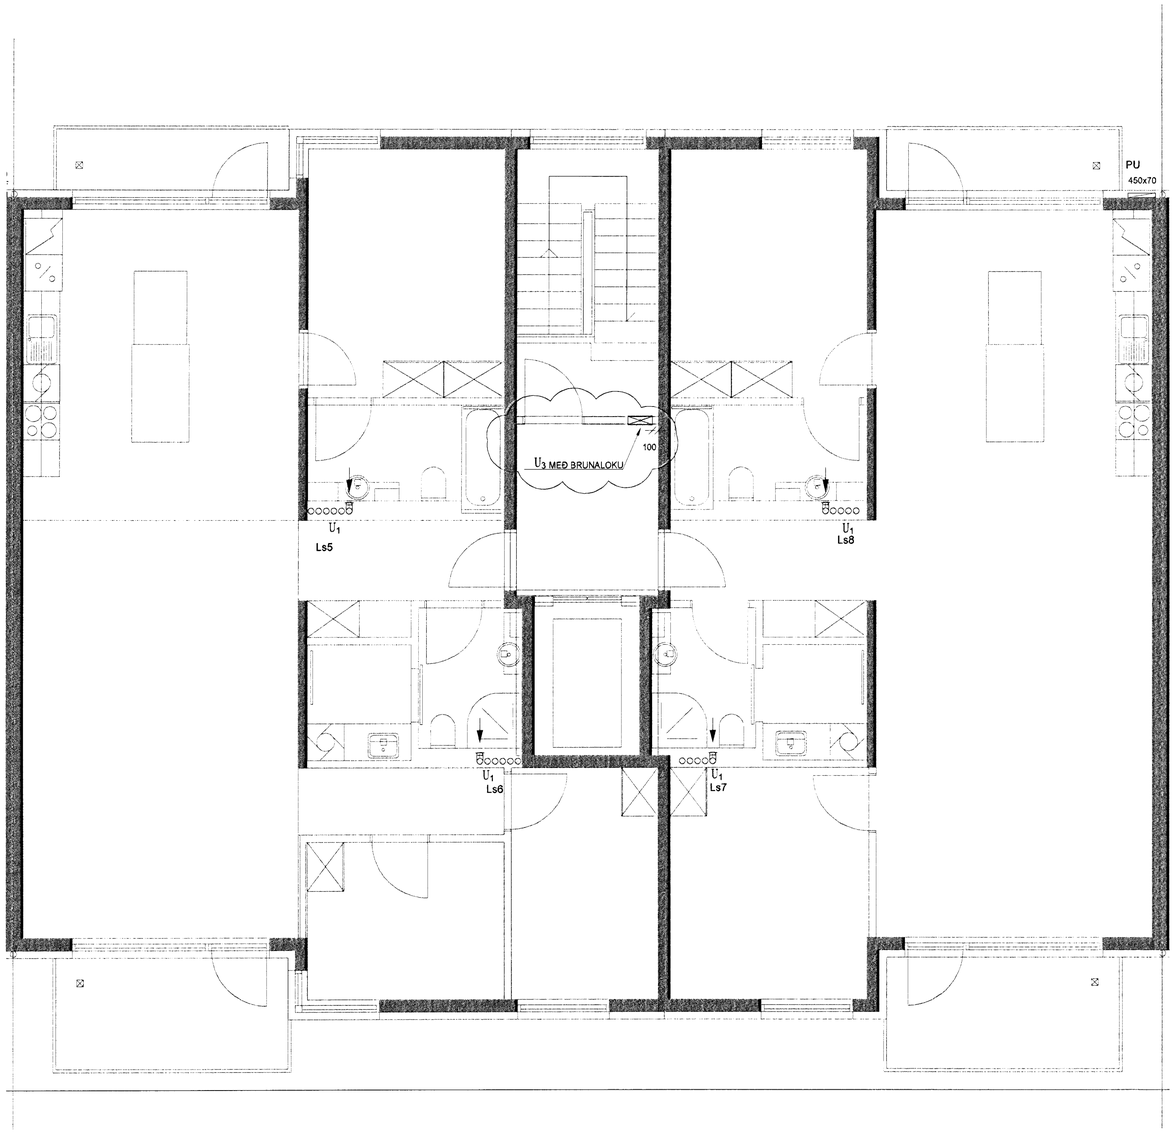

SKIPALÓN 4-8

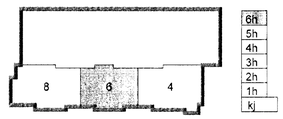

Útg.	Dags.	Skýring	Hannað/Yfirfarið
A	30.05.08	Settur ventill milli rýma	ÞJK/SÁS

VSB
VERKFRÆÐISTOFA
BÆJARHRAUN 20 · 220 HAFNARFJÖRÐUR · KENNIT. 710796-2899
vsb@vsb.is · Sími 585 8600 · Fax 585 8610 · www.vsb.is

Áritun sérhönnuðar
Sveinn Áki Sverrisson Kt: 230855 5609

Verkheiti
SKIPALÓN 4-8
HAFNARFIRÐI

Verkhluti
LOFTRÆSING
GRUNNMYND 6. HÆÐ

Hannað	Teiknað	Yfirfarið	Kvarði		Síða
BL	BL	SÁS	1:50	/ A1	-
Dags.		Verkefni	Teikning		Útgáfa

ASK
ADAL- OG SAMRÆMINGARHÖNNUÐUR
FALL GUNNLAUGSSON KT:210355 5609
02. júní 2008

Samþykkt þann
16 JÚN 2008
Byggingarfulltrúinn Hafnarfirði
F.h. Hrólfur S. Gunnlaugsson

05/05857/06/731-Skipalón 4-8/Sheets/Lo/06731-L1-6.hæð.dwg