
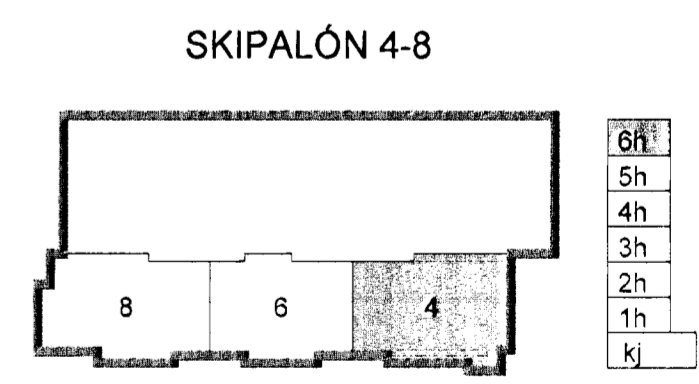


Samþykkið
 16 Júní 2008
 Byggingarstjórnir HAFNARFIRÐI
 P.h. Hildur S. Gunnlaugsson

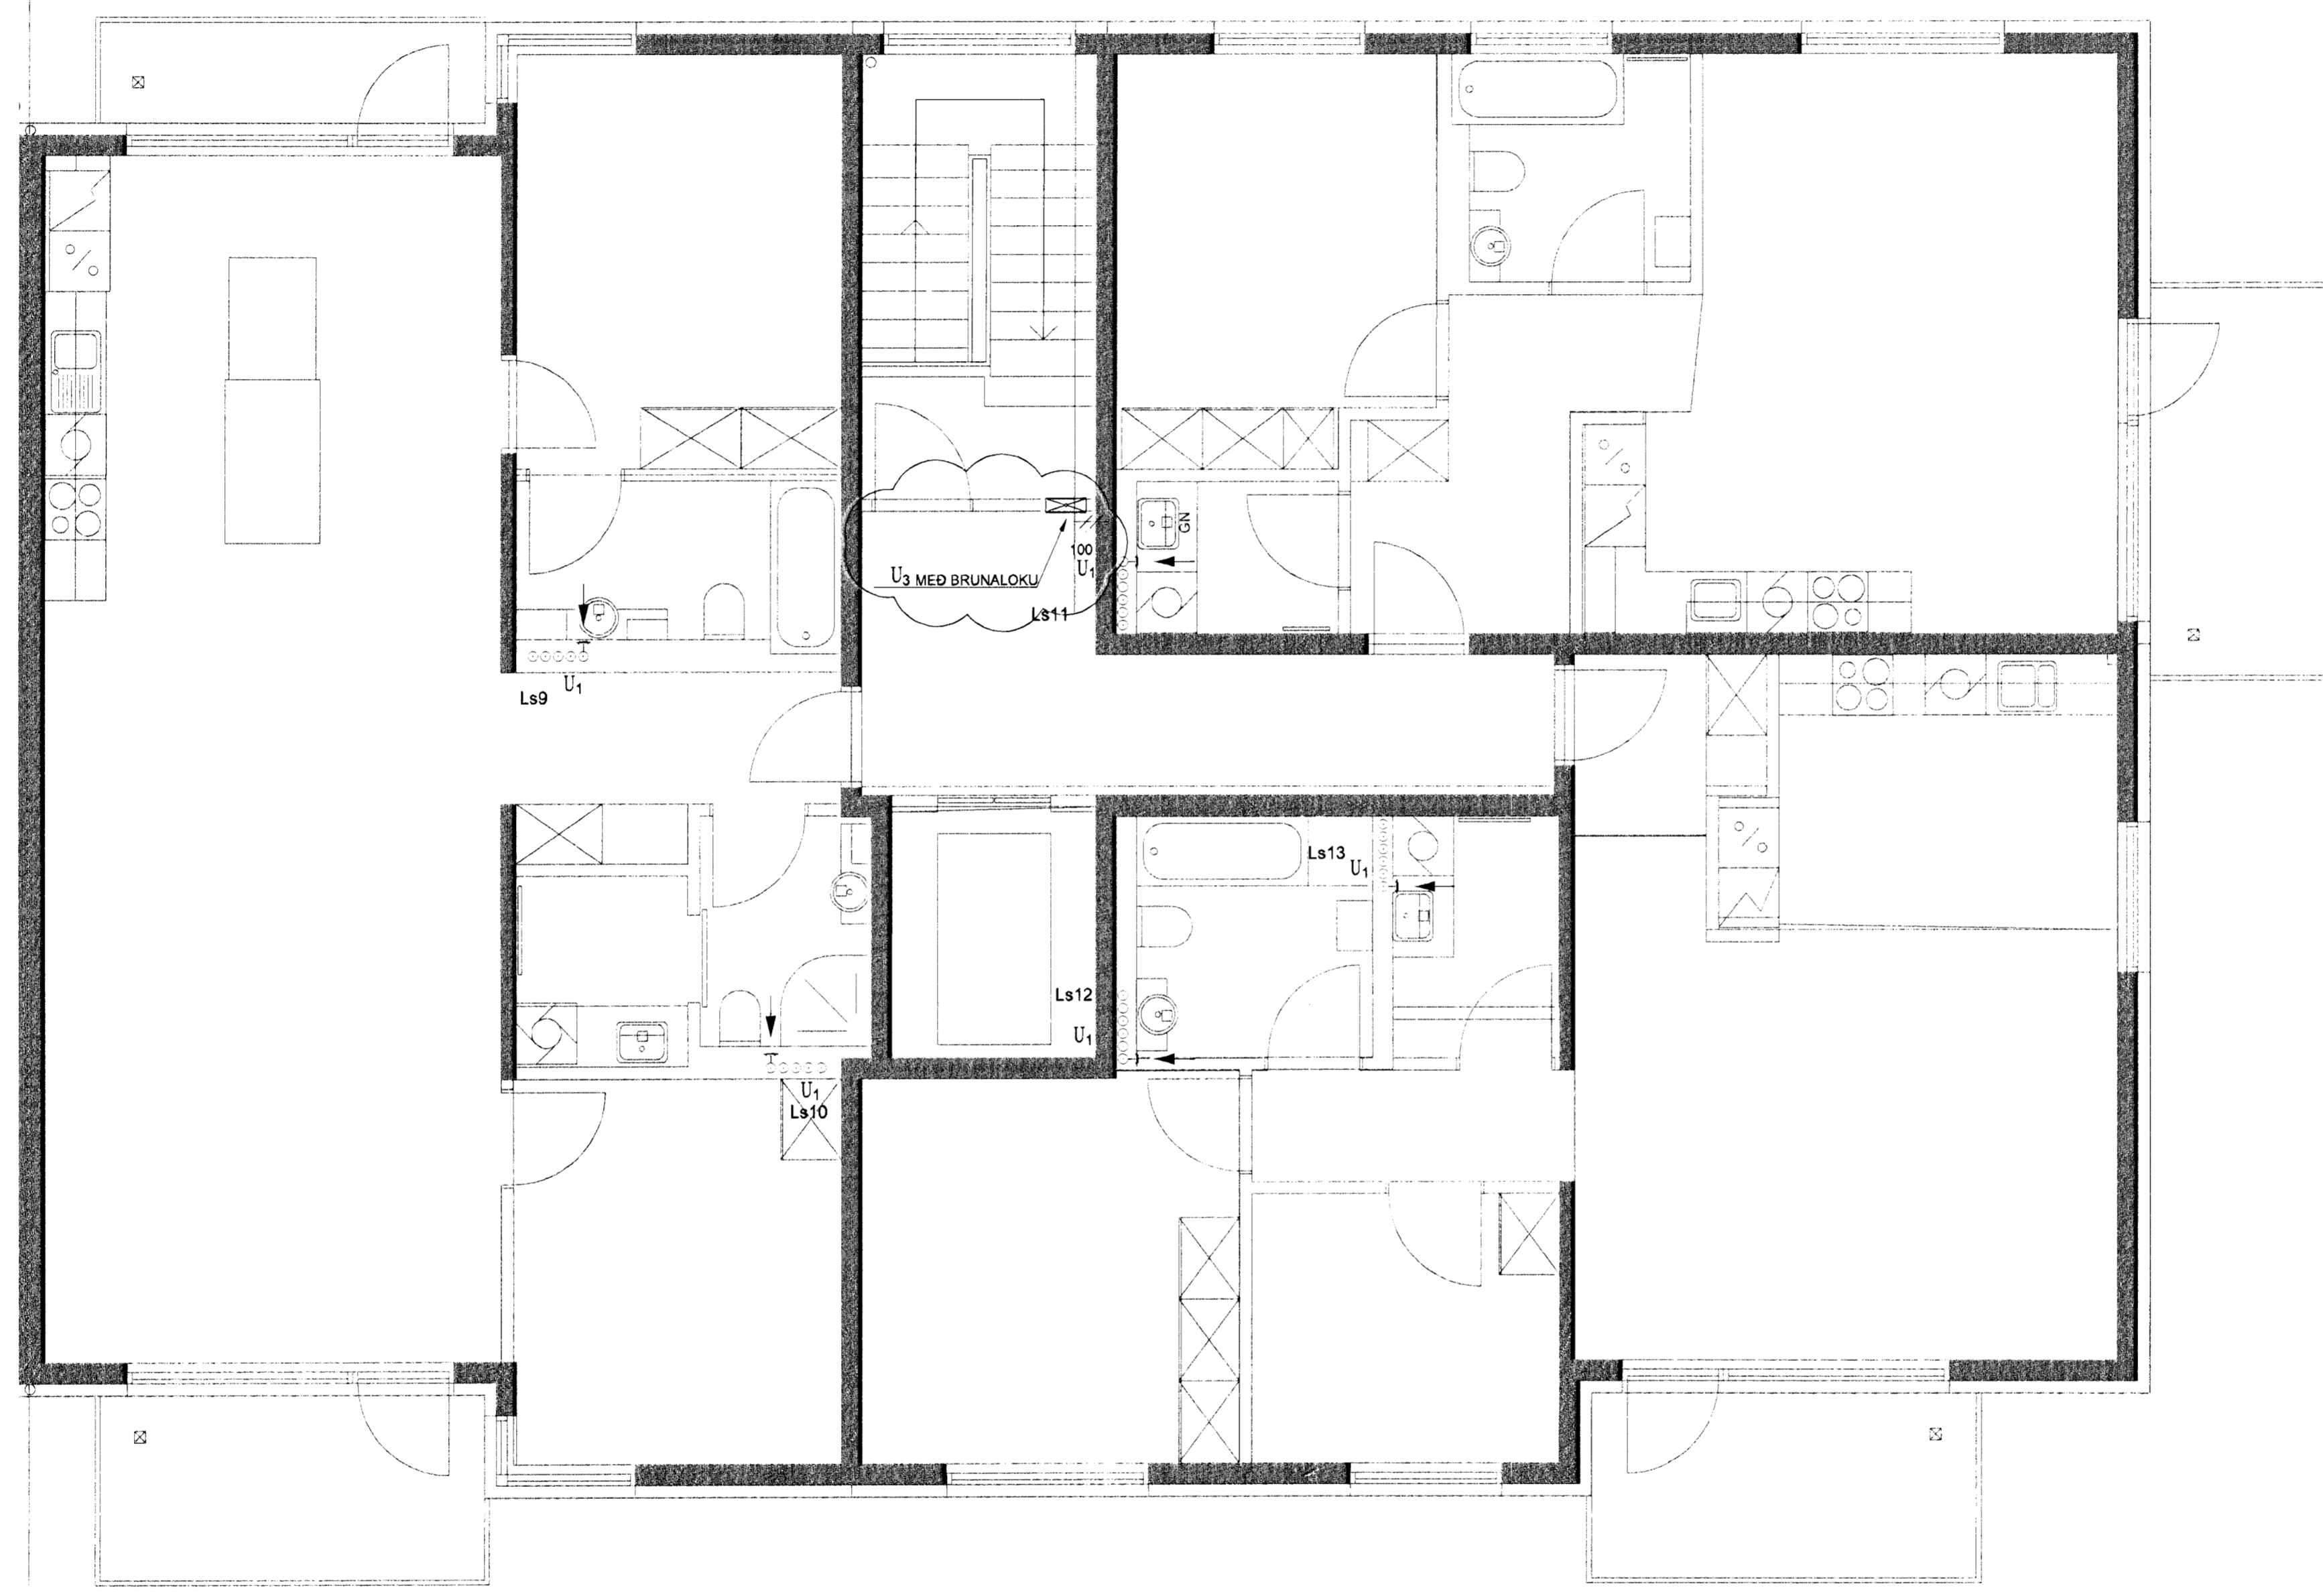

A 30 05 08 Settur ventill milli rýma PJK/SAS
 Útg. Daga Skýring Hannab/Yfirfarð

VSB

VERKFRÆÐISTOFA

BÆJARHRAUN 20 · 220 HAFNARFJÖRÐUR · KENNIT. 710706-2899
 vsb@vsb.is · Sími 585 8600 · Fax 585 8610 · www.vsb.is

Artun séðfrá Sveinn Aki Sverrisson Kf. 230855 5609

Verkhiti
SKIPALÓN 4-8
HAFNARFIRÐI

Verkhiti
LOFTR/ESING
GRUNNMYND 6. HÆÐ

Hannað	Teiknað	Yfirfarð	Kvarði	Síða
BL	BL	SAS	1:50	/ A1
Dags.	Verkefni	Teikning	Útgáfa	

ASK
 02. júní 2008
Páll Gunnlaugsson