



Skjalmynd bann
 16 júní 2008
 Bygginguáætlunir og vélfræðingur
 F.n. Hrókur S. Gunnlaugsson

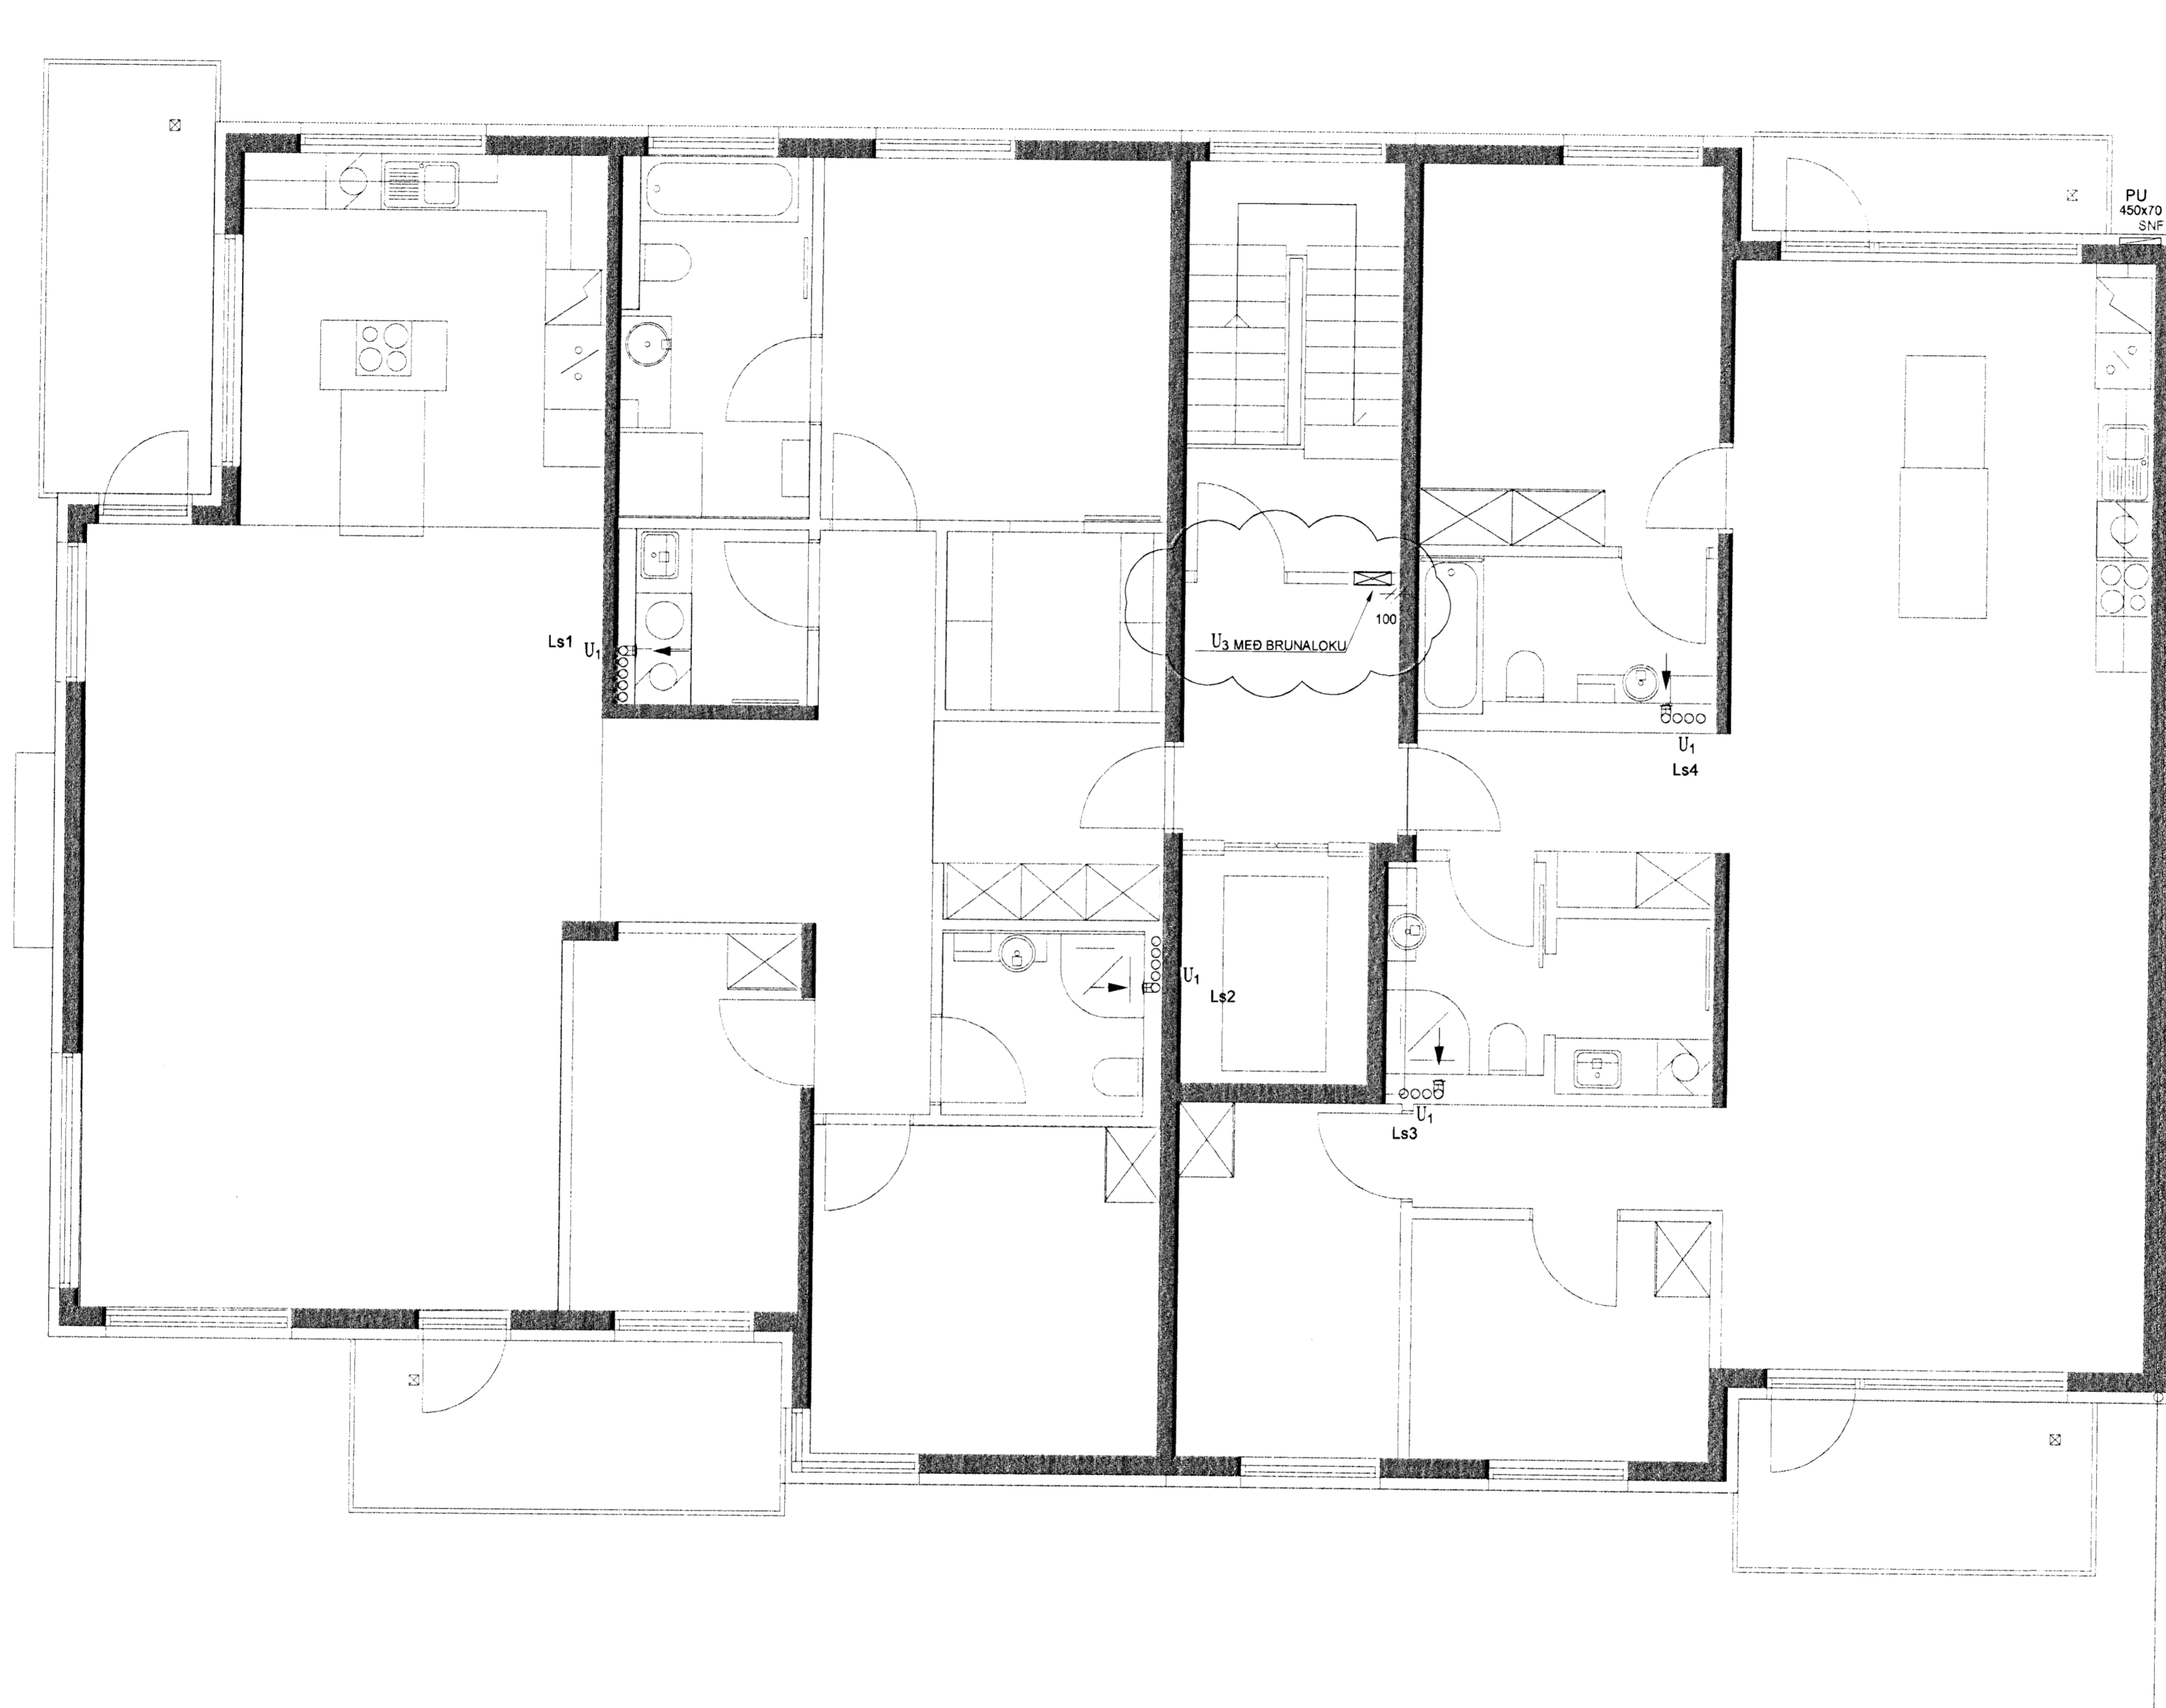

SKIPALÓN 4-8

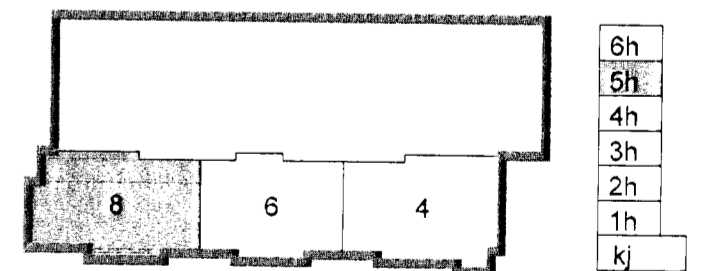

A 30.05.08 Settur ventill milli rýma ÞJK/SÁS
 Útg. Dags. Skýring Hannadýrfríð



VERKFRÆDISTOFA

ÞEJARHRAUN 20 · 220 HAFNARFJÖRDUR · KENNIT. 710796-2899
 vsb@vsb.is · Sími 585 8600 · Fax 585 8610 · www.vsb.is

Áritun séðhómuðar Sveinn Aki Sverrisson Kt. 230555 56092

Verkhúti: SKIPALÓN 4-8 HAFNARFIRÐI

Verkhúti: LOFTRÆSING GRUNNMÝND 5. HÆÐ

Hannað	Teknað	Yfirfarið	Kvarði	Síða
BL	BL	SÁS	1:50	/A1 -

ASK
 02. júní 2008
Páll Gunnarsson