



Sambýkt þann  
16. Júní 2008  
Bygginga- og loftfræðingafélagið  
P.H. Höfner S. Cunniffsson

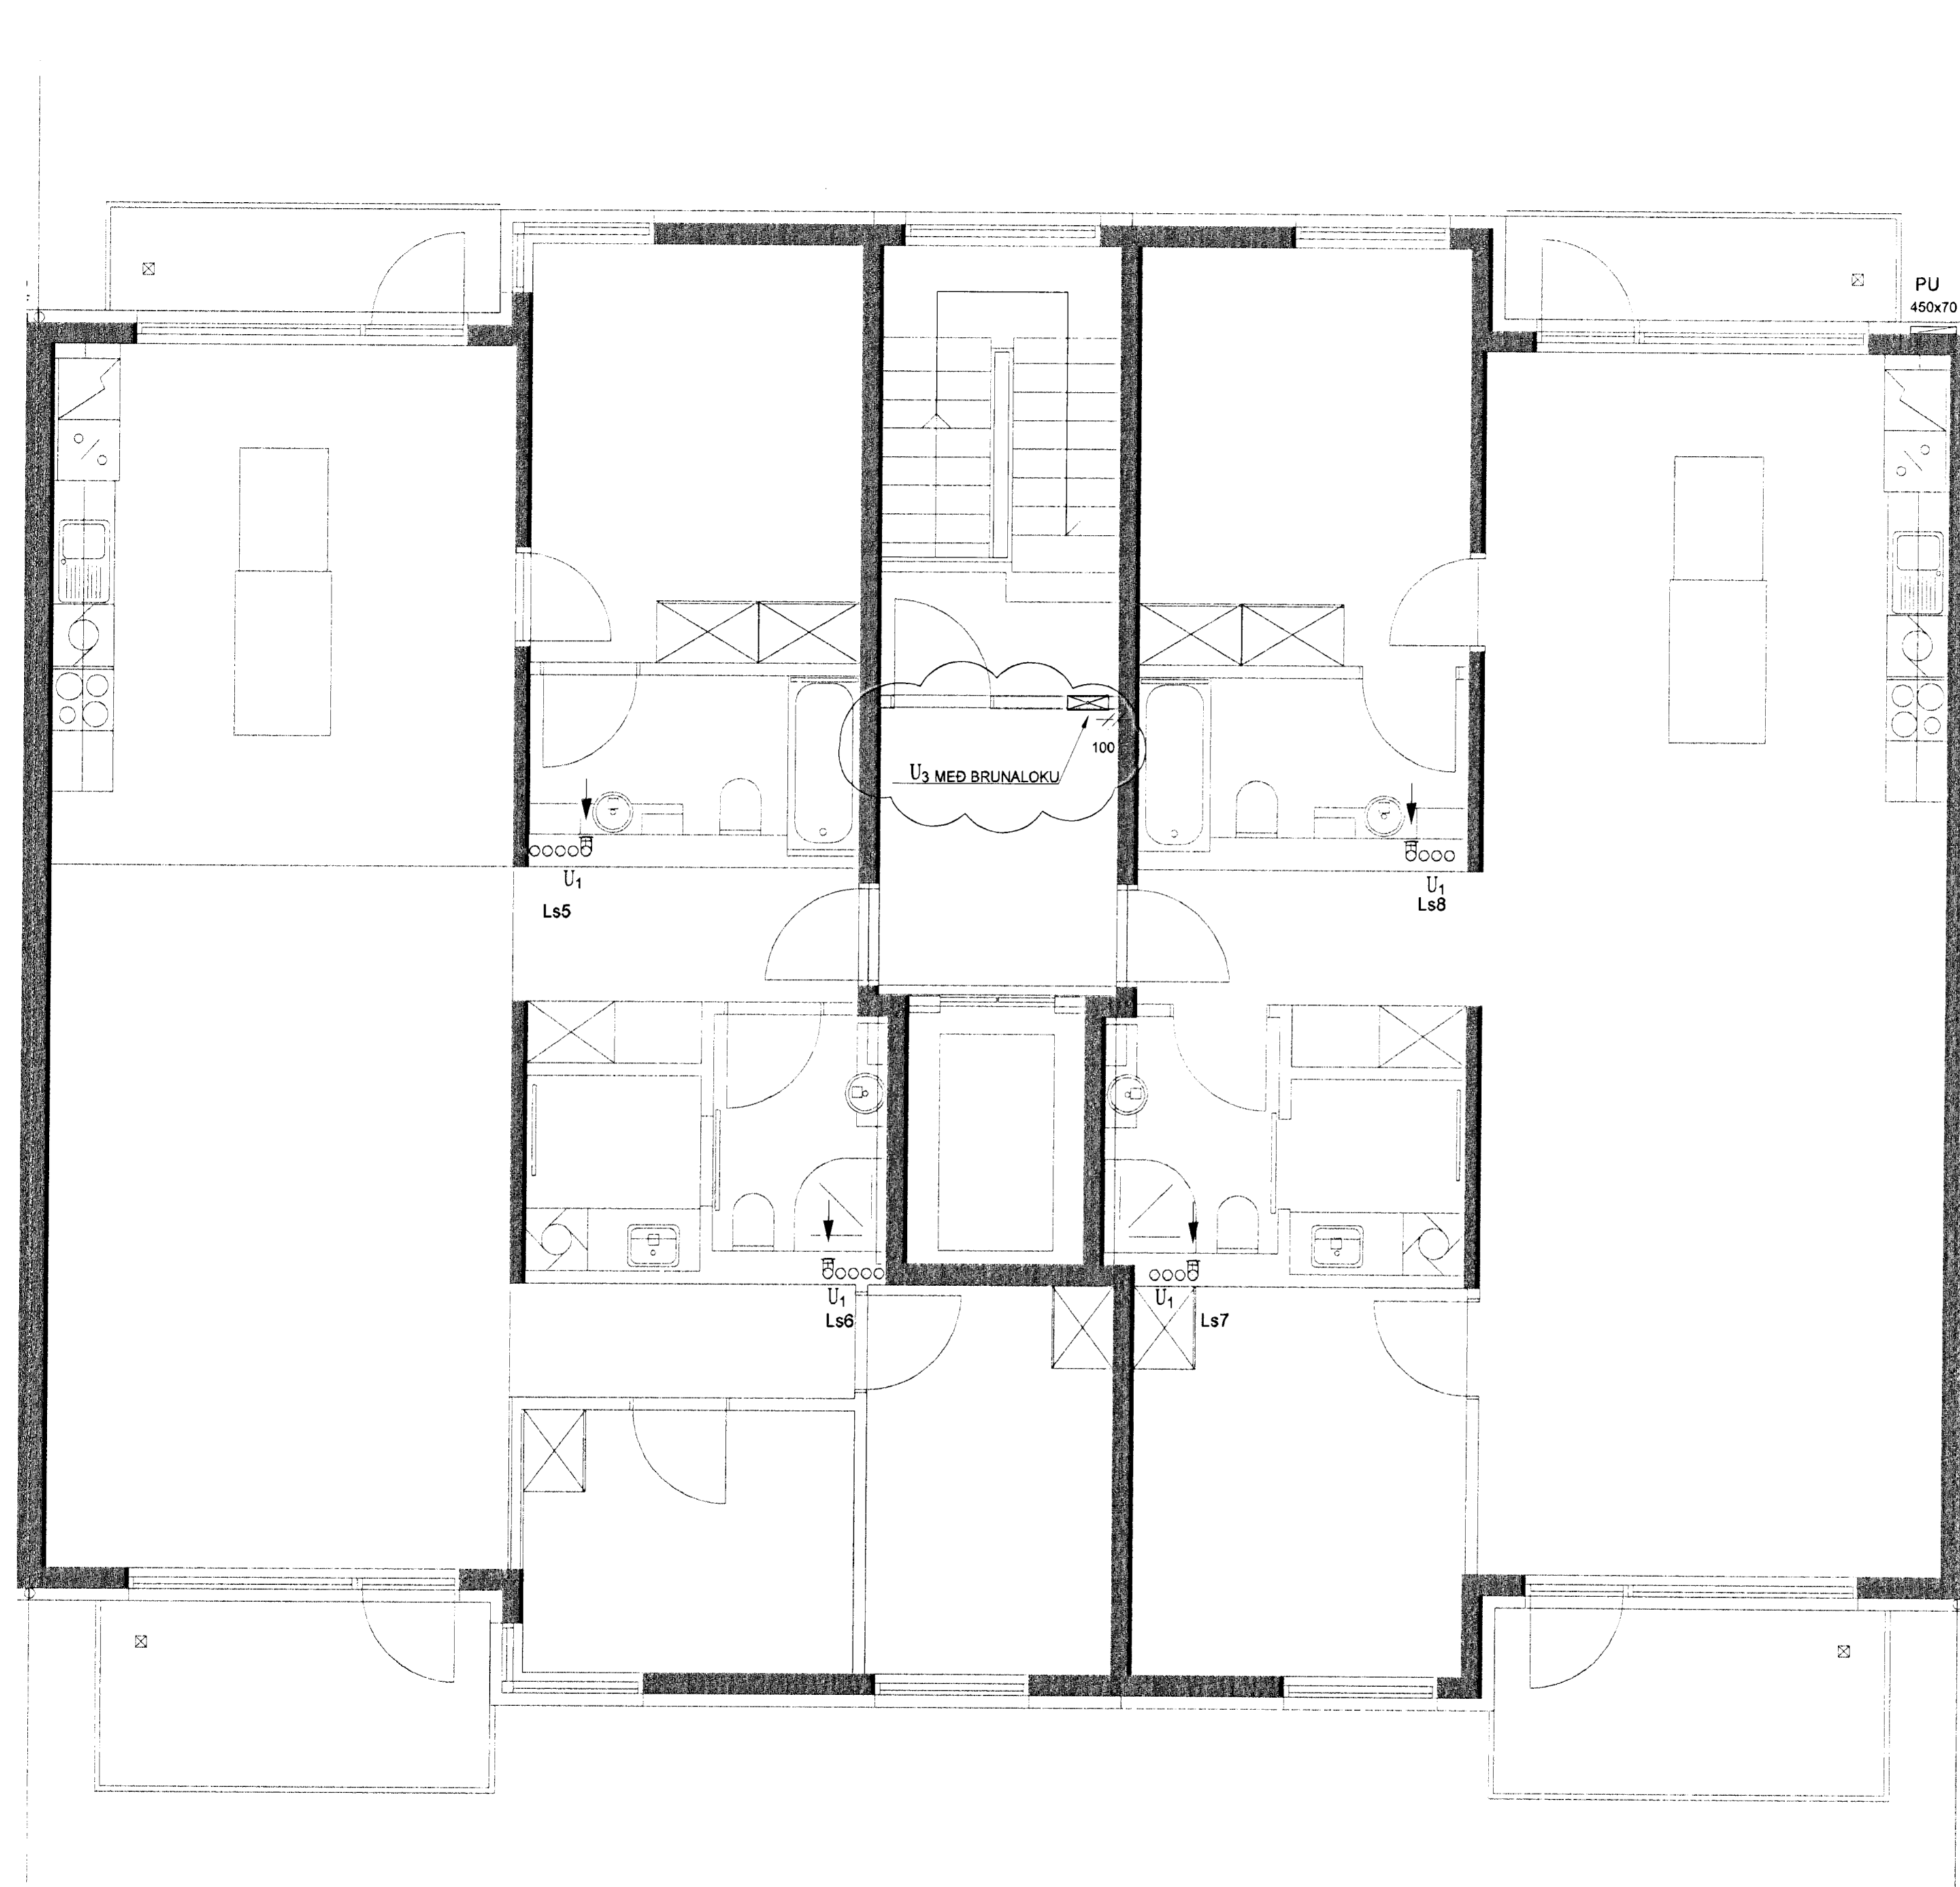

SKIPALÓN 4-8

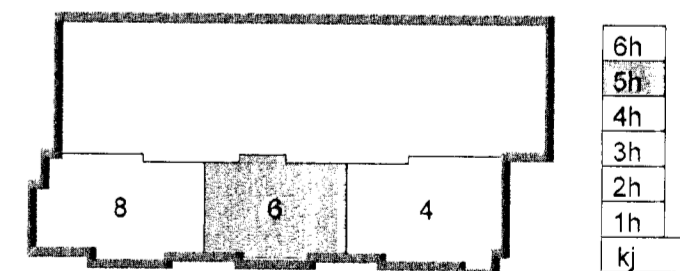

A 30.05.08 Settur ventill milli rýma ÞJK/SÁS  
Útg. Dags. Skýring Hannab/Yfirfand

**VSB**

VERKFRÆÐISTOFA

BEIARHRAUN 20 - 220 HAFNARFJÖRDUR - KENNIT. 710796-2899  
vsb@vsb.is Sími 585 8600 Fax 585 8610 www.vsb.is

Áritun sérhönnuðar  
Sveinn Áki Sverrisson Kt/230855-6608

Verkefni  
SKIPALÓN 4-8  
HAFNARFIRÐI

Verkhúti  
LOFTRÆSING  
GRUNNMYND 5. HÆÐ

Hannað	Teiknað	Yfirfand	Kvarði	Síða
BL	BL	SÁS	1:50	/ A1 -
Dags	Verkefni	Teikning	Utgáfa	

ASK  
ADAL- OG SAMRÆMINGARFRÆÐINGAR  
PALL GUNLAUGSSON  
02. júní 2008  
*Páll Gunnlaugsson*