




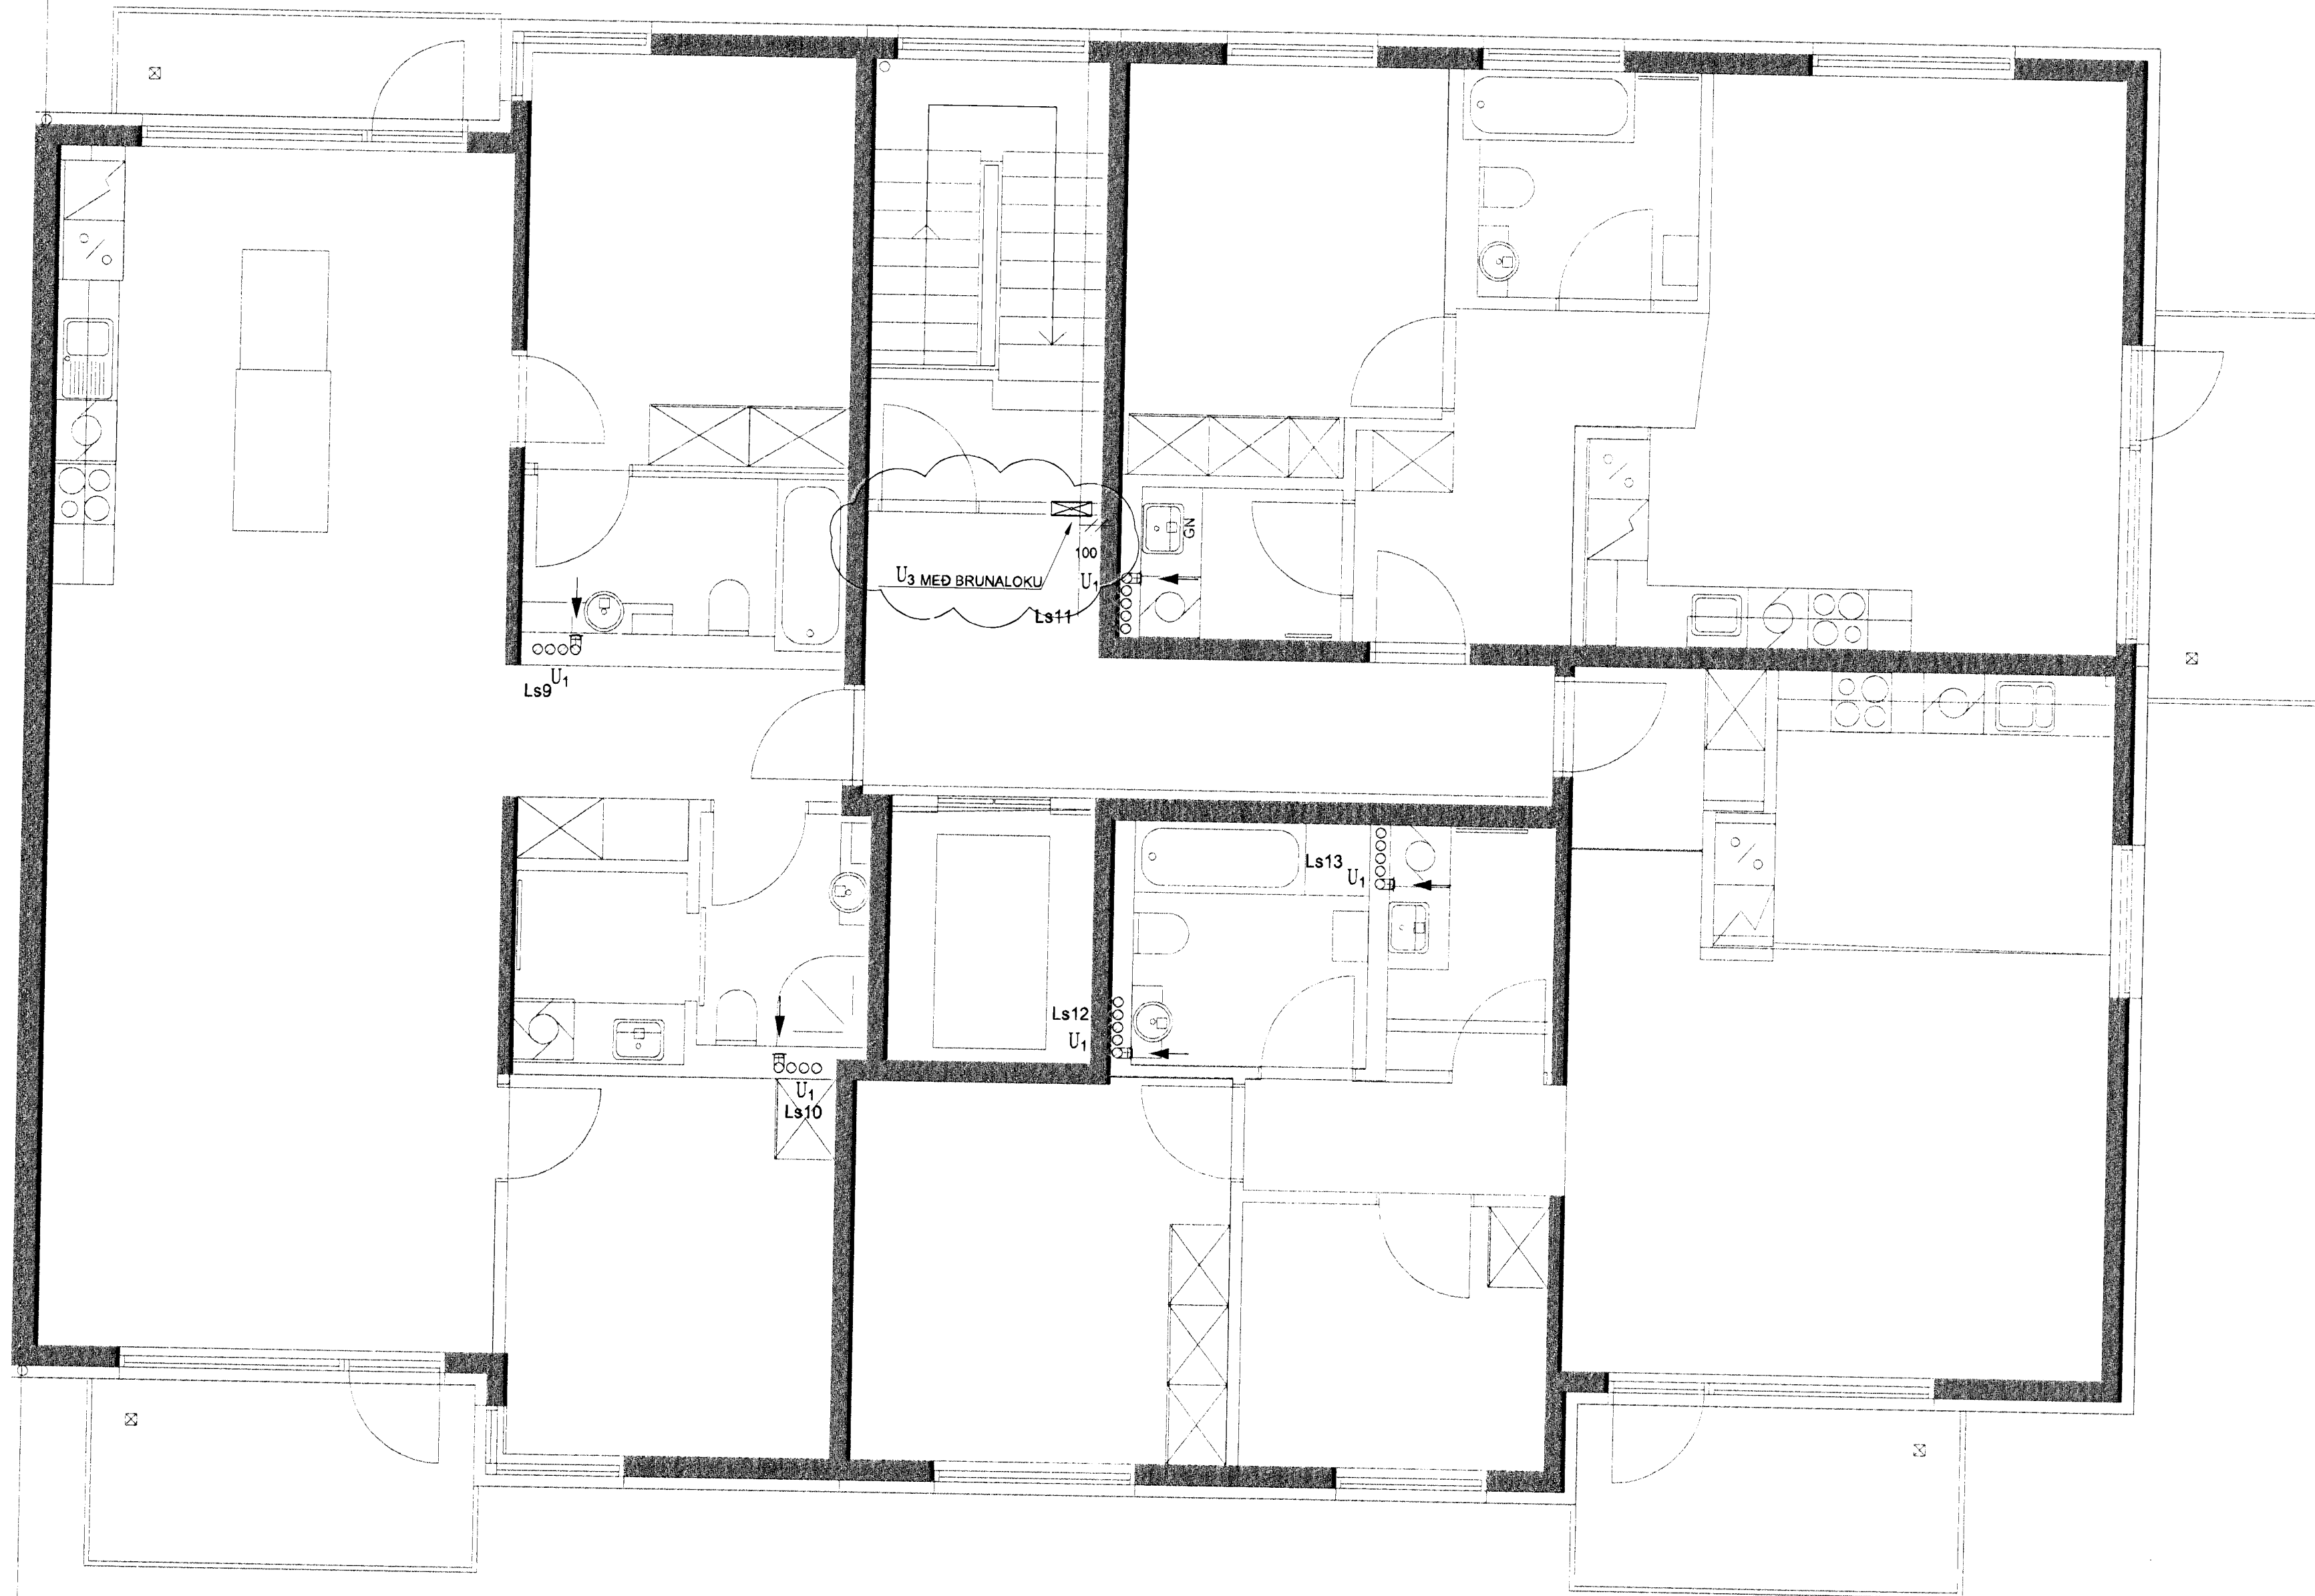

SKIPALÓN 4-8

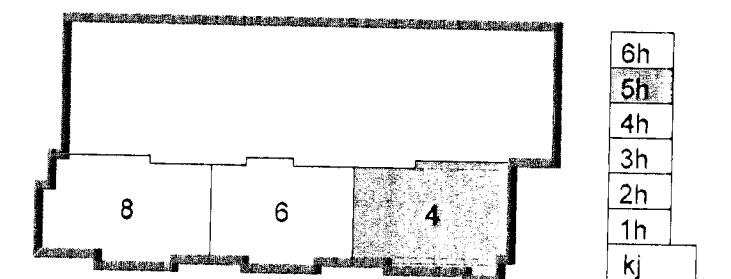

A 30.05.08 Settur venill milli rýma ÞJK/SAS
Útg. Dags. Skýring Hannas/Yfirfarad

VS

VERKFRÆÐISTOFA

BÆJARHRAUN 20 · 220 HAFNARFJÖRDUR · KENNIT. 710796-2899
vsb@vsb.is · Sími 585 8600 · Fax 585 8610 · www.vsb.is

Áritun sérfræðingar Sveinn Áki Sværissón Kt. 230855-5699

Verkefni SKIPALÓN 4-8 HAFNARFIRDI


ASK
02. Júní 2008
Páll Gunnlaugsson

Hannað BL Teiknað BL Yfirfarið SAS Kvartál 1.50 Síða 1/1