



Sanfylling  
 16. Júní 2008  
 Hannes S. Gunnarsson

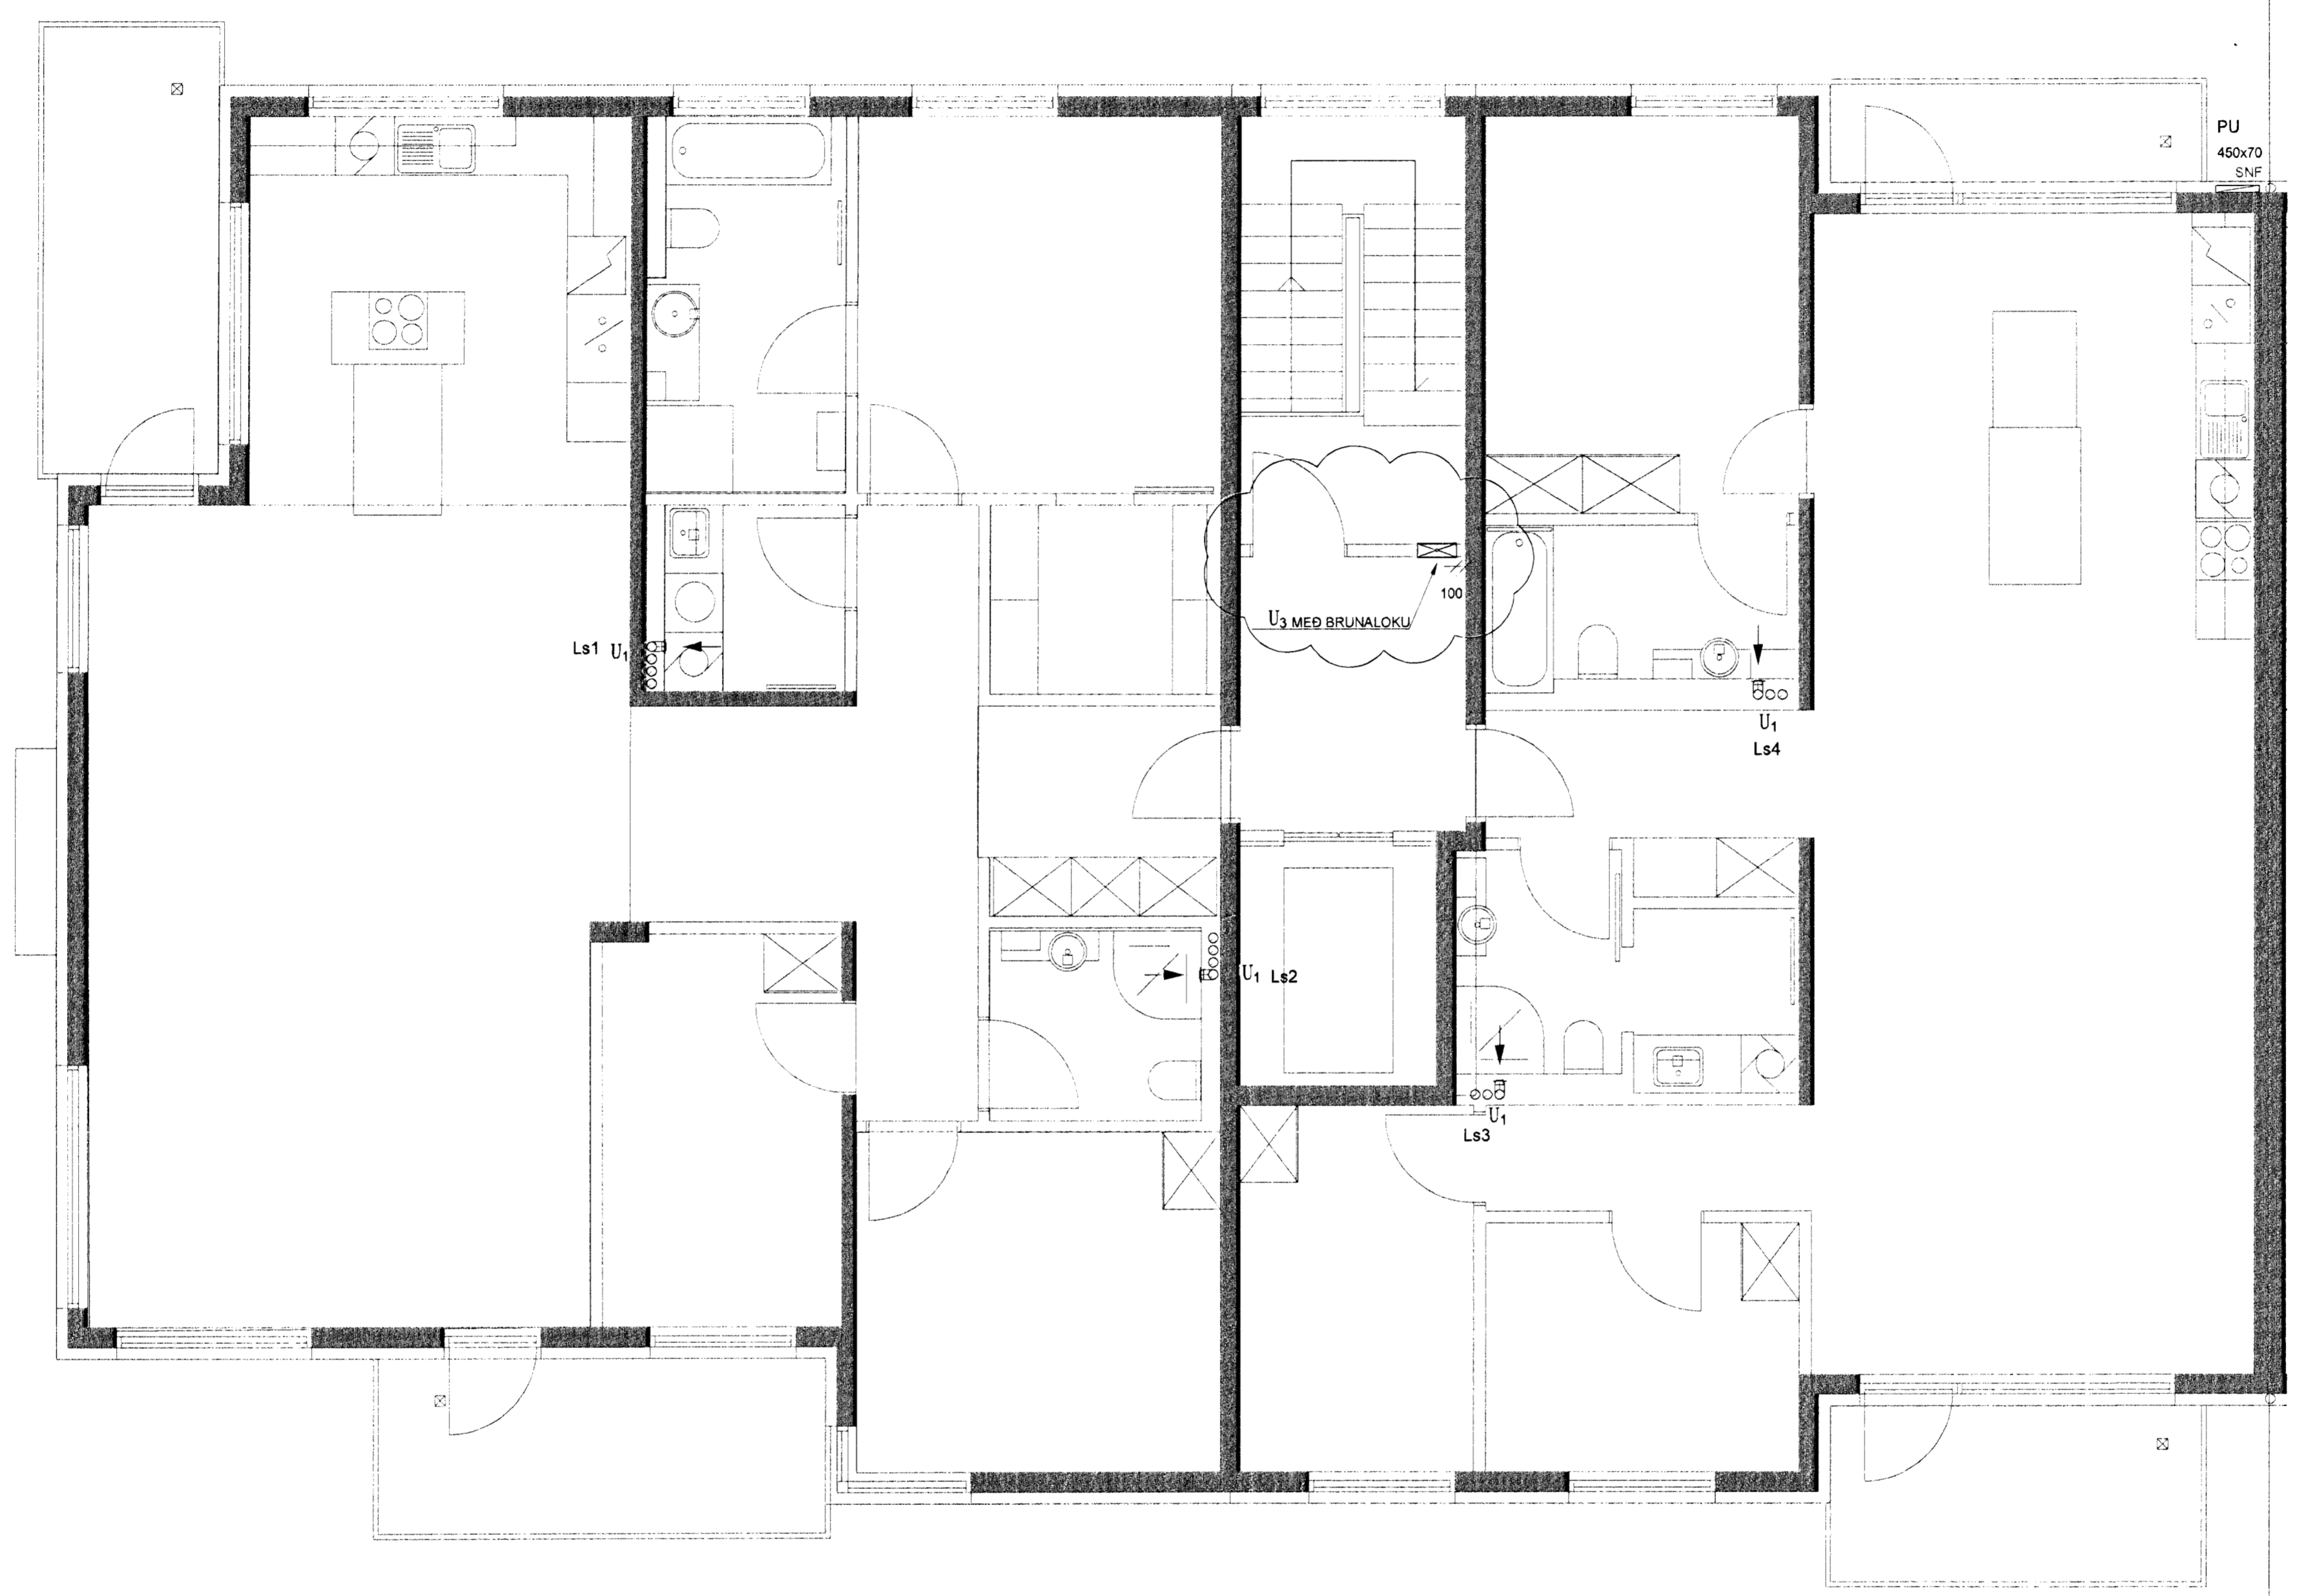

SKIPALÓN 4-8

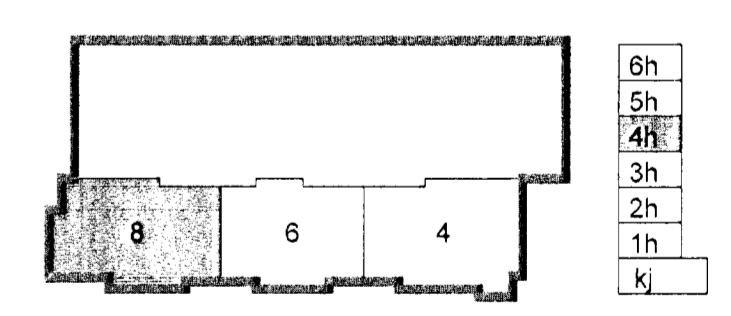

A 30.05.08 Settur ventill milli rýma  
 Útg. Dags. Skýring Hannes/Yfirfærð



VERKFRÆÐISTOFA

BÆJARHRAUN 20 · 220 HAFNARFJÖRDUR · KENNIT. 710796-2899  
 vsb@vsb.is · Sími 585 8600 · Fax 585 8610 · www.vsb.is

Áritun sérfróðnaðar  
 Sveinn Áki Sverrisson Kt. 230854-5809

Verkefni  
 SKIPALÓN 4-8  
 HAFNARFIRÐI

Verkefni  
 LOFTRÆSING  
 GRUNNMÝND 4. HÆÐ

ASK  
 02. Júní 2008  
*Hannes S. Gunnarsson*

Hannað	Telknað	Yfirfærð	Kvarði	Síða
BL	BL	SÁS	1.50	/ A1
Dans	Verkefni	Telknað	Útlöf	