



Stofu- og Sviplakki  
 16. Júní 2008  
 Byggingarritun og Skýring  
 F.h. Hraun S. Gunnarsson

16/8

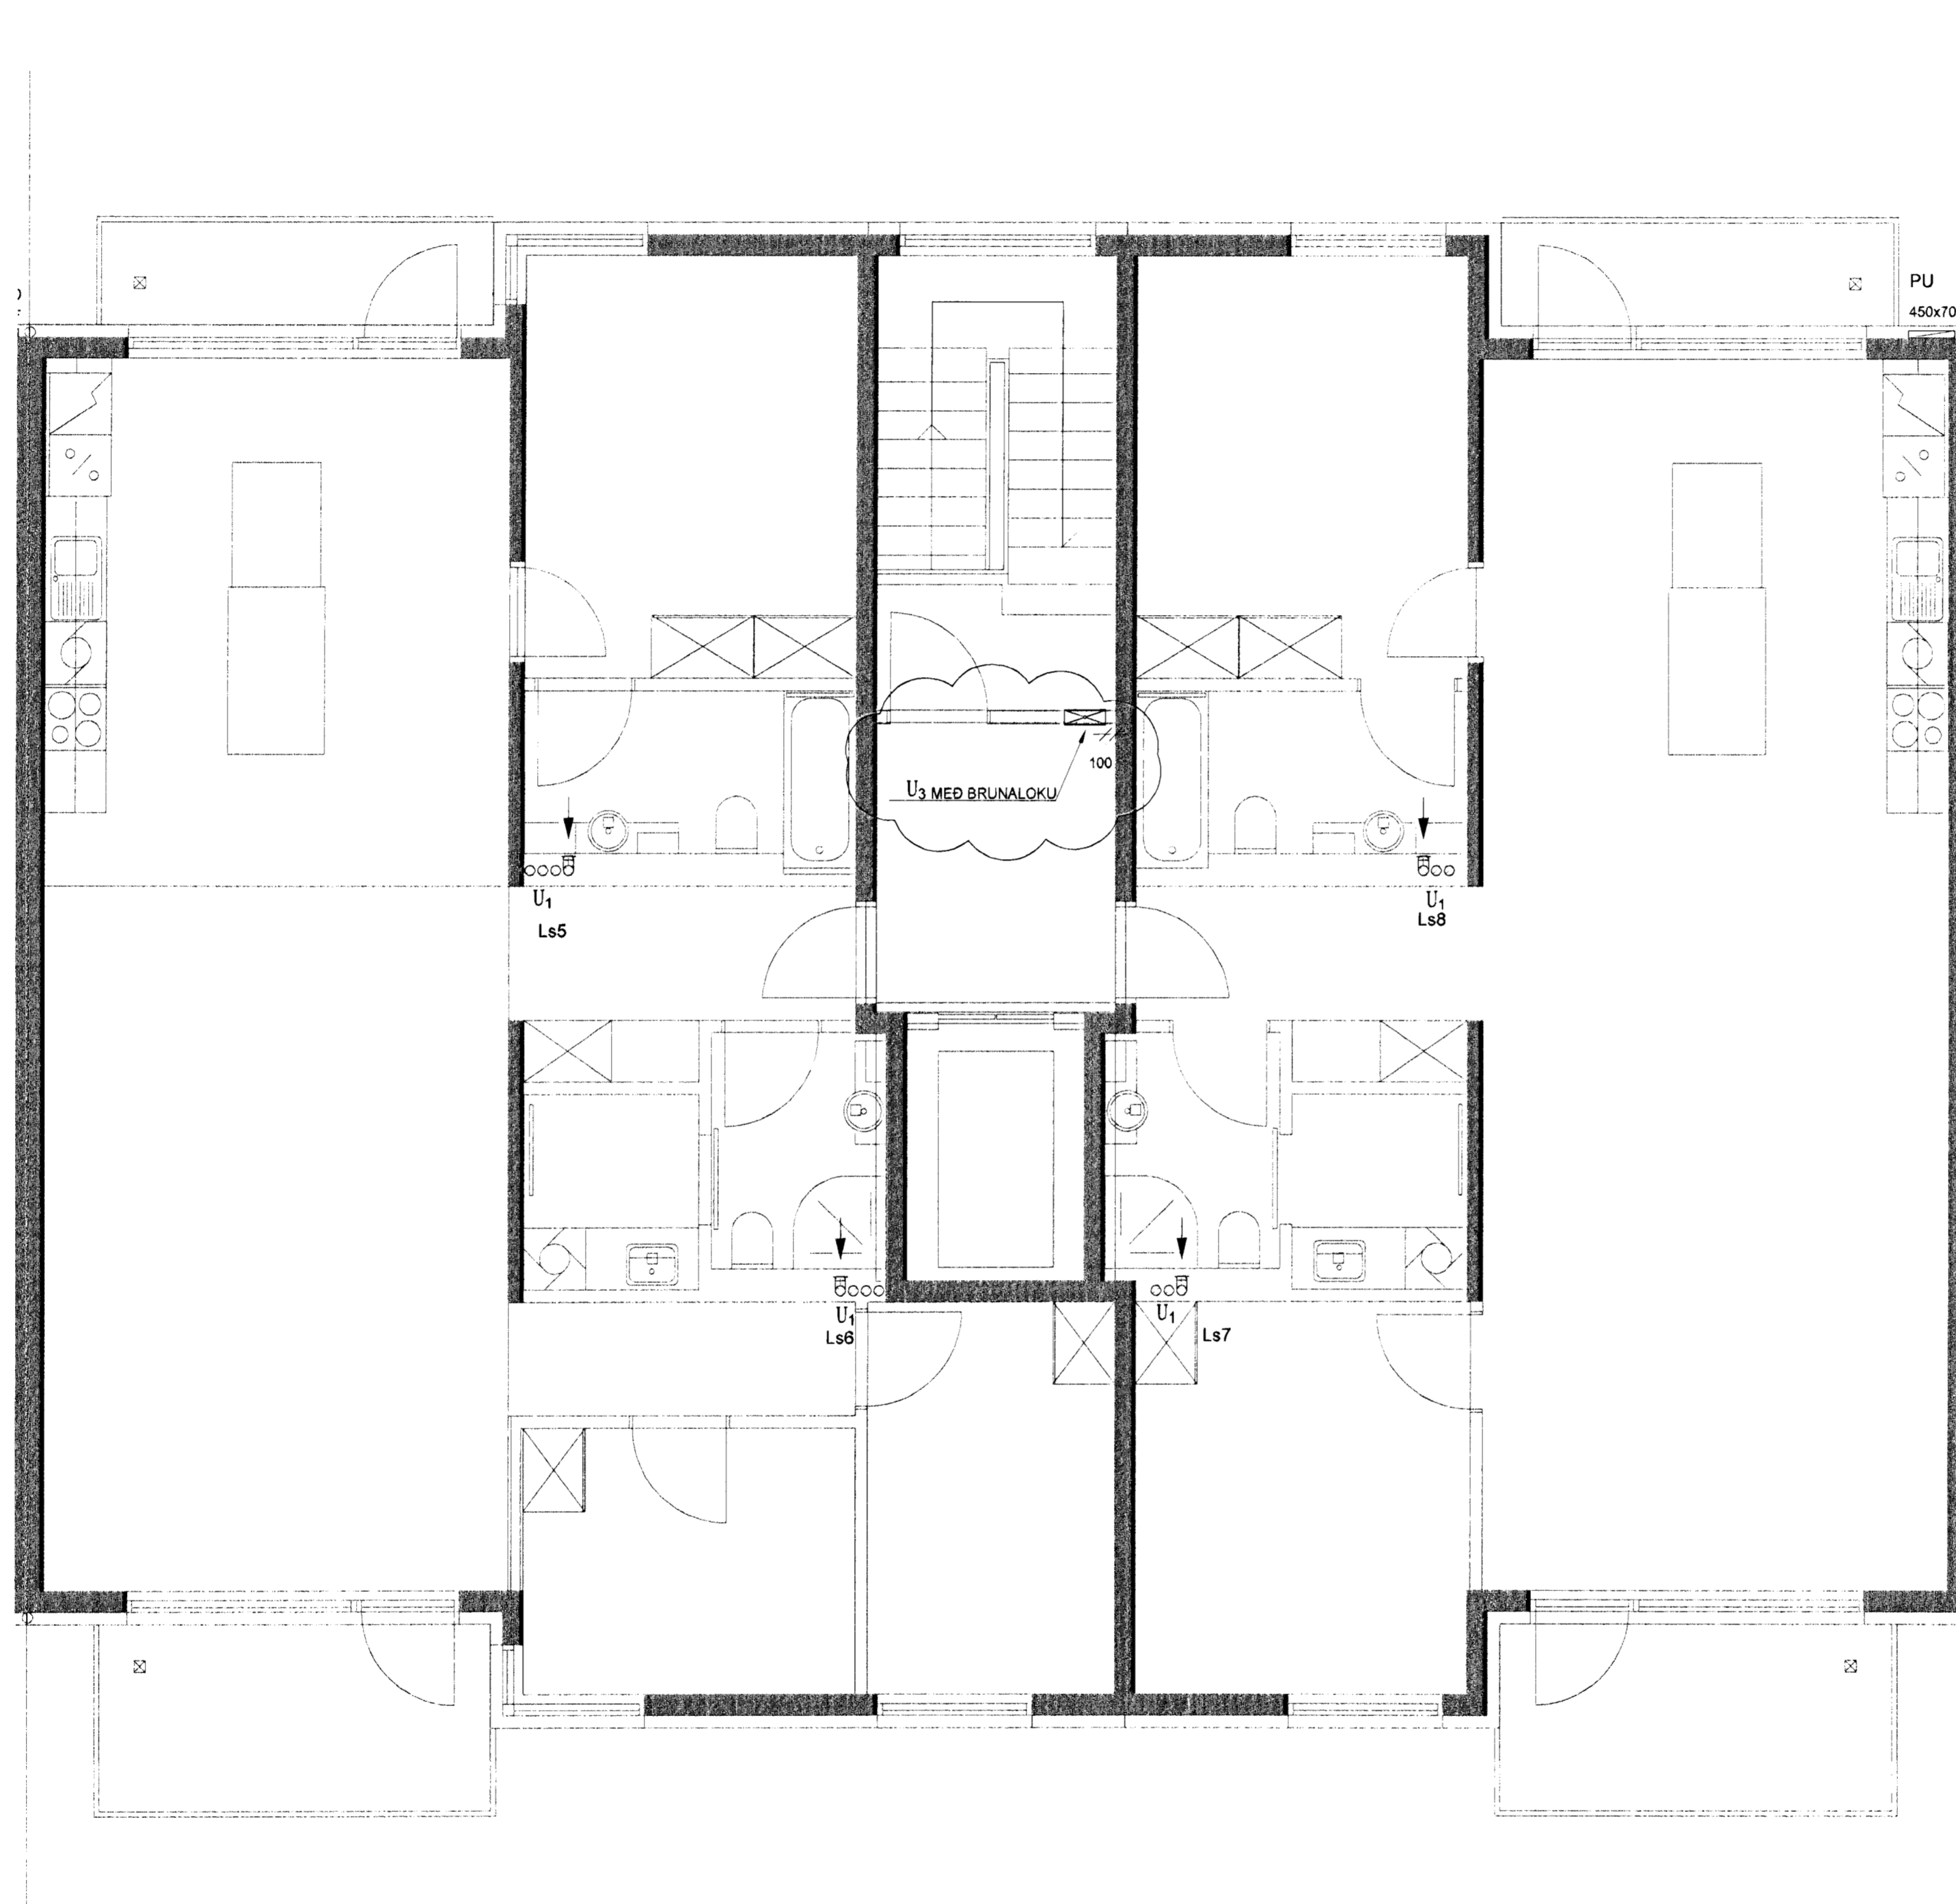

SKIPALÓN 4-8

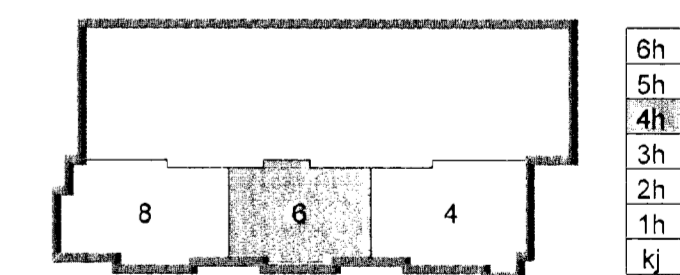

A 30 05 08 Settur ventill milli rýma  
 Útg. Dags. Skýring

**VSB**

VERKFRÆÐISTOFA

BÆJARHRAUN 20 · 220 HAFNARFJÖRDUR · KENNIT. 710796-2899  
 vsb@vsb.is · Sími 585 8600 · Fax 585 8610 · www.vsb.is

Áritun séðhónumáðar Sveinn Áki Sverrisson Kt. 230885 5609

Verkhúti  
 SKIPALÓN 4-8  
 HAFNARFIRÐI

Verkhúti  
 LOFTRÆSING  
 GRUNNMÝND 4. HÆÐ

|        |          |          |        |      |
|--------|----------|----------|--------|------|
| Hannað | Teiknað  | Yfirfarð | Kvarði | Síða |
| BL     | BL       | SÁS      | 1:50   | / A1 |
| Dags.  | Verkefni | Teikning | Útgáfa |      |

ASK  
 02. Júní 2008  
 Þórunn Gunnarsson