



Samþykkt þann
16 JÚNÍ 2008
Byggingarstjórnin í Hafnarfirði
F.h. Hrólfur S. Gunnlaugsson

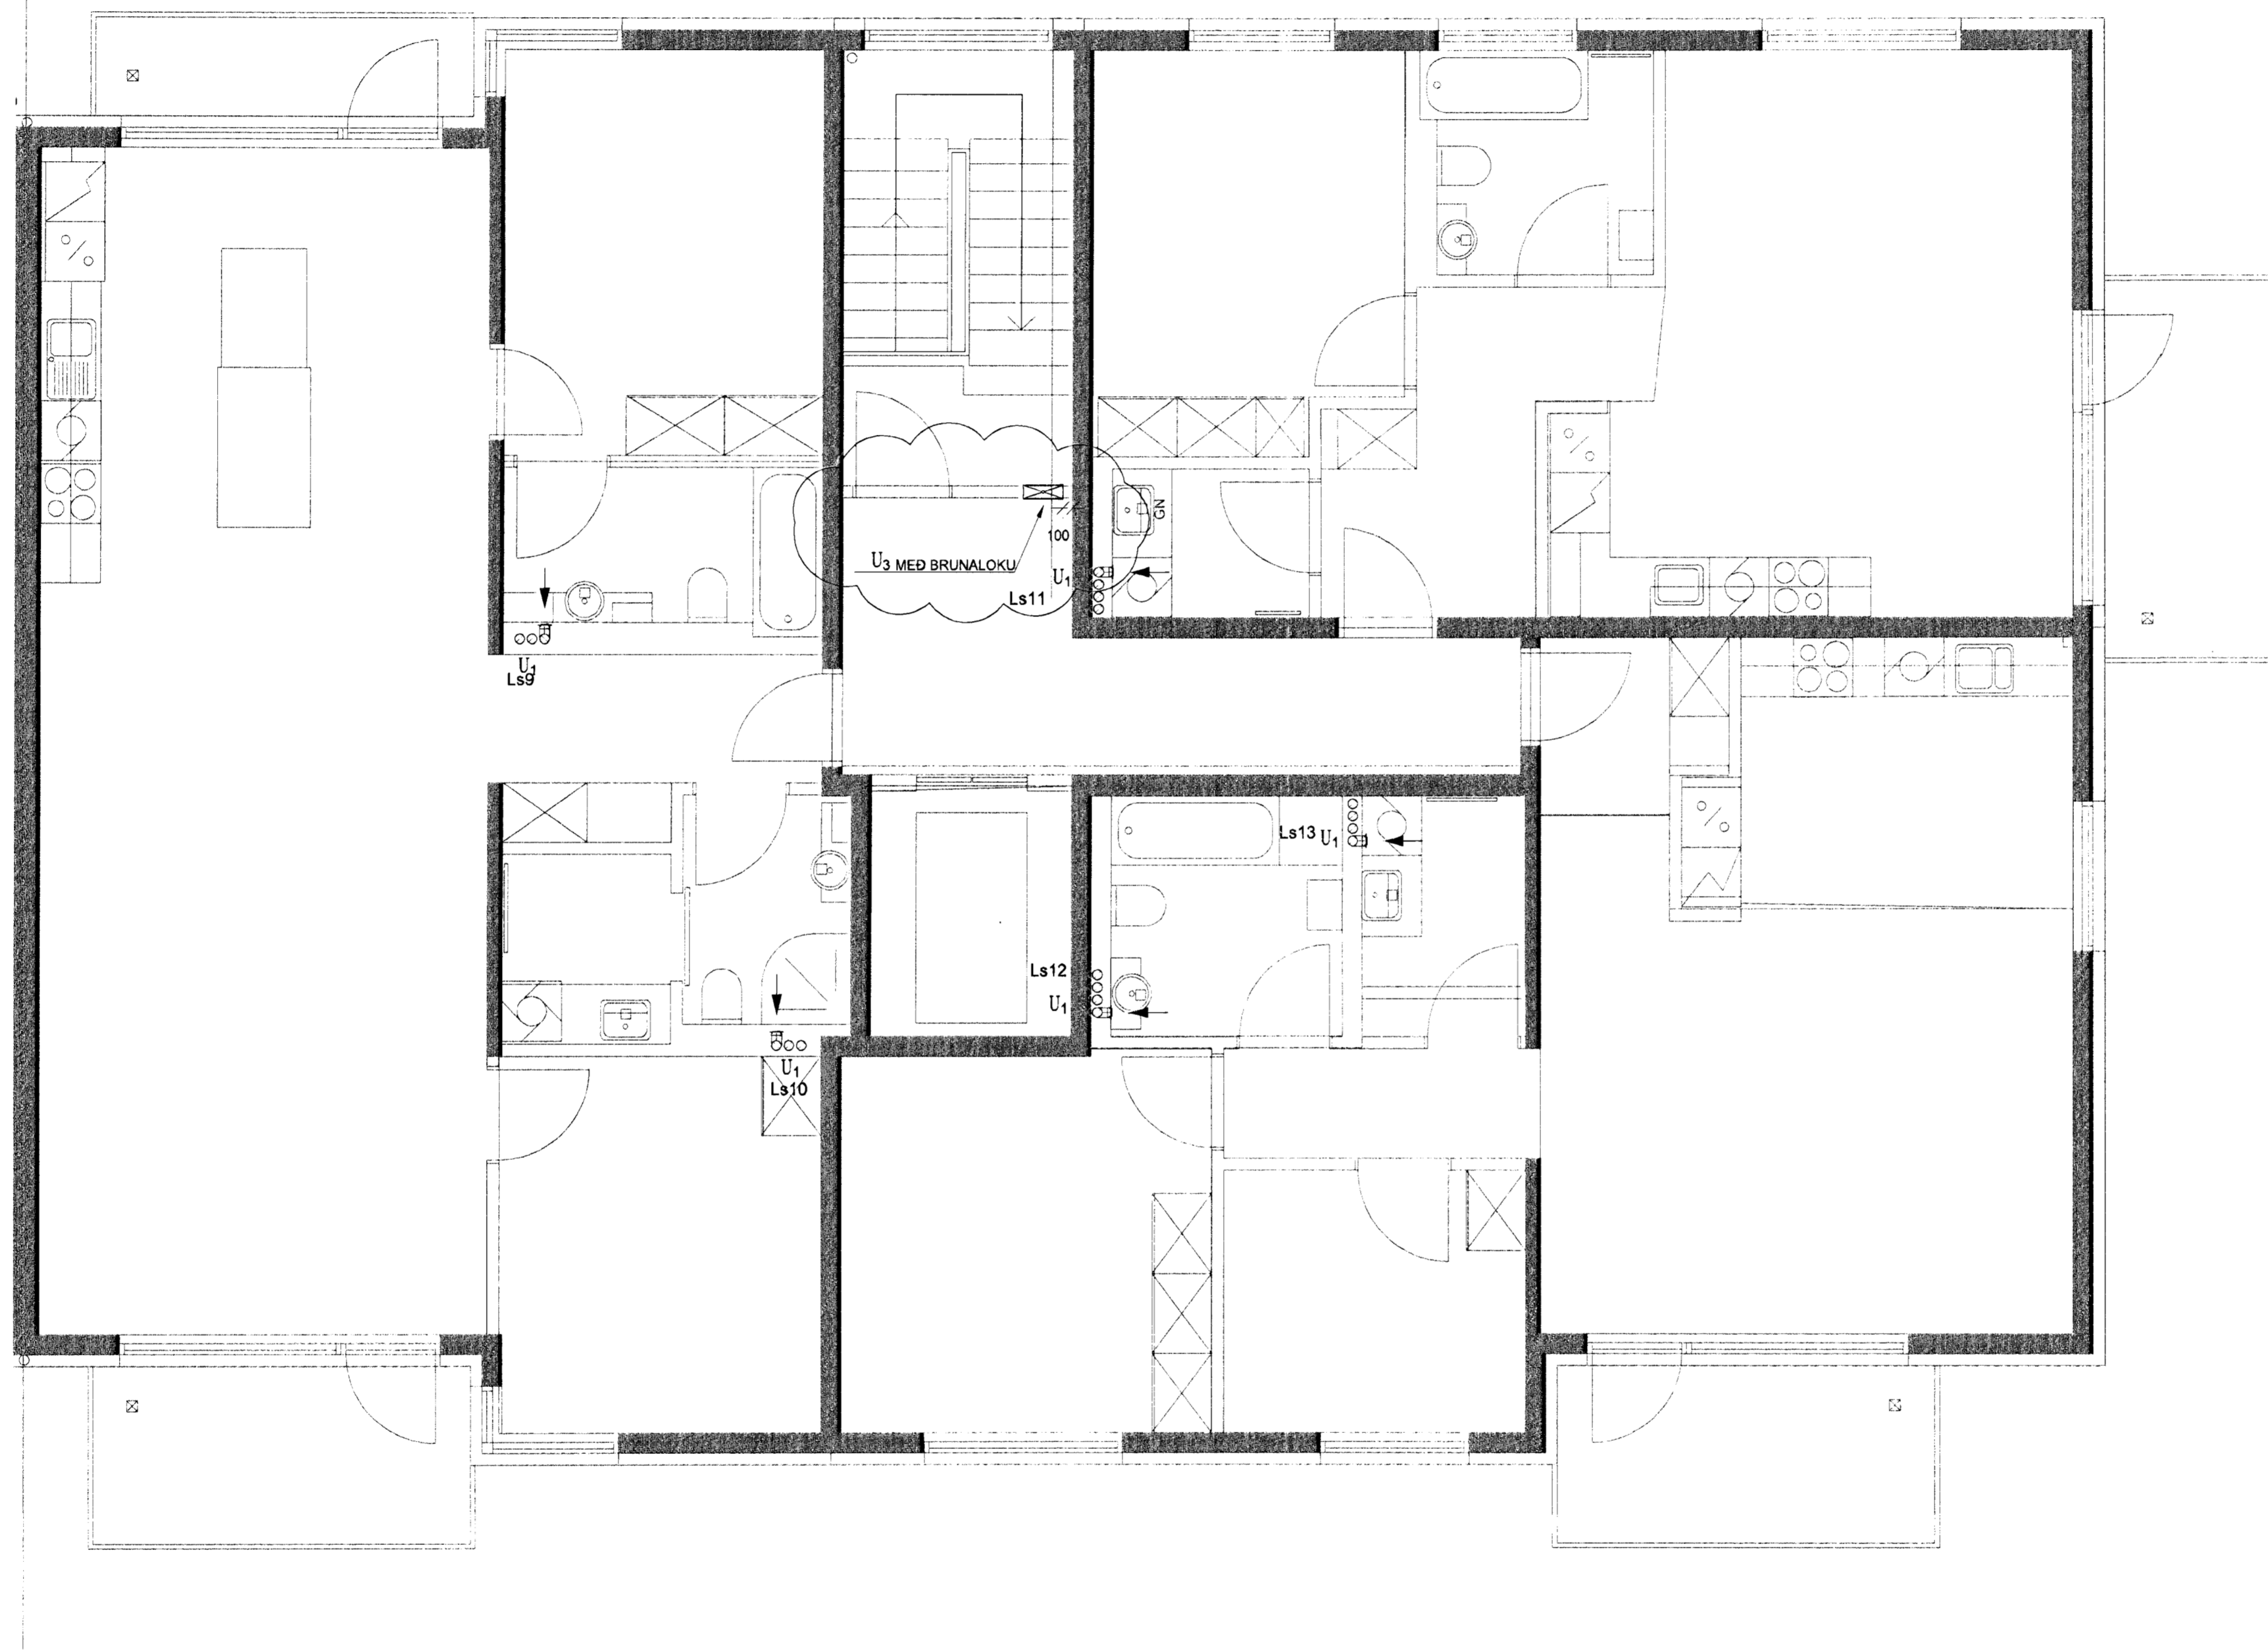

SKIPALÓN 4-8

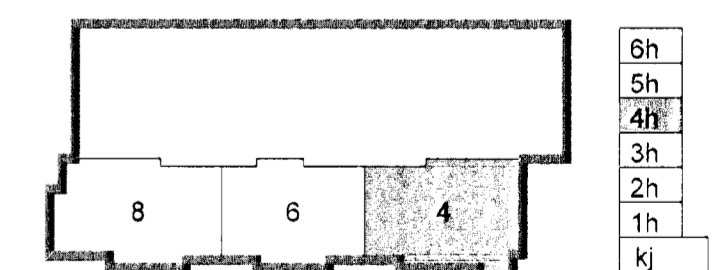

A 30.05.08 Settur ventill milli rýma bJK/SÁS
Útg. Dags Skýring Hannadýr/Yfirfarið

VSB

VERKFRÆÐISTOFA

BAEJARHRAUN 20 · 220 HAFNARFJÖRÐUR · KENNIT. 710796-2899
vsh@vsh.is · Sími 585 8600 · Fax 585 8610 · www.vsb.is

Áritun sérhönnuðar
Sveinn Áki Sverrisson Kt. 230855.66097
Verkefni
SKIPALÓN 4-8
HAFNARFIRÐI
Verktíttli
LOFTRÆSING
GRUNNMÝND 4. HÆÐ

ASK
02. júní 2008
Hannadýr/Yfirfarið

Hannadýr	Teiknað	Yfirfarið	Kvarði	Síða
BL	BL	SÁS	1:50	/ A1
Dags.	Verkefni	Teikning	Útgáfa	