



Samþykkt þann  
16. Júní 2008  
Daginn Sveinn Sverrisson  
F.R. Höfður S. Gunnlaugsson

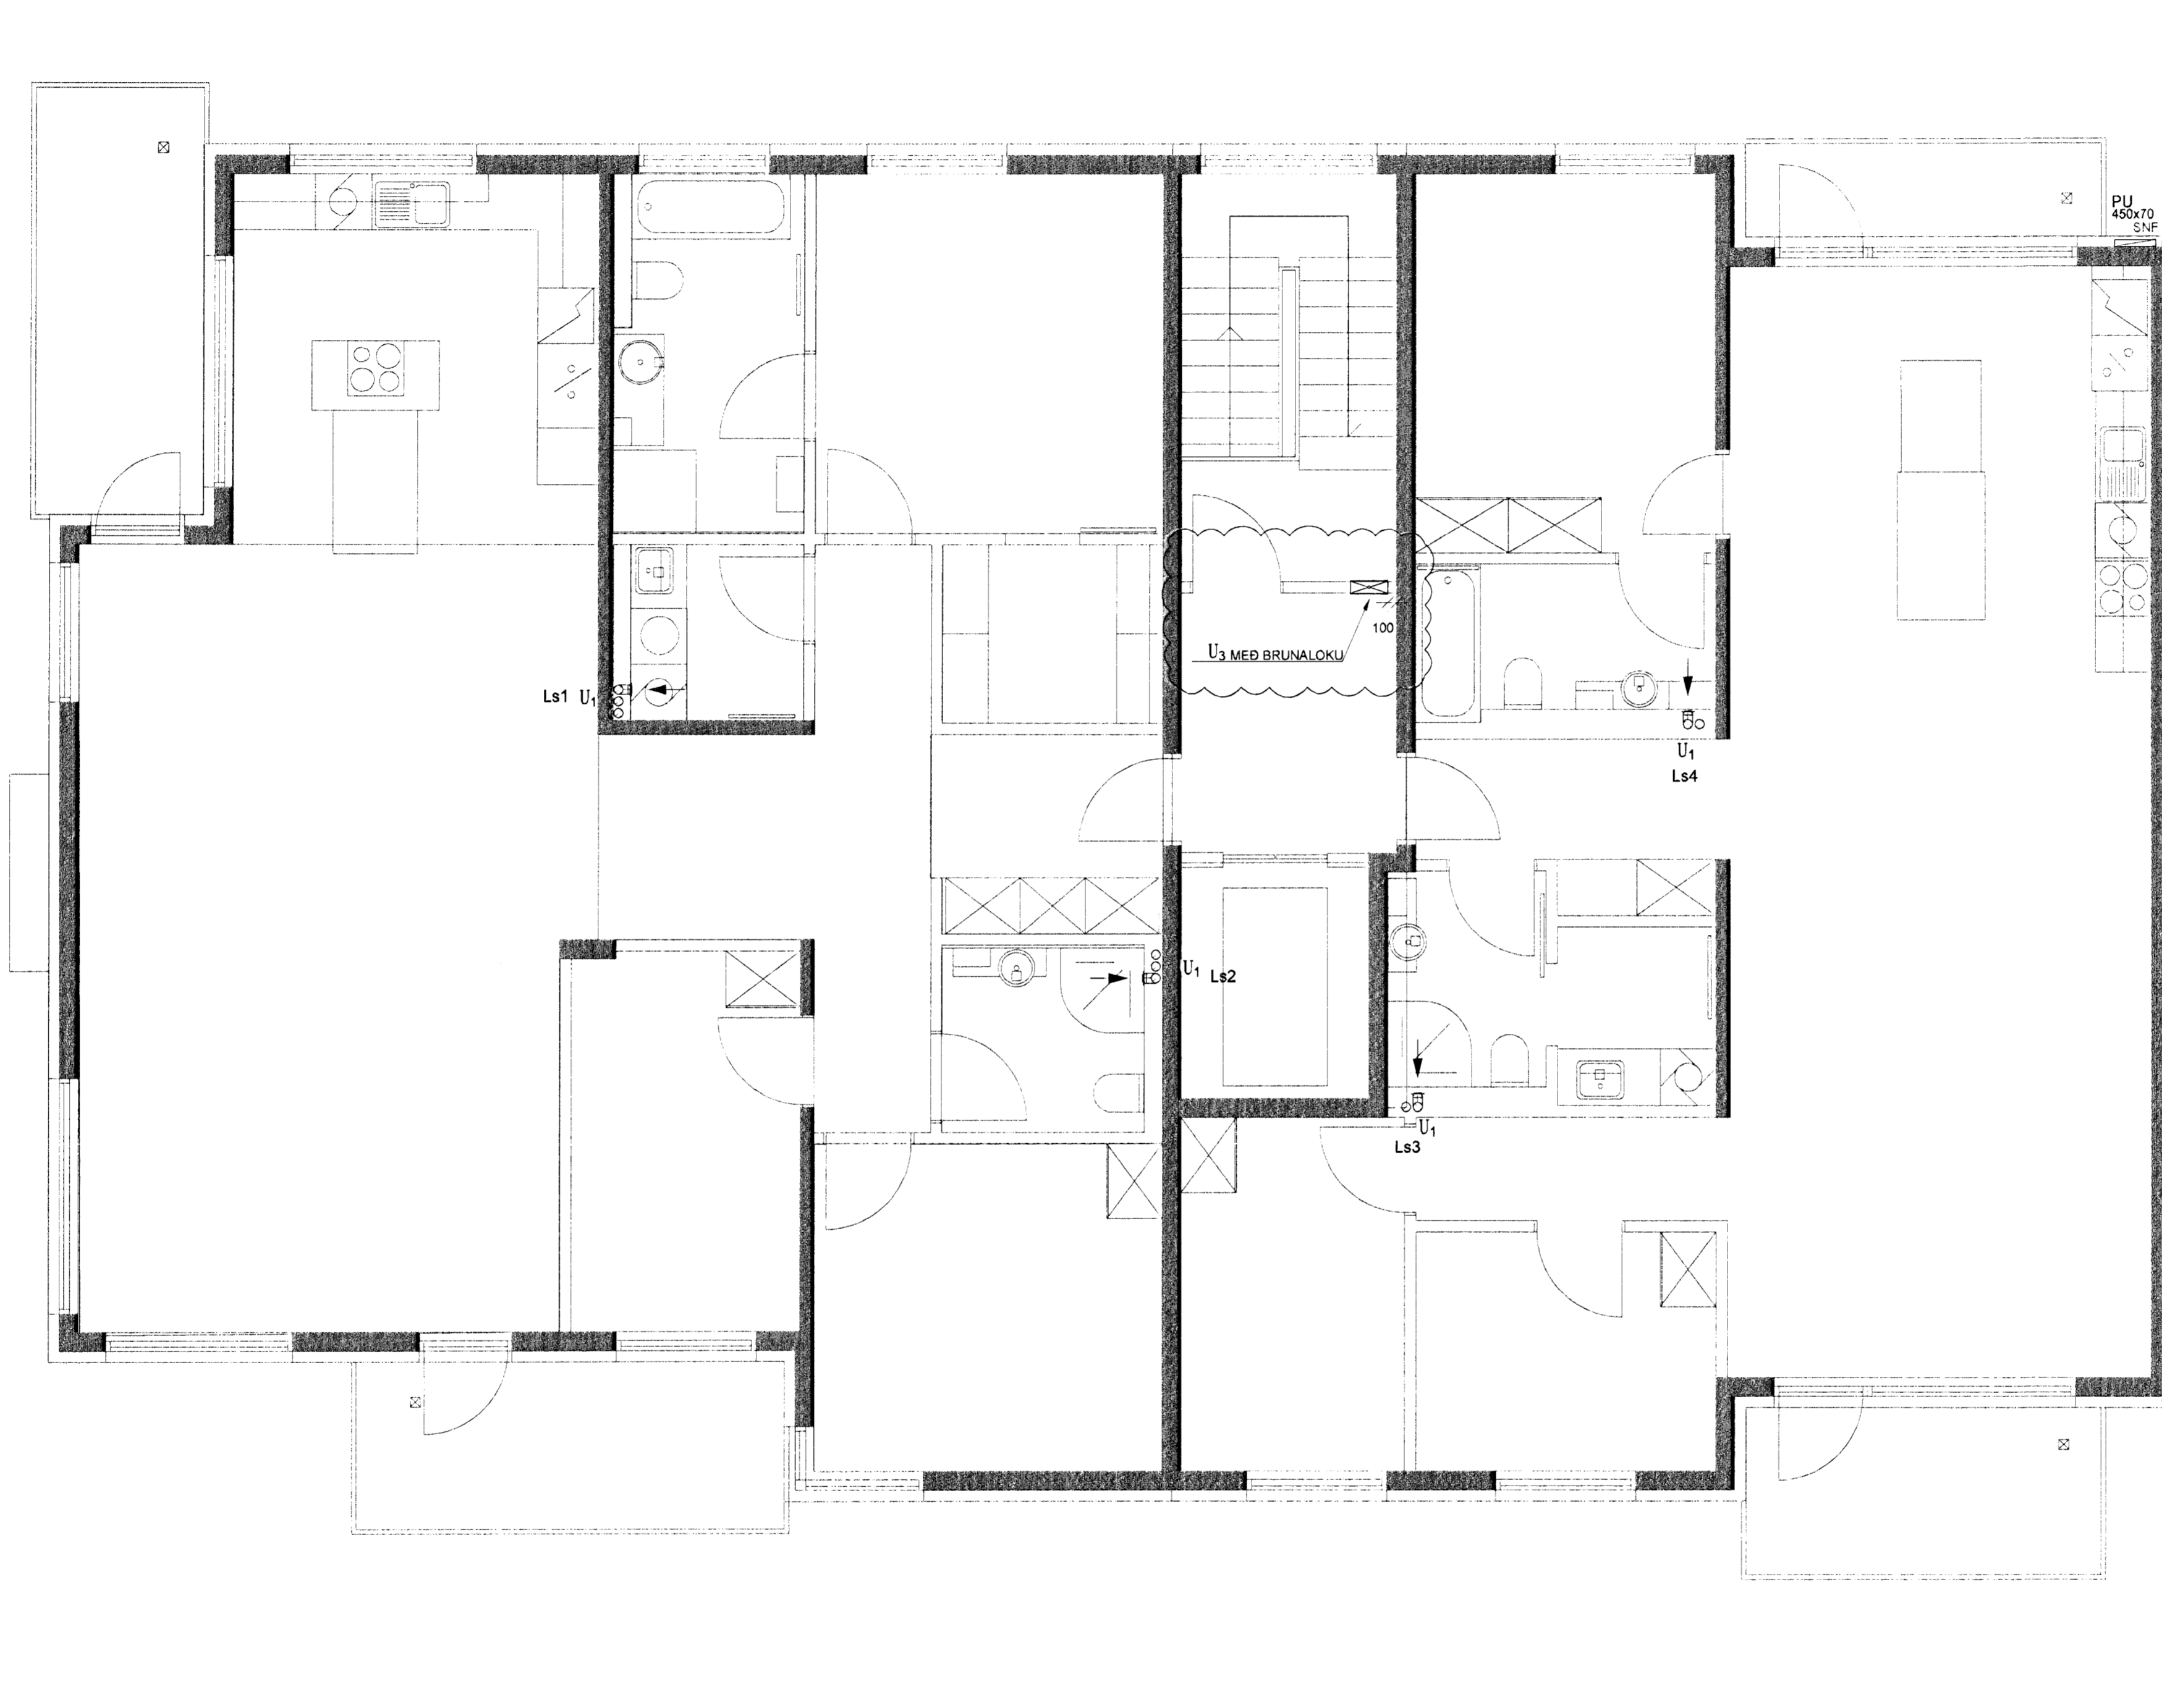

SKIPALÓN 4-8

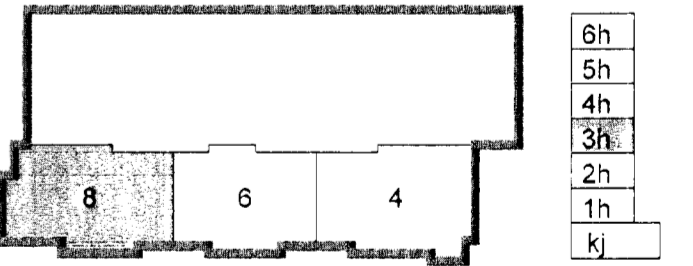

A 30 05 08 Settur ventill milli rýma PJK/SAS  
Útg. Dags. Skýring Hannas Yfirfand

**VSB**

VERKFRÆÐISTOFA

BÆJARHRAUN 20 · 220 HAFNARFJÖRÐUR · KENNIT. 710796 2899  
vsb@vsb.is · Sími 585 8600 · Fax 585 9610 · www.vsb.is

ADAL- OG SAMBREMINGAÞÖNNUNUR  
ASK  
02. Júní 2008  
Sveinn Sverrisson

Aritun séðhönnuðar  
Sveinn Aki Sverrisson Kt. 230855 5609

Verkheiti  
**SKIPALÓN 4-8**  
HAFNARFIRÐI

Verkhluti  
LOFTRÆSING  
GRUNNMÝND 3. HÆÐ

ADAL- OG SAMBREMINGAÞÖNNUNUR  
ASK  
02. Júní 2008  
Sveinn Sverrisson

Hannað Teiknað Yfirfand Kvardi Síða  
BL BL SAS 1:50 / A1 -  
Dags. Verkefni Teikning Útgáfa

000000085706731\_Skipalón\_4-8\_Skjaln\_1\_3\_2008.dwg