



Sambýlki bunn
16 JUNÍ 2008
Byggingar- og Samtæknisáttavæðing
P.N. Friðrik S. Gunnlaugsson

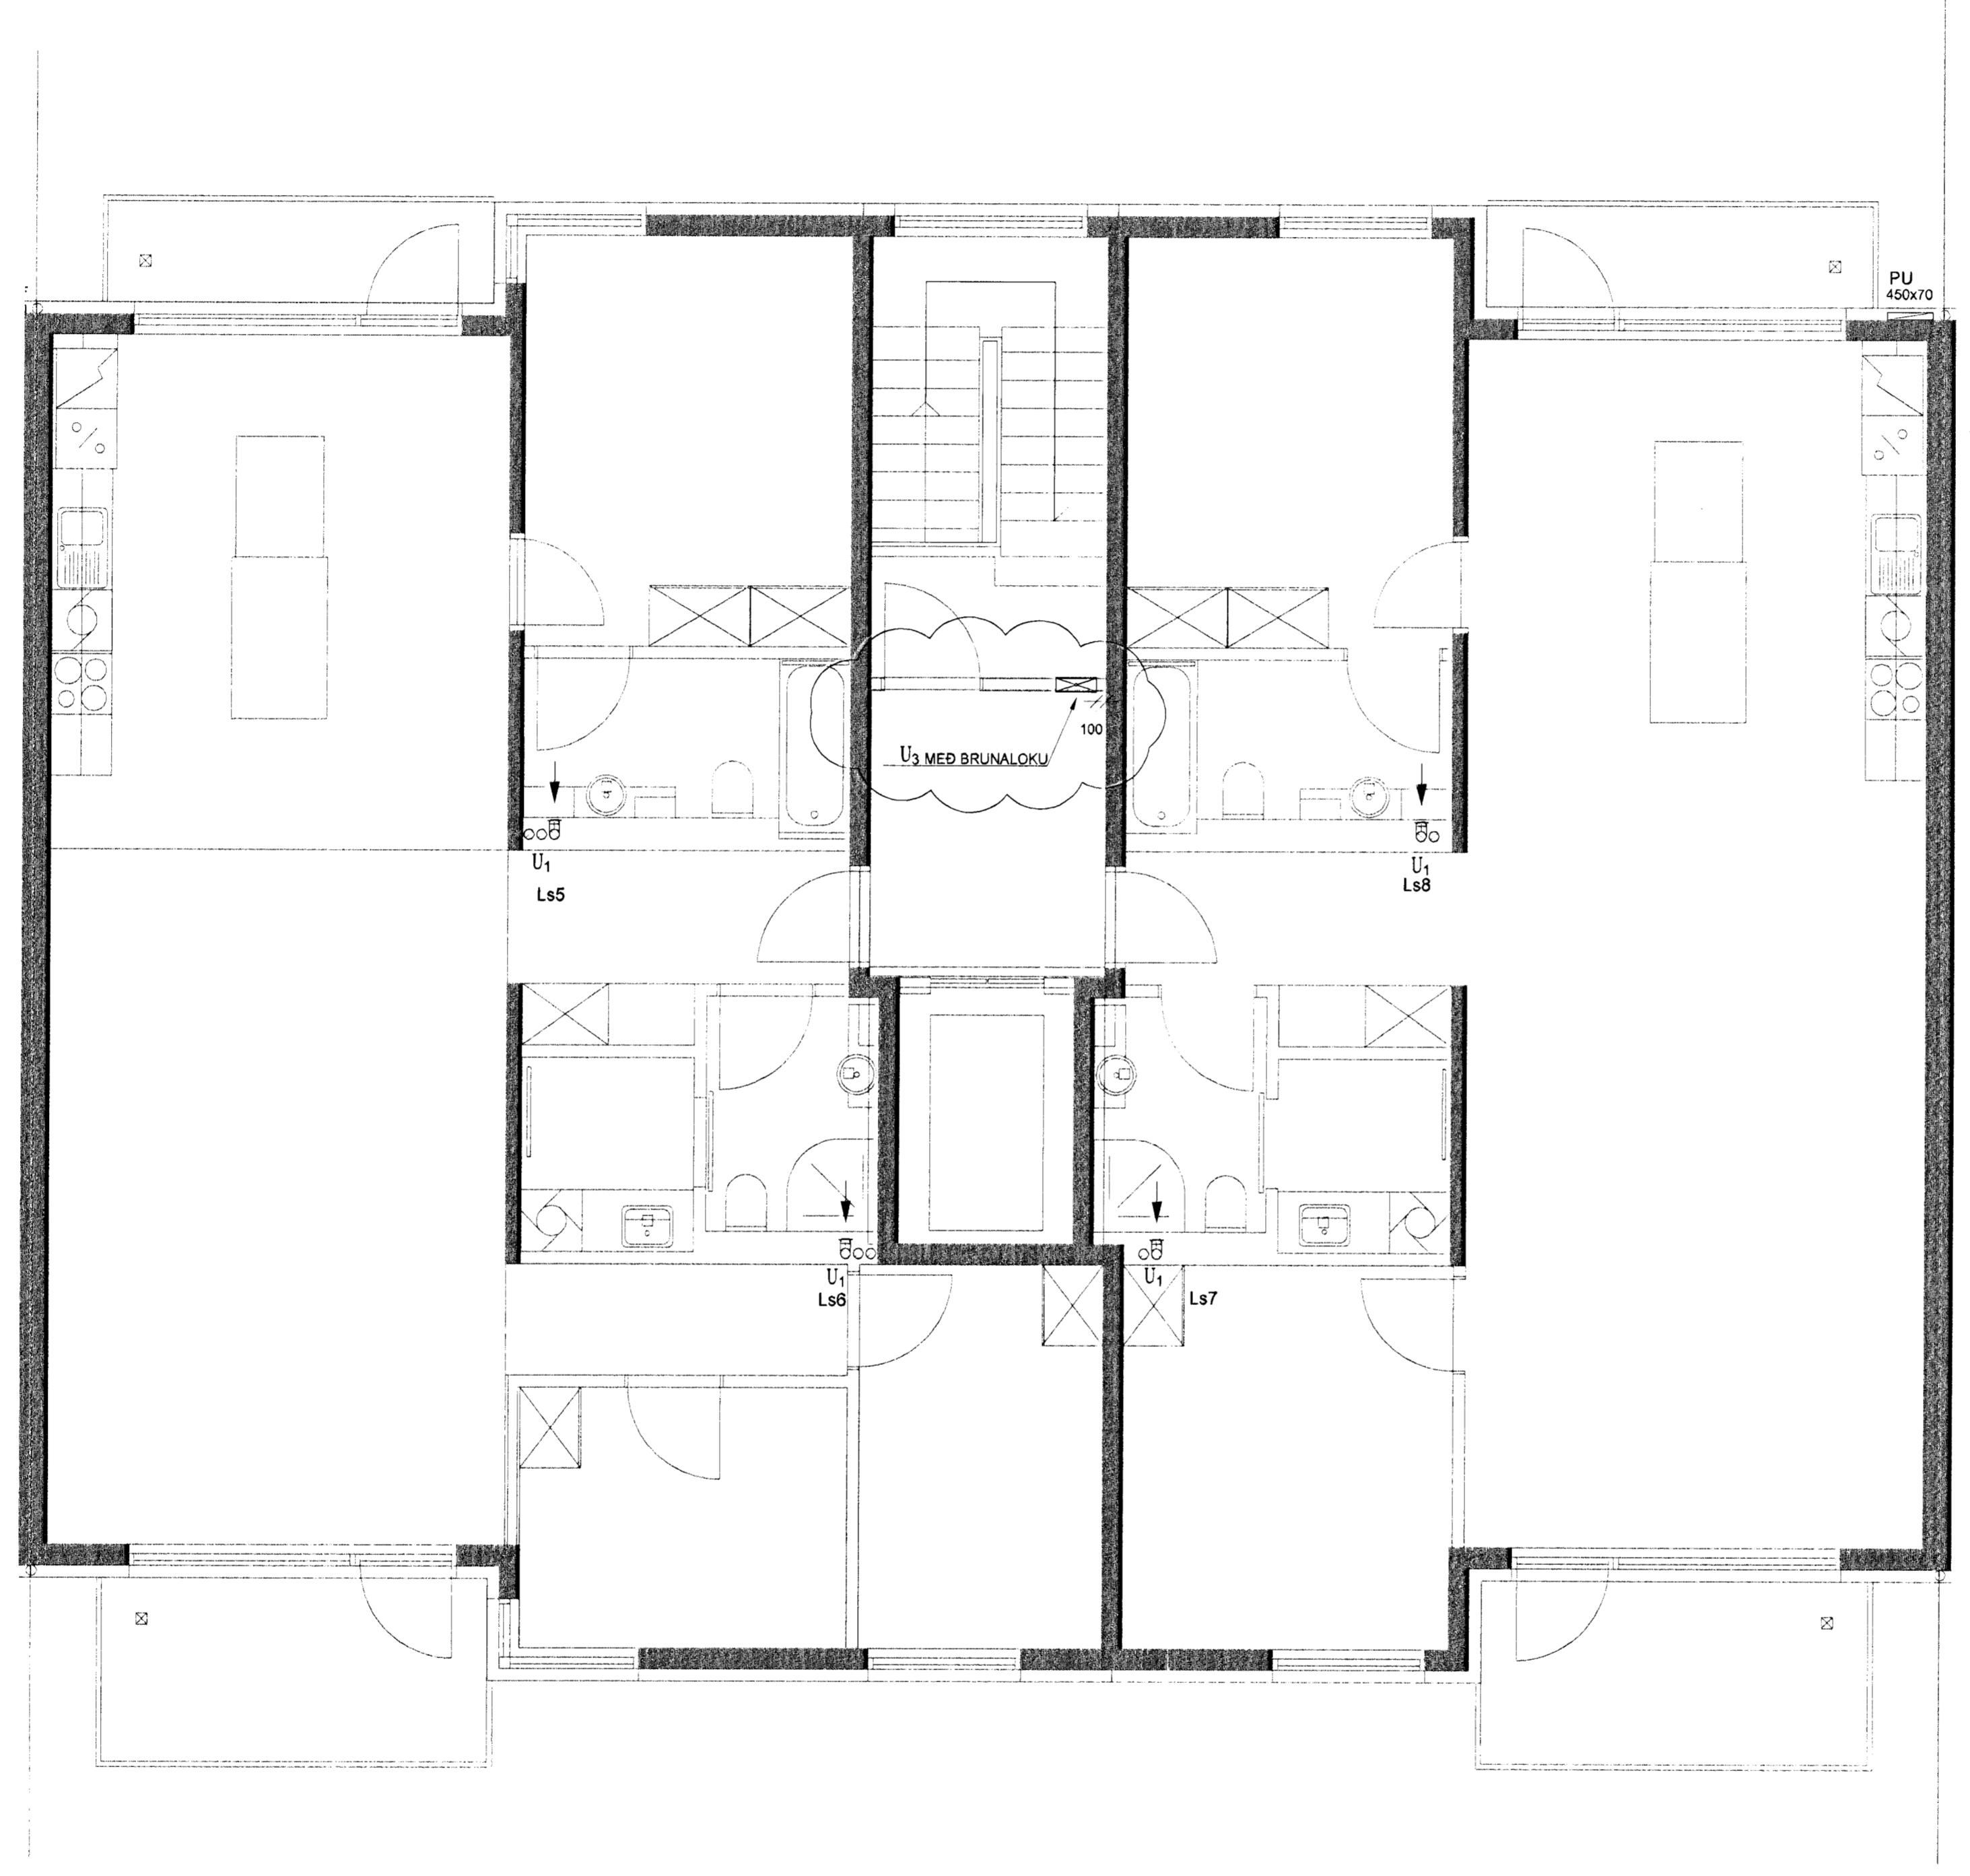

SKIPALÓN 4-8

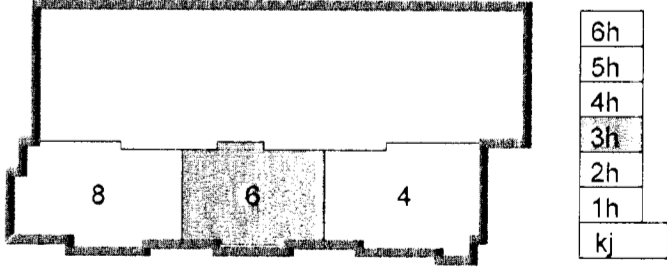

A 30.05.08 Settur ventill milli rýma PJK/SÁS
Útg. Daga Skýring Hannabá/Yfirfand

VSB

VERKFRÆÐISTOFA

ASK
02. JUNÍ 2008
BEJARHRAUN 20 · 220 HAFNARFJÖRDUR · KENNIT. 710796-2899
vsb@vsb.is · Sími 585 8600 · Fax 585 8610 · www.vsb.is
Ardur séðhönnuðar Sveinn Aki Sverrisson Kl. 23085558609

SKIPALÓN 4-8
HAFNARFIRÐI

ASK
02. JUNÍ 2008
Hannað BL Teiknað BL Yfirfand SÁS Kvardi 1.50 /A1 Síða -