



Samþykkt þann
19. Júní 2008
Byggingar- og skipulagsáhrifastofa
F.R. Höfði S. Gunnarsson

226

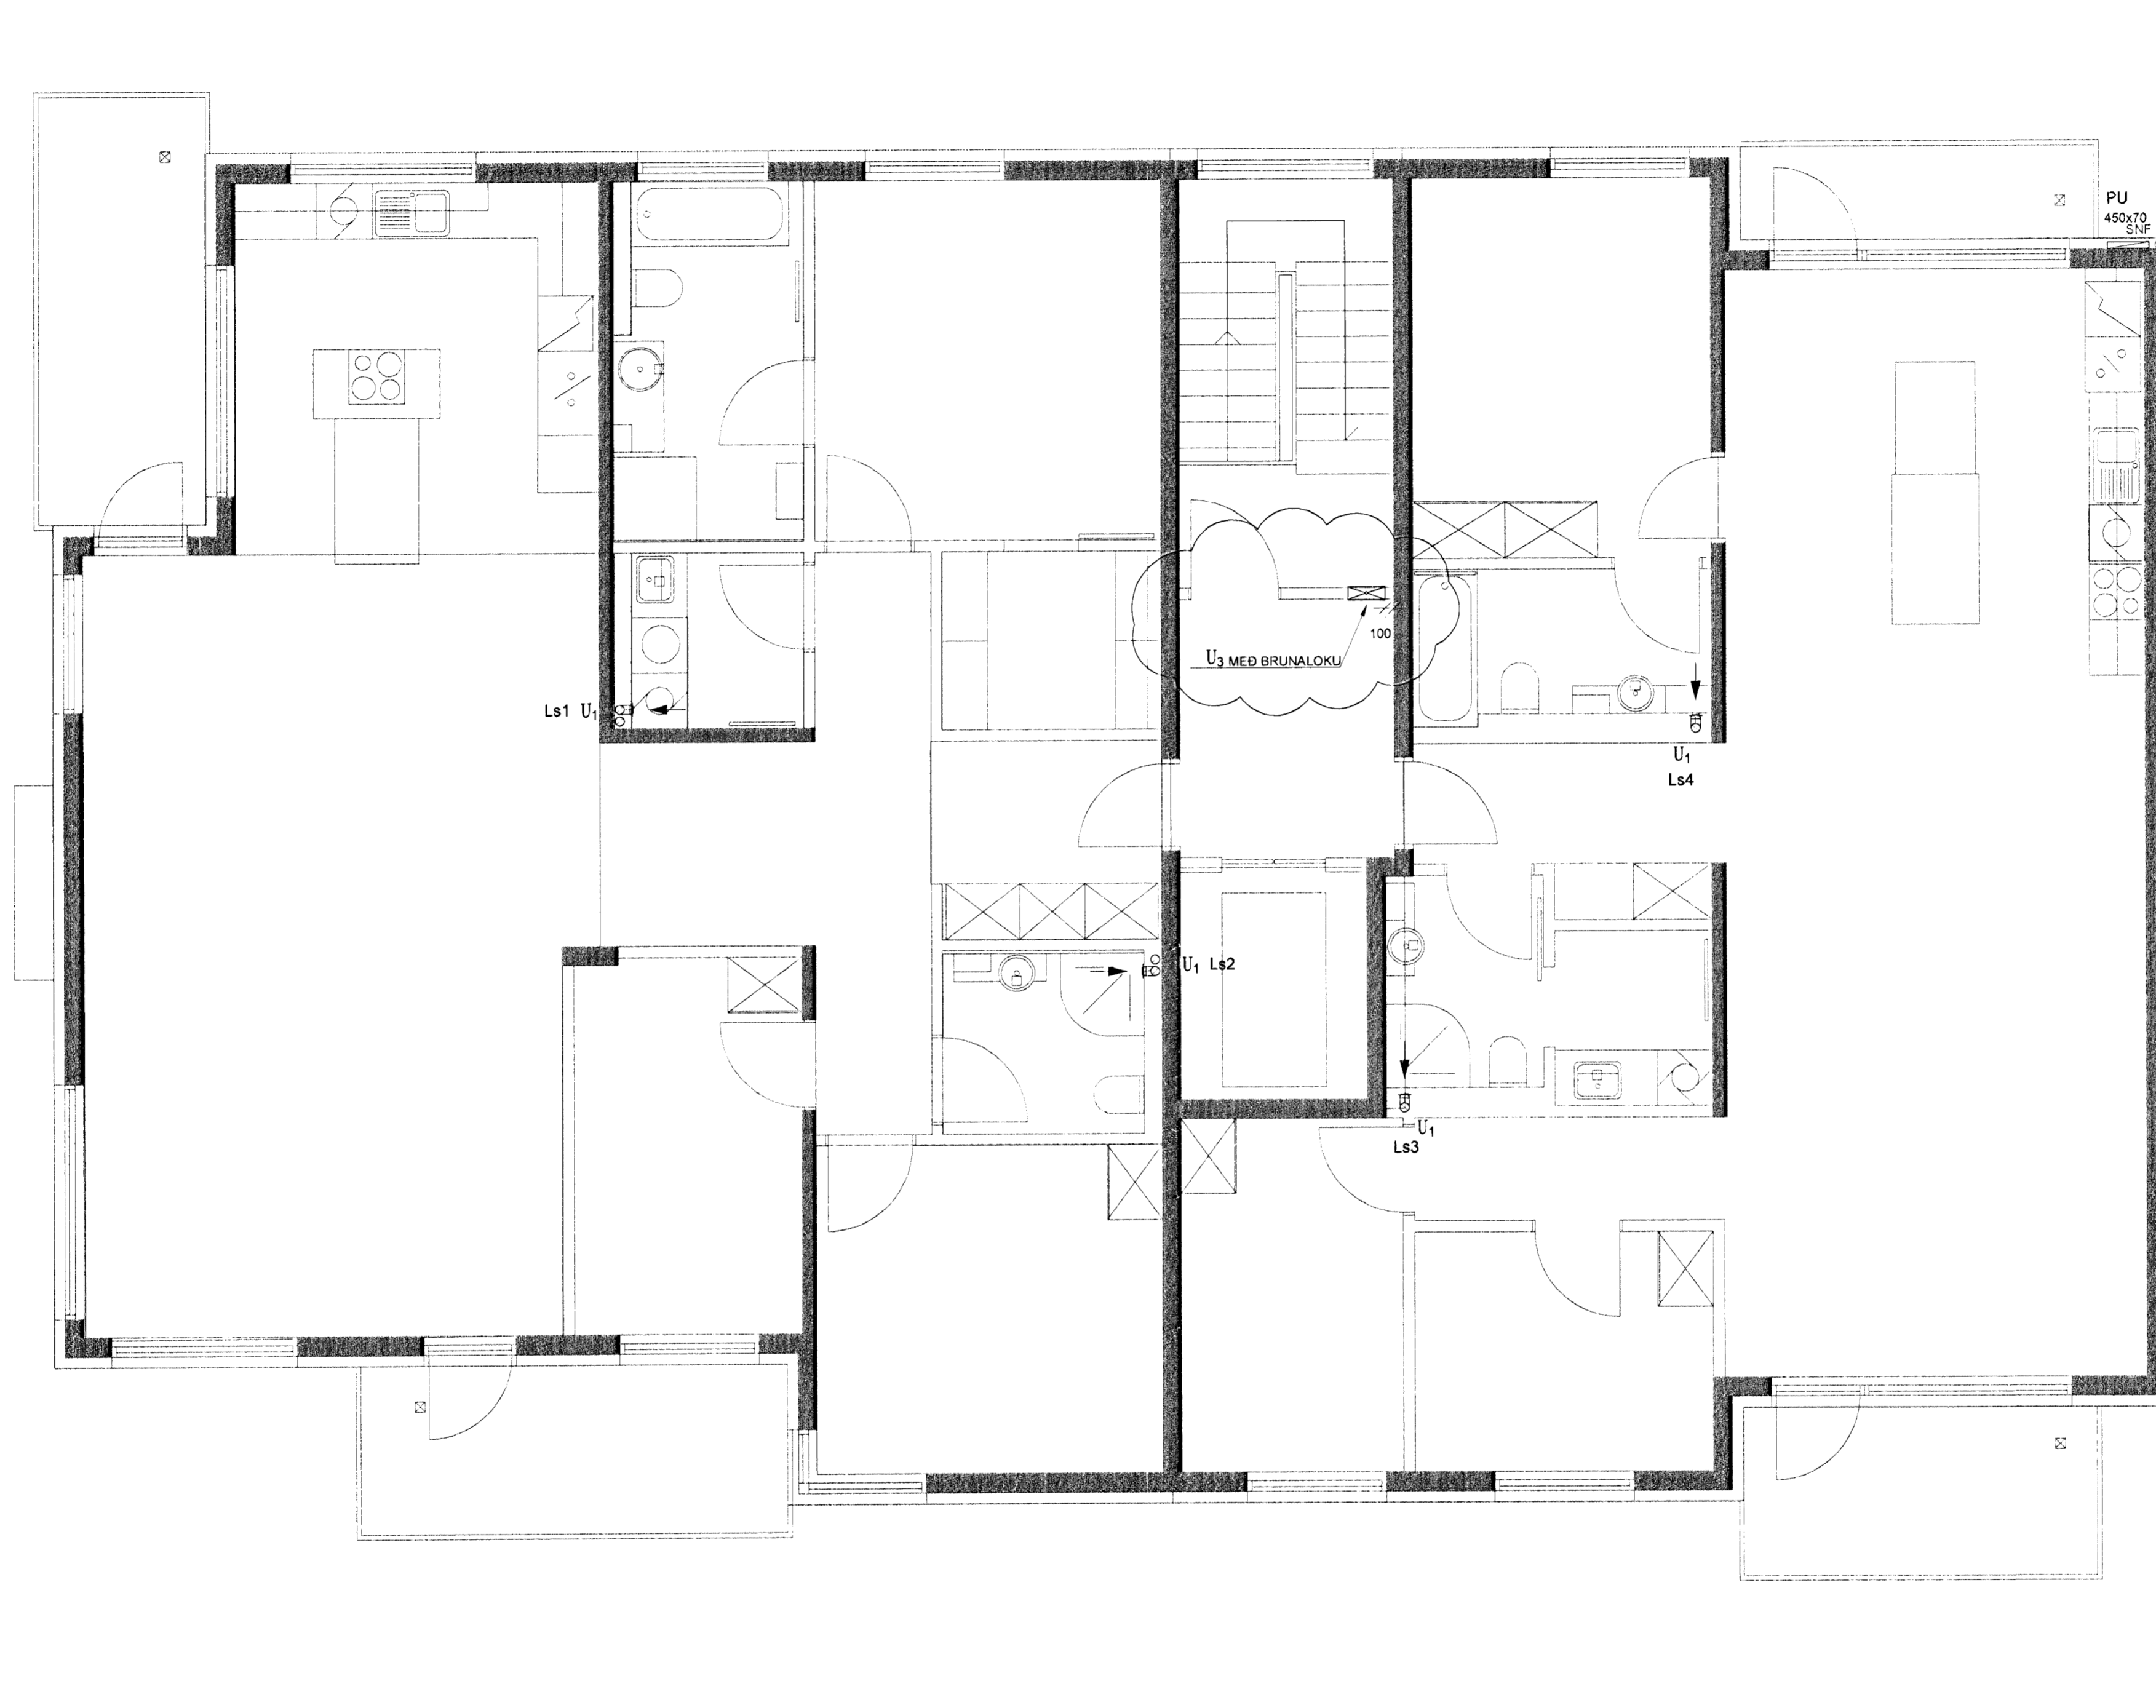

SKIPALÓN 4-8

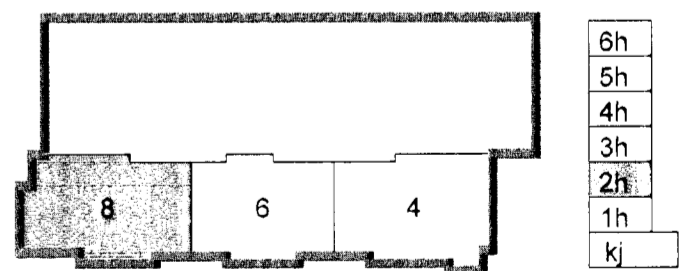

A 30.05.08 Settur ventill milli rýma ÞJK/SAS
Útg. Dags. Skýring Hannað/Yfirfand

VSB

VERKFRÆÐISTOFA

ASK
02. júní 2008
Páll Gunnarsson

BÆJARHRAUN 20 · 220 HAFNARFJÖRÐUR · KENNIT. 710796-2899
vsb@vsb.is Sími 585 8600 Fax 585 8610 www.vsb.is

Áritun séðhönnuðar
Sveinn Áki Sverrisson Ktr 230855 5609

Verkefni
SKIPALÓN 4-8
HAFNARFIRÐI

Verkhúsi
LOFTRÆSING
GRUNNMÝND 2. HÆÐ

Hannað	Teiknað	Yfirfand	Kvarði	/A1	Síða
BL	BL	SAS	1:50		
Dags	Verkefni	Teikning	Útgáfa		

ASK
02. júní 2008
Páll Gunnarsson