



Sambýkkt þann
16 JUNI 2008
Byggingarlausnir Hafnarfirði
P/h. HF fyrir S. Gunnarsson

le

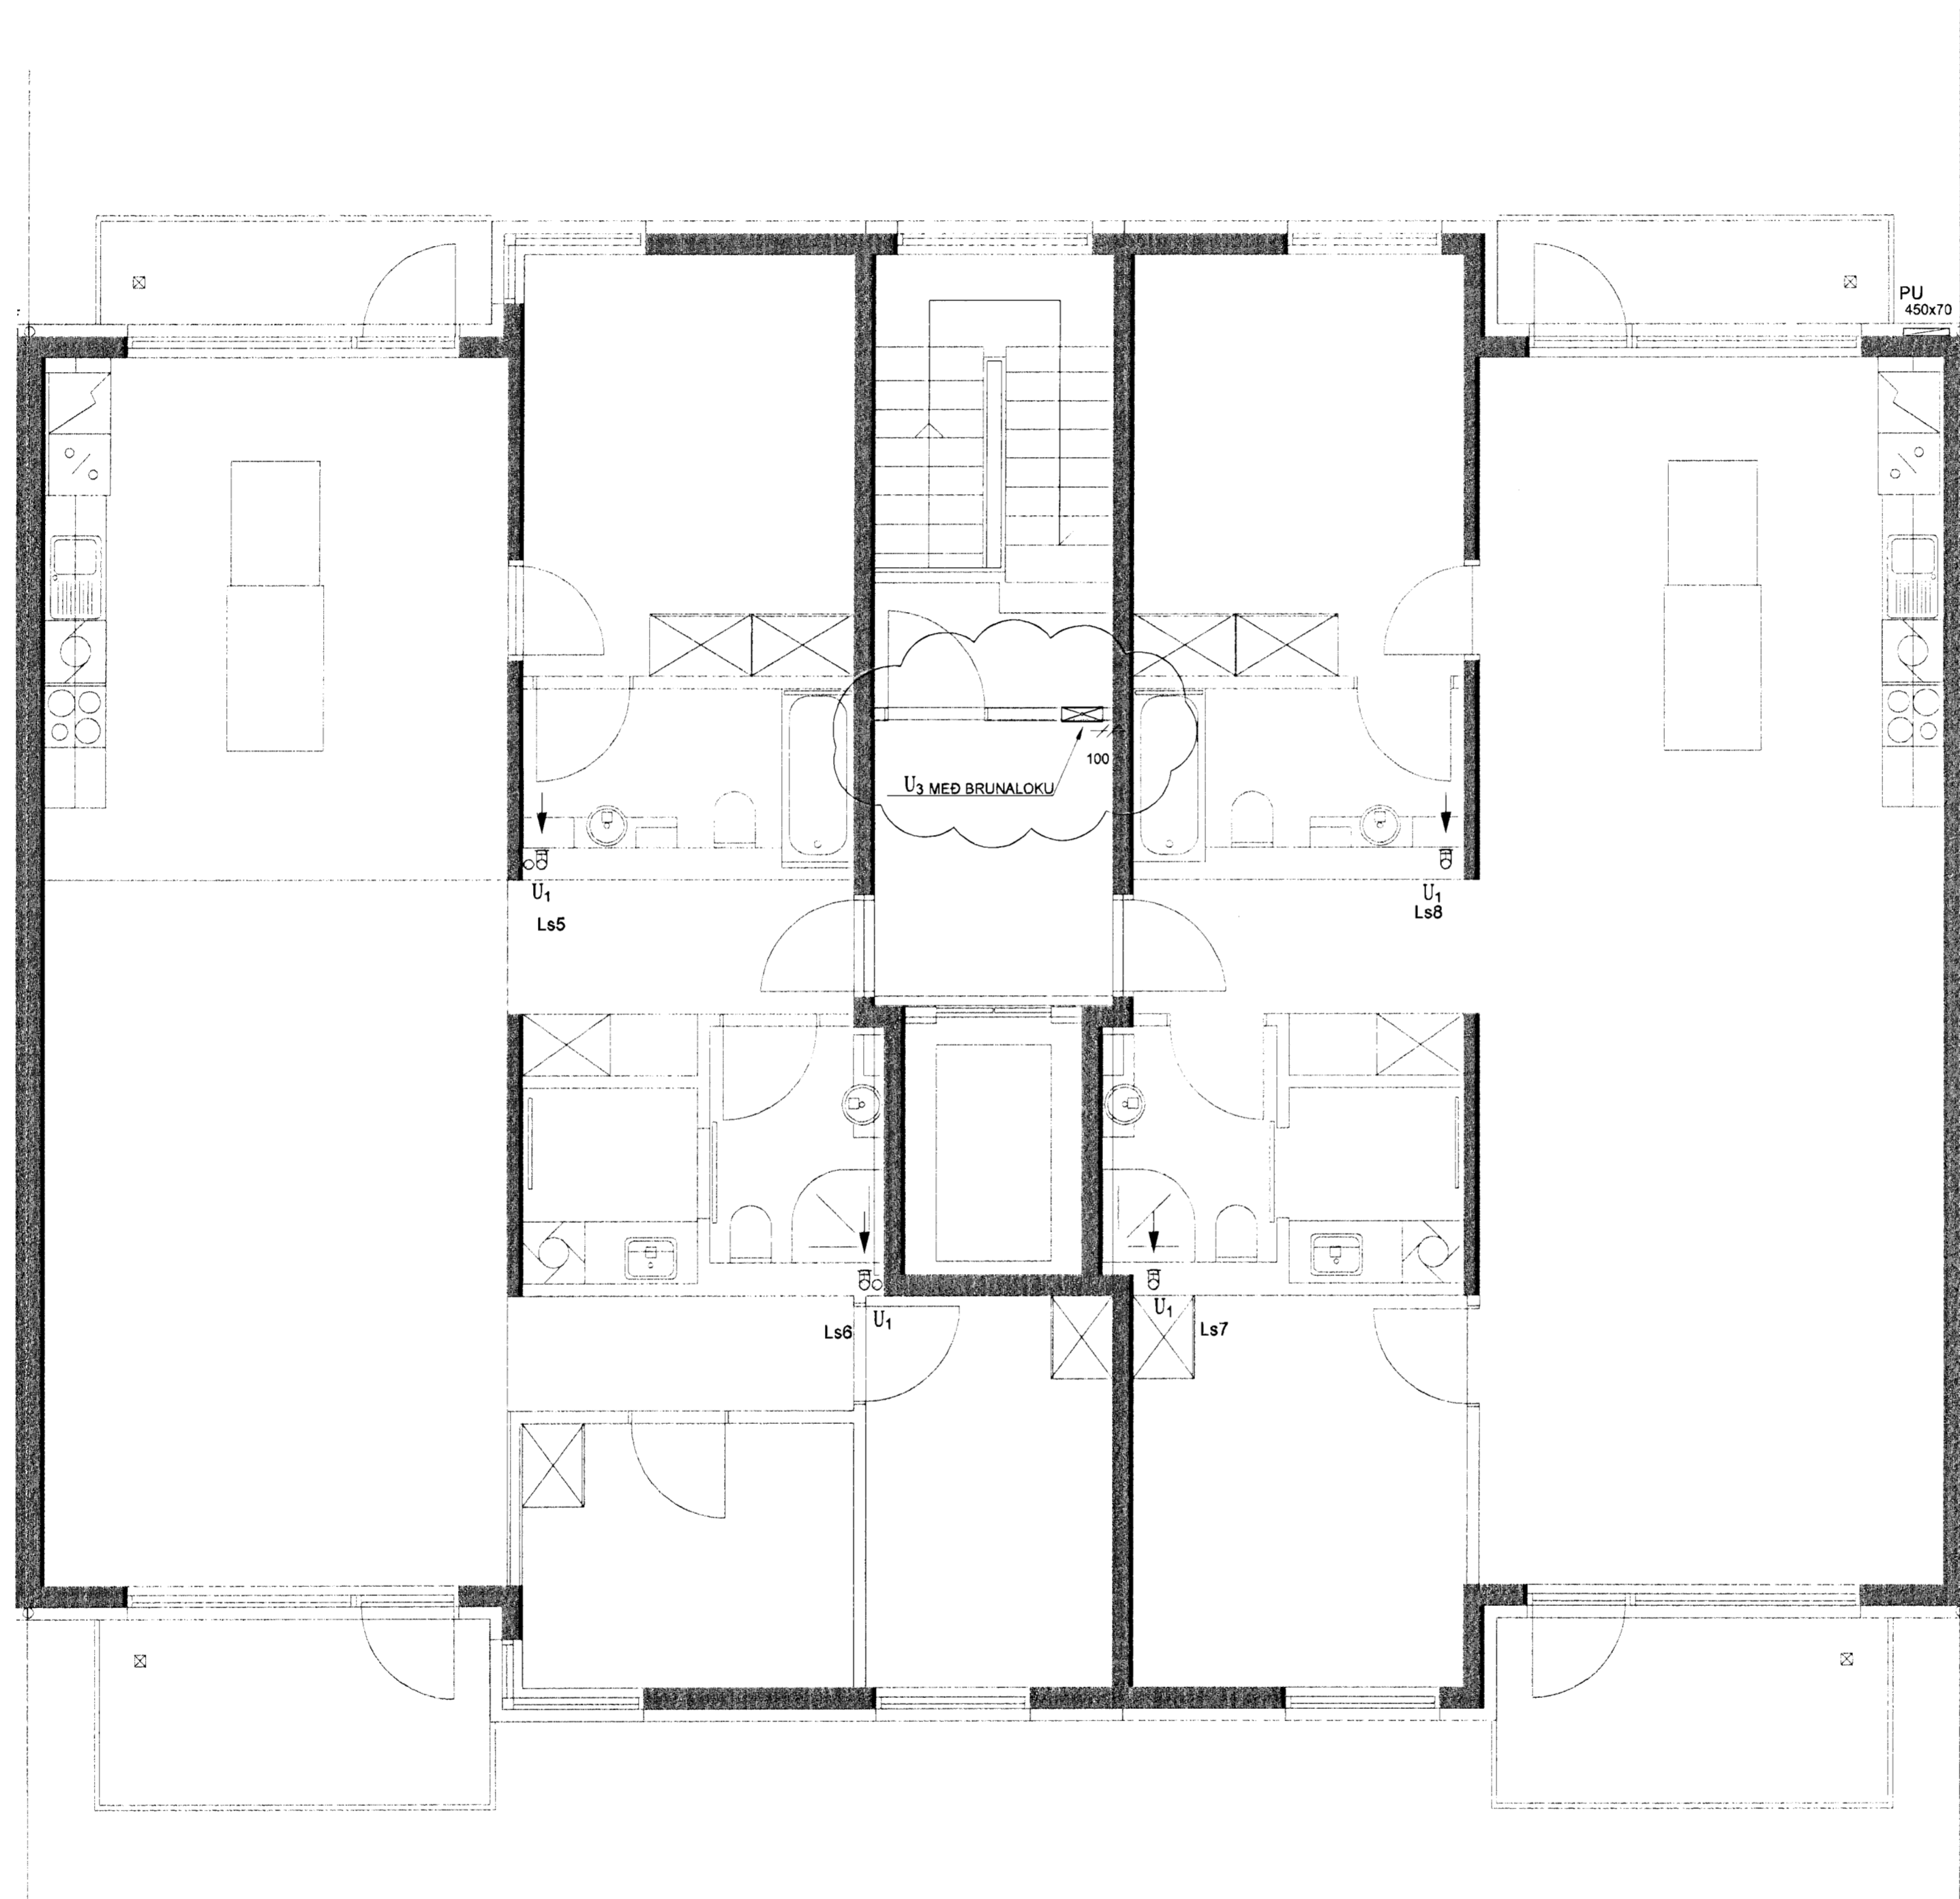

SKIPALÓN 4-8

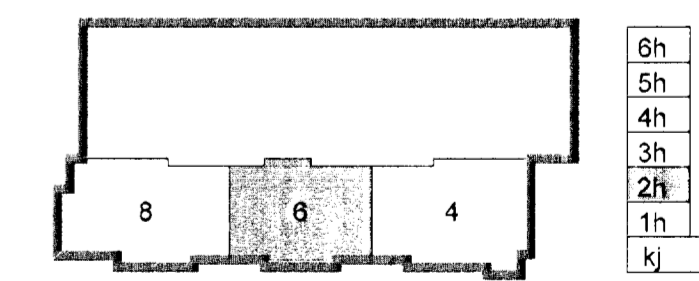

A 30.05.08 Settur ventill milli rýma PJK/SÁS
Úg. Dags. Skýning Hannasýrfránð

VSB

VERKFRÆÐISTOFA

BÆJARHRAUN 20 · 220 HAFNARFJÖRDUR · KENNIT. 710796-2899
vsb@vsb.is Sími 585 8600 · Fax 585 8610 · www.vsb.is

Áritun sérhönnuðar Sveinn Áki Sverrisson Kt. 230855 5608

Verkefni
**SKIPALÓN 4-8
HAFNARFIRÐI**

Verkhúti
**LOFTRÆSING
GRUNNMYND 2. HÆÐ**

Hannað	Telkað	Yfirfarið	Kvarði	Síða
BL	BL	SÁS	1:50	/ A1
Dags.	Verkefni	Tekning	Útgáfa	

ASK
02. júní 2008
Sveinn Áki Sverrisson

ASK
02. júní 2008
Sveinn Áki Sverrisson