



Samþykkt þann  
16 JÚNÍ 2008  
Byggingarfulltrúi og sáttmálari  
F.h. Hrólfur S. Gunnlaugsson

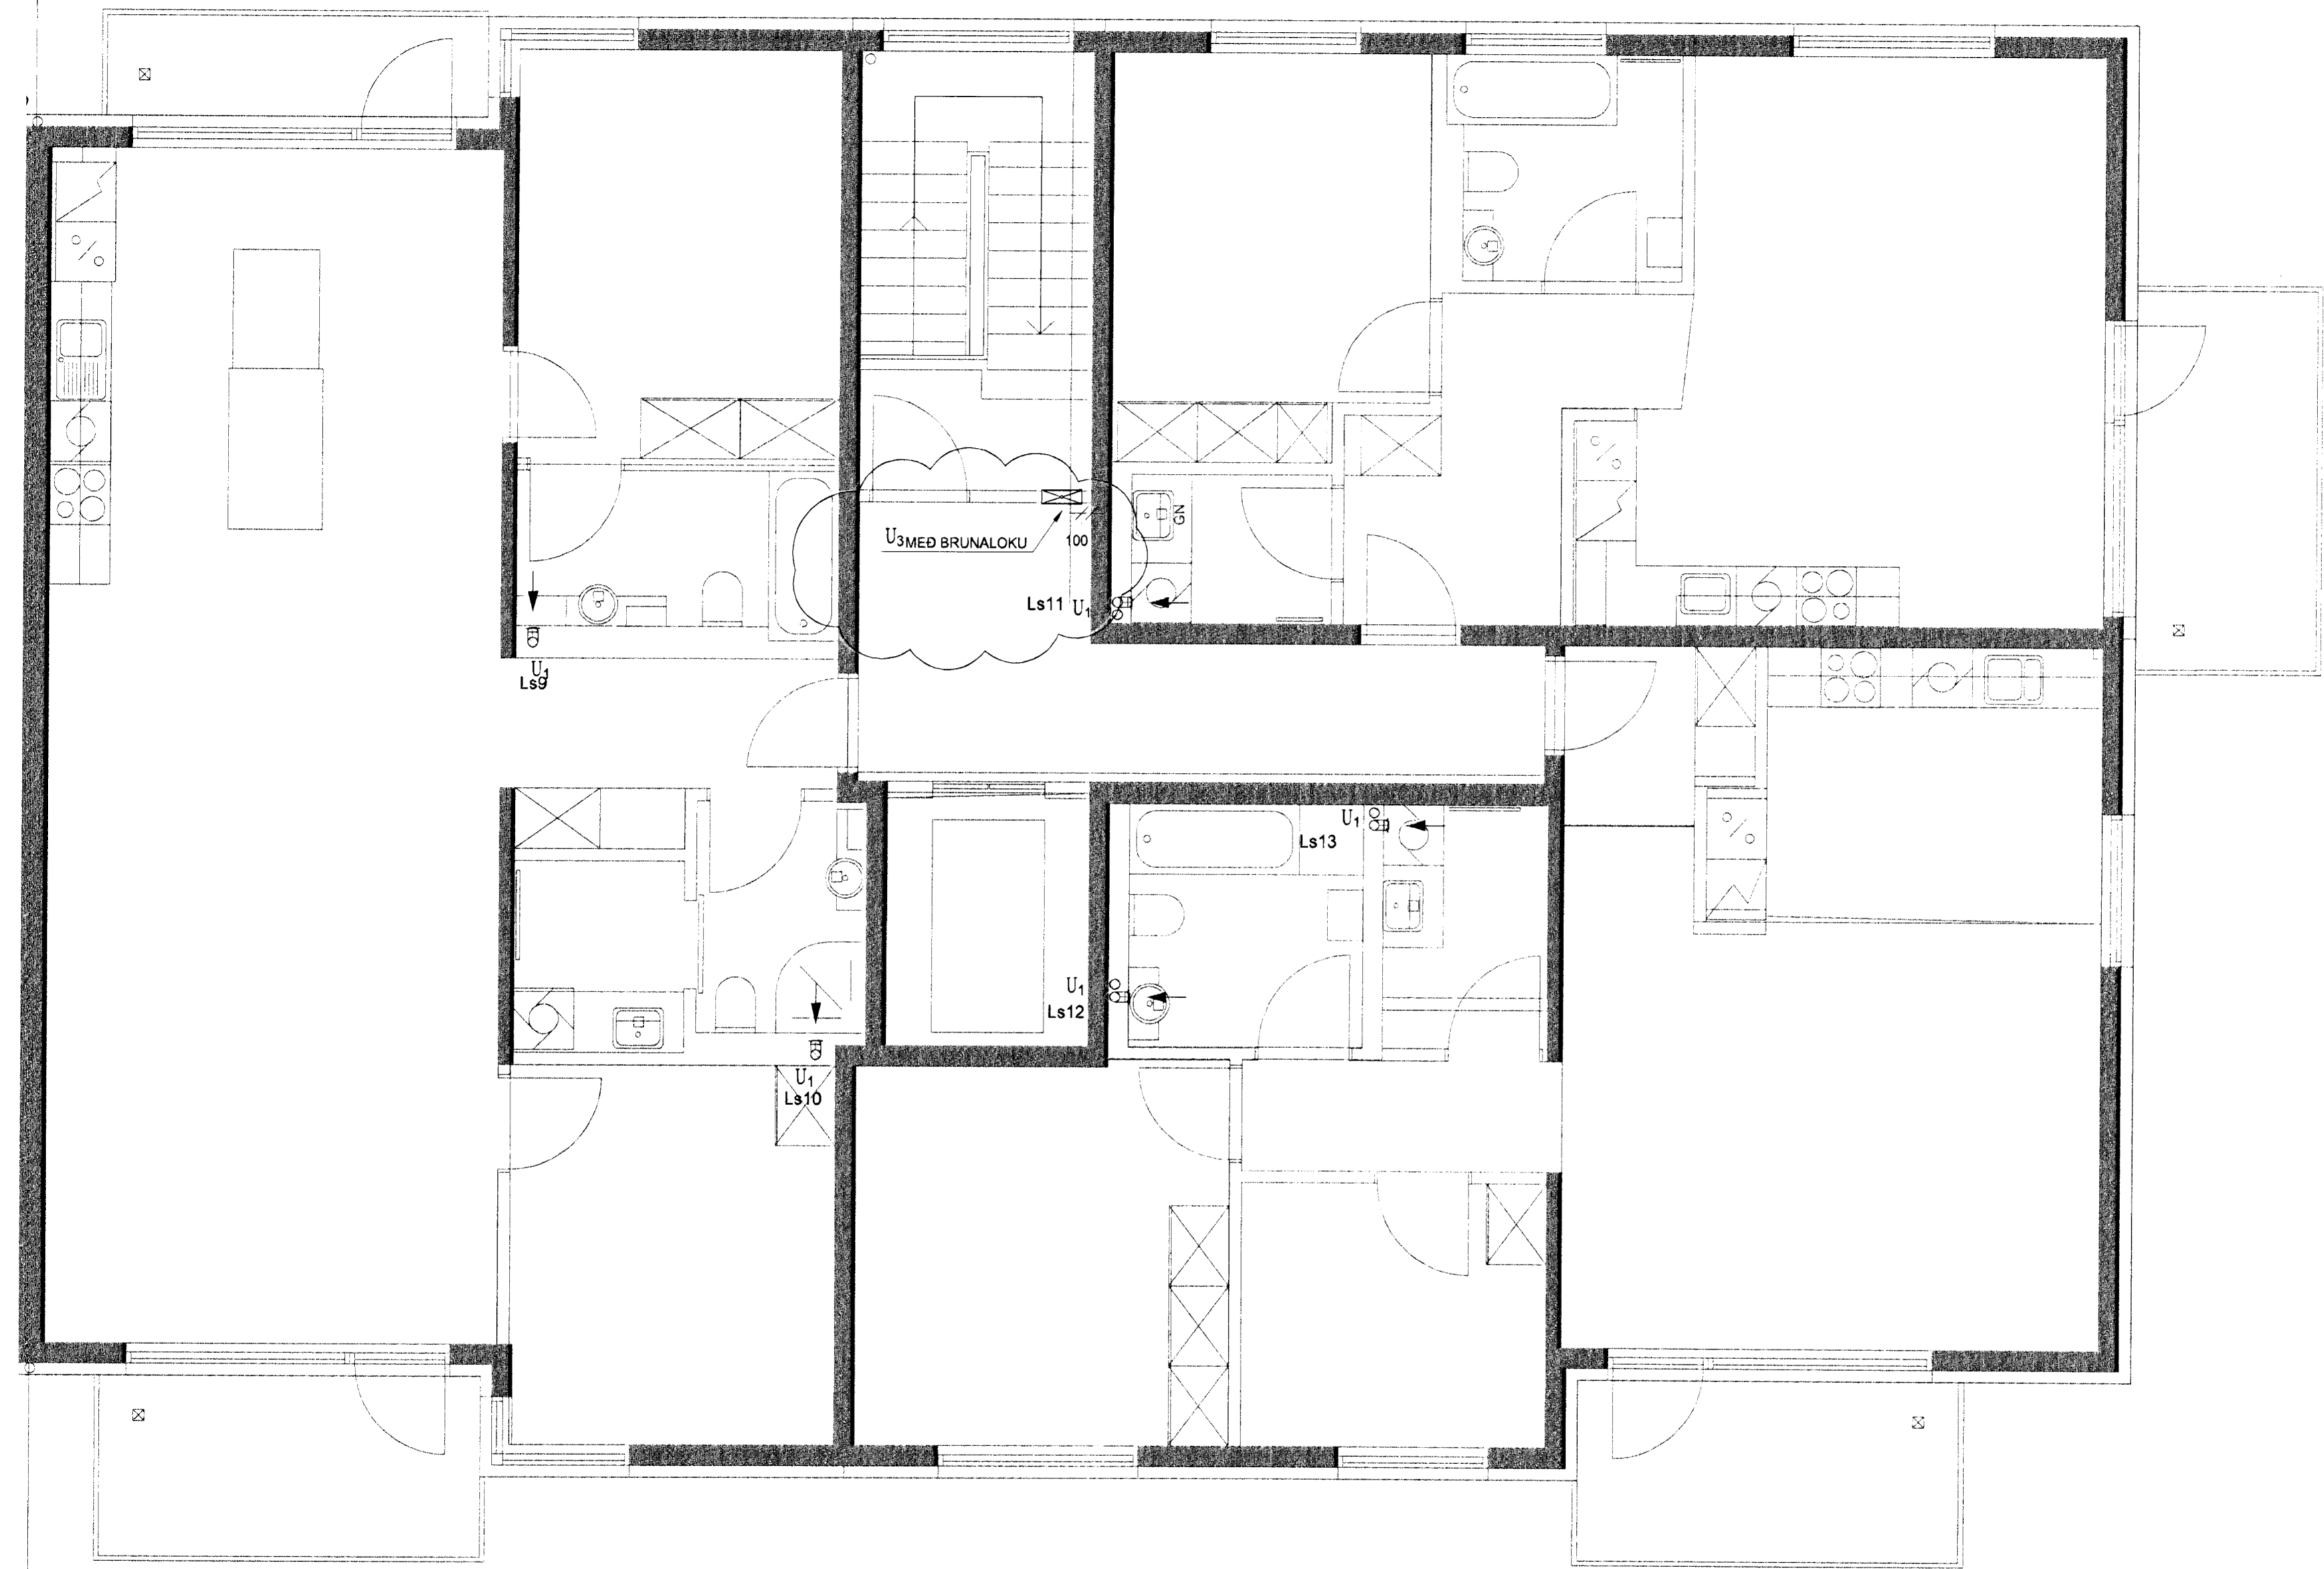

SKIPALÓN 4-8

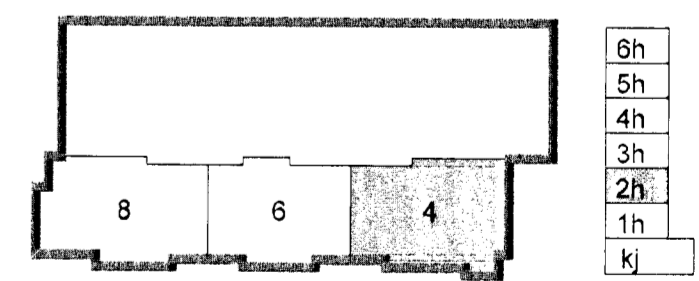

A 30.05.08 Settur ventill milli rýma PJK/SÁS  
Útg. Dags. Skýring Hannað/Yfirfarð

**VSB**

VERKFRÆÐISTOFA

ASK  
02. Júní 2008  
Hannað

BÆJARHRAUN 20 · 220 HAFNARFJÖRDUR · KENNIT. 710796-2899  
vsb@vsb.is · Sími 585 8600 · Fax 585 8610 · www.vsb.is  
Áritun sérhönnuðar  
Sveinn Áki Sværnesson Kt. 230855 5609

ASK  
02. Júní 2008  
Sveinn Áki Sværnesson

Verkefni:  
SKIPALÓN 4-8  
HAFNARFIRÐI  
Verkhúsi  
LOFTRÆSING  
GRUNNMYND 2. HÆÐ

Hannað	Telkað	Yfirfarð	Kvartí	Síða
BL	BL	SÁS	1:50	/A1
Dags.	Verkefni	Tekning		Útgáfa