Samþykkt þann
16 JÚNÍ 2008
Byggingafulltrúinn í Hafnarfirði
F.h. Hrólfur S. Gunnlaugsson

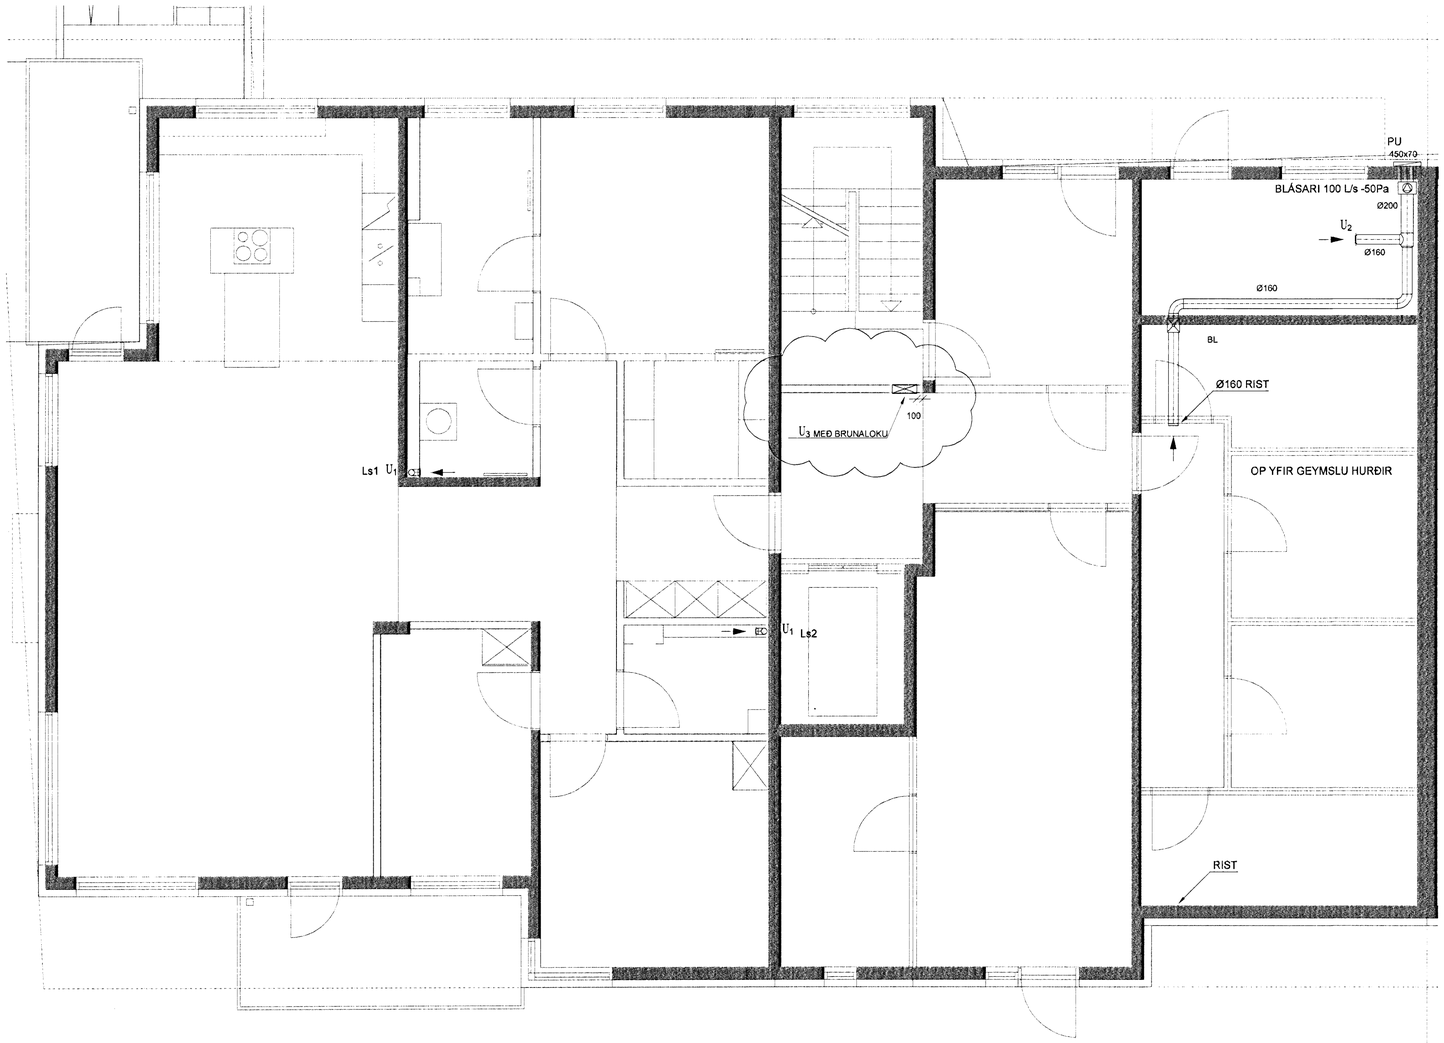

SKIPALÓN 4-8

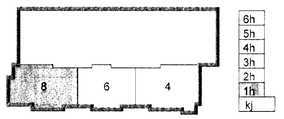

Útg.	Dags.	Skýring	Hannað/Yfirfarið
A	30.05.08	Settur ventill milli rýma	ÞJK/SÁS

ASK ARKITEKTAR
ADAL- OG SAMSETNINGARTEIKNINGAR
02. JÚNÍ 2008

ASK ARKITEKTAR
ADAL- OG SAMSETNINGARTEIKNINGAR
02. JÚNÍ 2008

VSB
VERKFRÆÐISTOFA
BÆJARHRAUN 20 · 220 HAFNARFJÖRÐUR · KENNIT. 710796-2899
vsb@vsb.is · Sími 585 8600 · Fax 585 8610 · www.vsb.is

Áritun sérhönnuðar
Sveinn Áki Sverrisson Kt. 230855 5609

Verkheiti
SKIPALÓN 4-8
HAFNARFIRÐI

Verkhluti
LOFTRÆSING
GRUNNMYND 1. HÆÐ

Hannað	Teiknað	Yfirfarið	Kvarði		Síða
BL	BL	SÁS	1:50	/ A1	-

Dags.	Verknr.	Teikning	Útgáfa
30.05.2008	0705	05	A

Þessi teikning er eign VSB verkfræðistofu og er ekki heimilt að afrita hana eða nýta á annan hátt án leyfis.

\\vsb.is\Gagnasvæði\Verkefni\0705\05\0705731-Skipalón 4-8\Sheets\L\0705731-L-1-1 hæð.dwg