
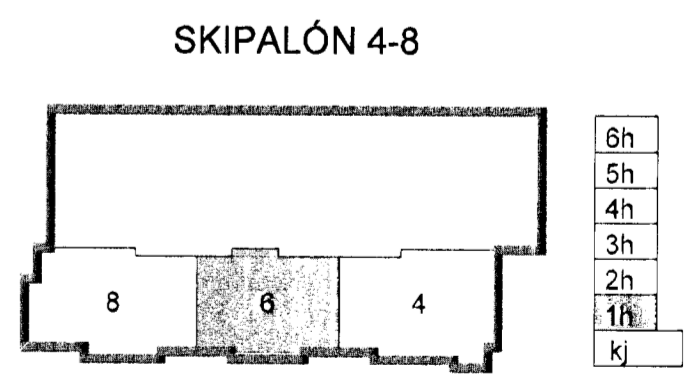


Samþykkt þann
16. júní 2003
Byggingarstjórnun / Samráðun
F.h. Hrófur S. Gunnarsson

BP

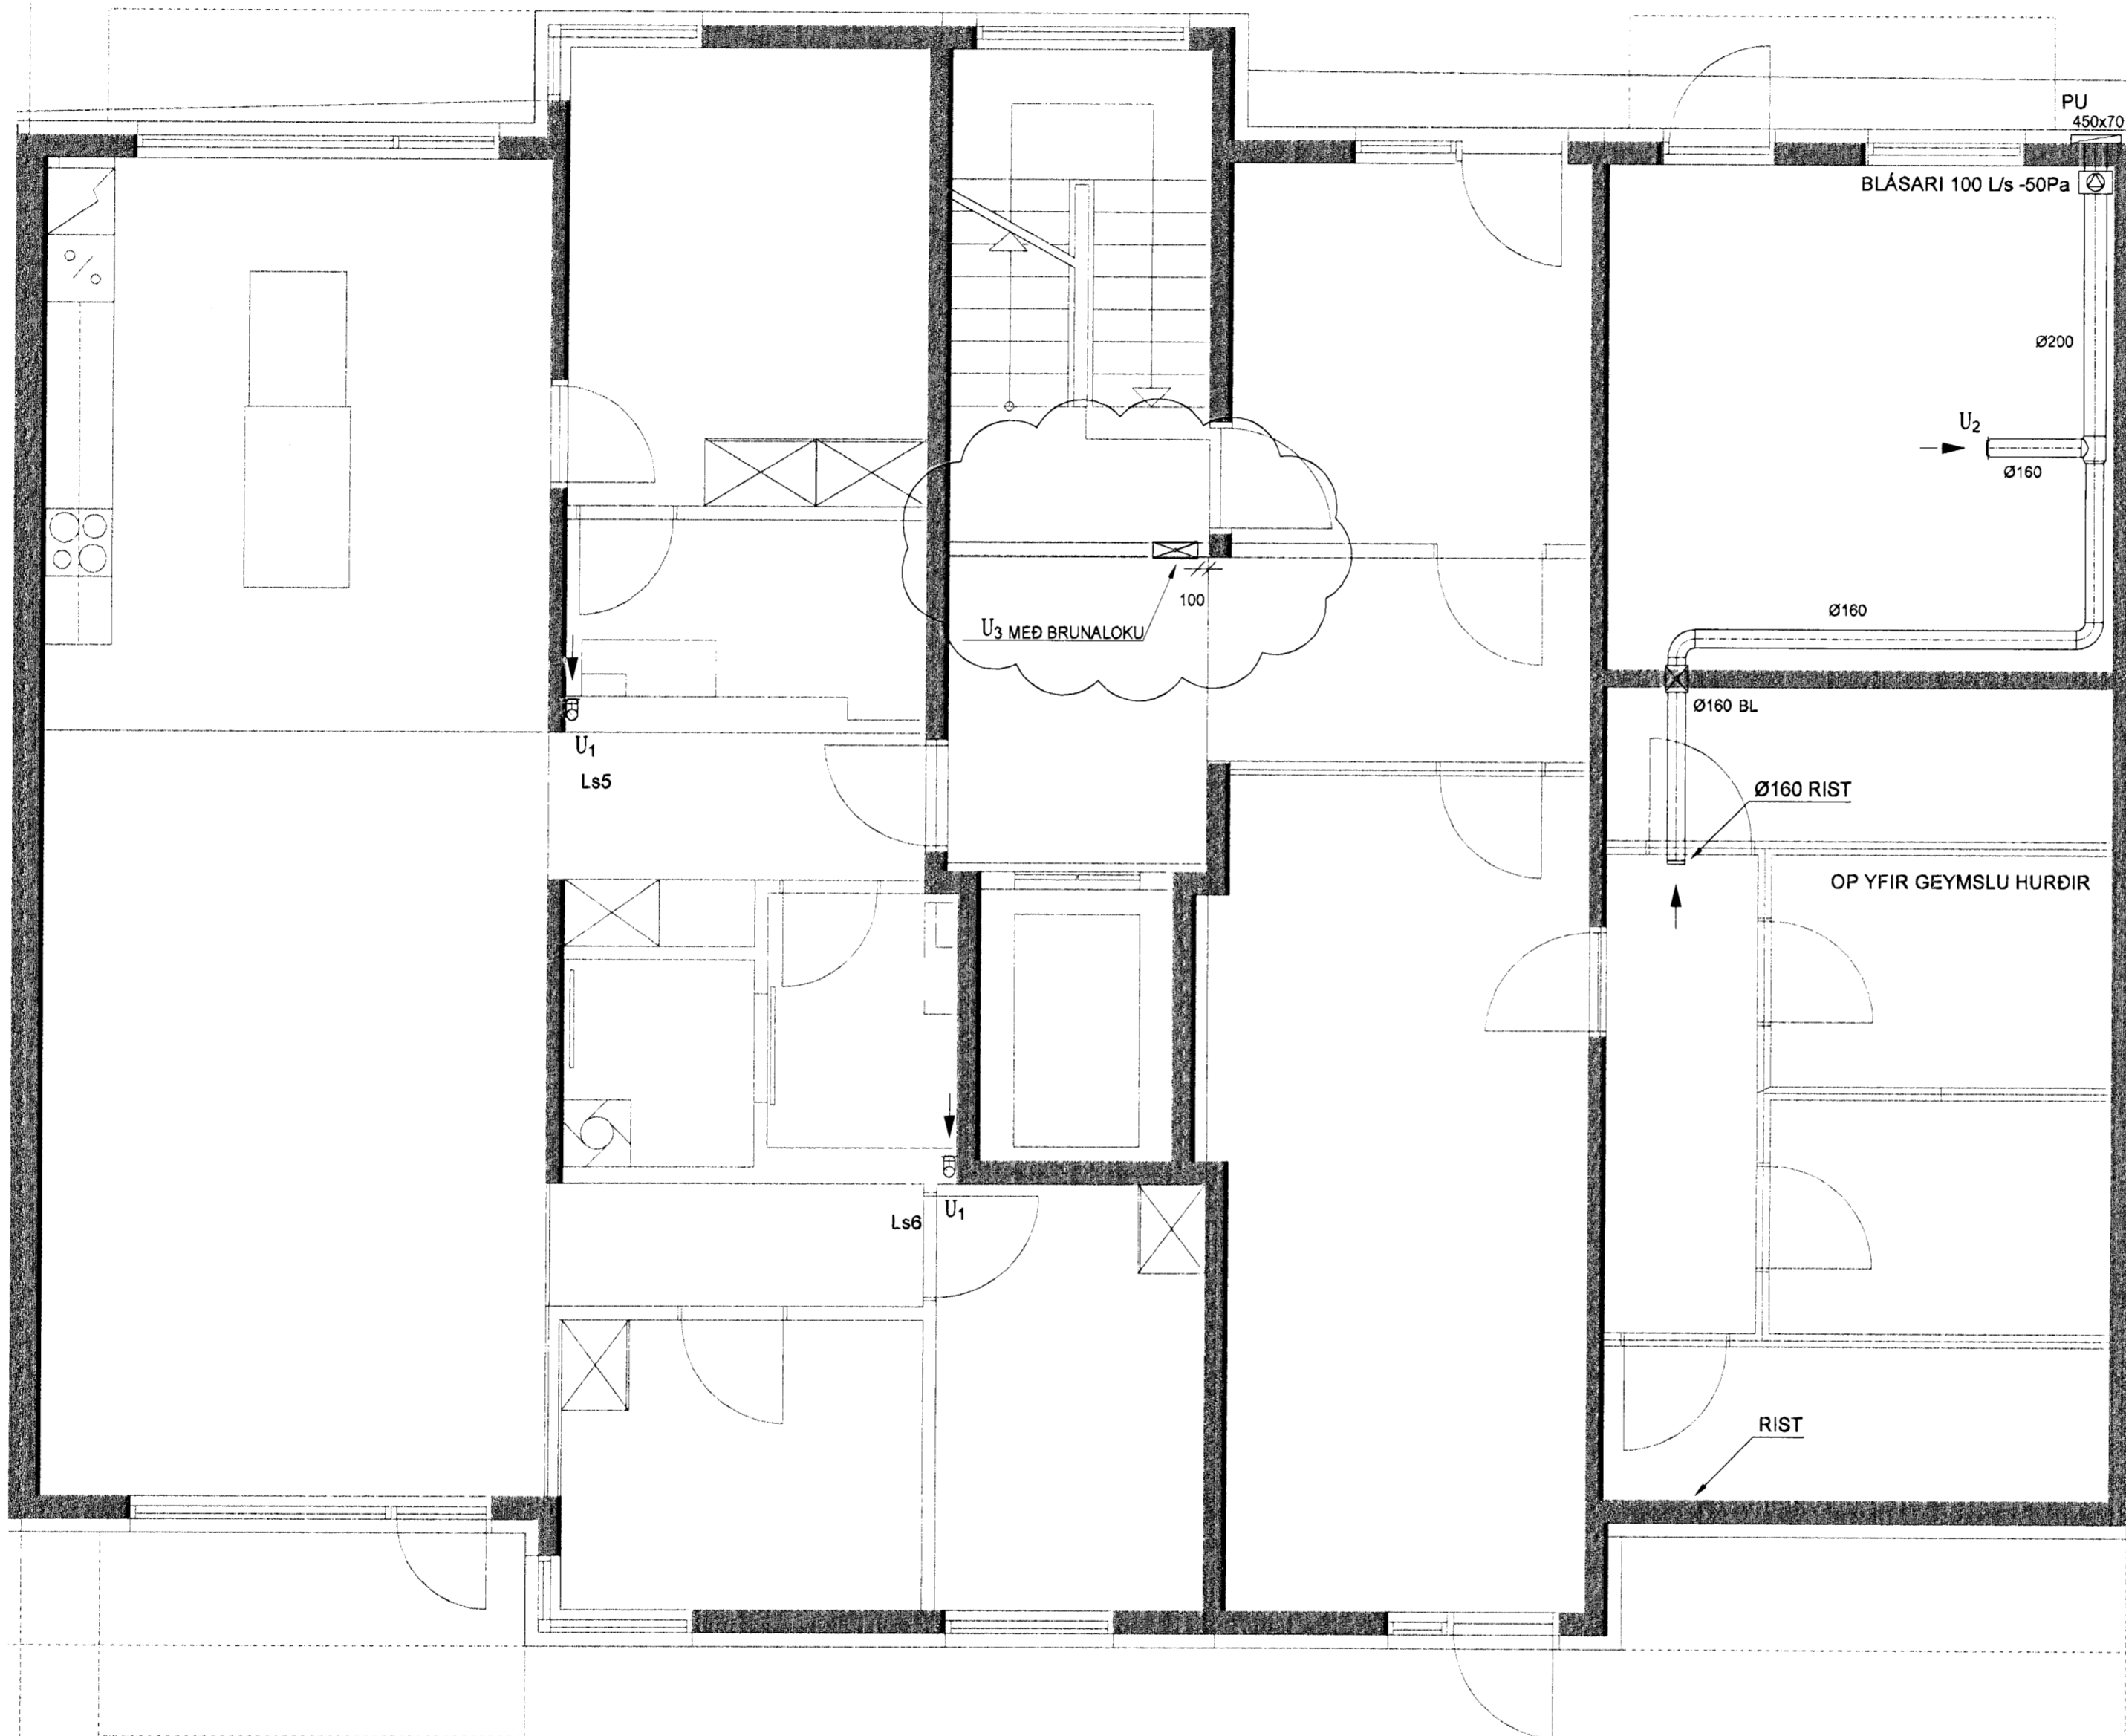

A 30.06.08 Settur ventill milli rýma
Útg. Dags Skýring Hannadýrfránó

ASK
02. júní 2003
Hannadýrfránó

VSB

VERKFRÆÐISTOFA

B/EAJARHRAUN 20 · 220 HAFNARFJÖRÐUR · KENNIT. 710706-2899
vst@vst.is · Sími 585 8600 · Fax 585 9610 · www.vst.is

Áritun séðhónuðar
Sveinn Áki Sverrisson Kt. 230855 5609

Verkefni
SKIPALÓN 4-8
HAFNARFIRDI

Verktali
LOFTRÆSING
GRUNNMYND 1. HÆÐ

Dags	Teiknað	Yfirfarið	Kvarði	/A1	Síða
BL	BL	SAS	1.50		
		Verkafr.	Teikning		

ASK
02. júní 2008
Hannadýrfránó