Samþykkt bann
16 JÚNÍ 2008
Byggingarfulltrúinn
F.h. Hafþór S. Gunnlaugsson

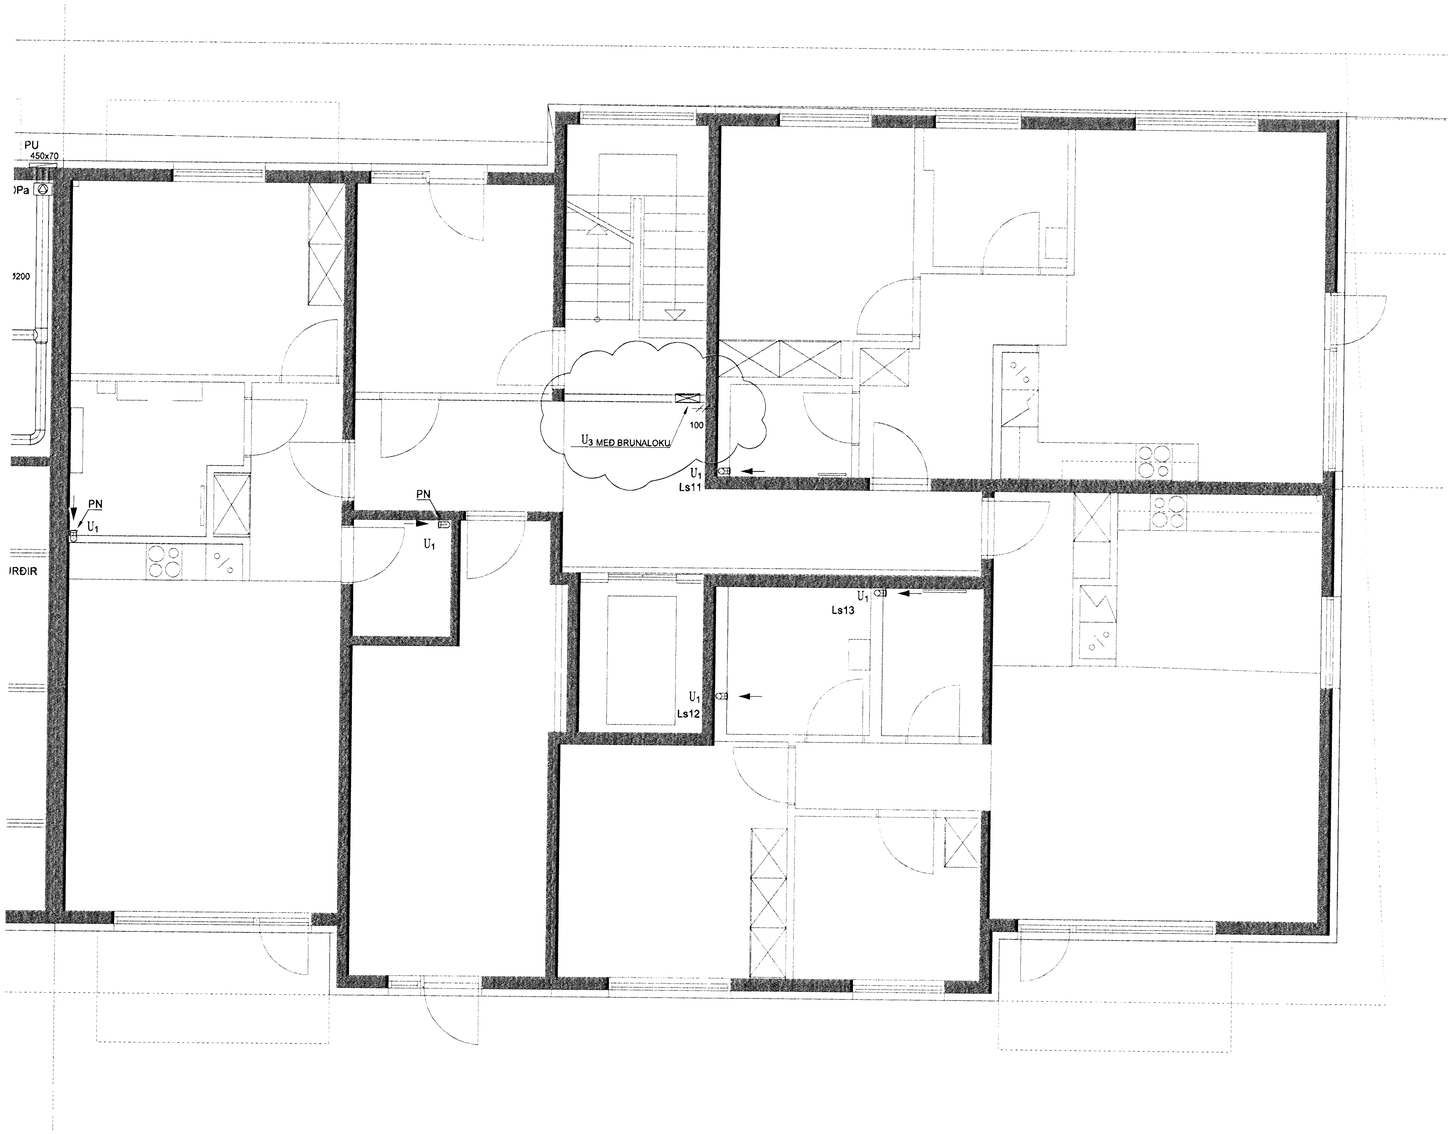

SKIPALÓN 4-8

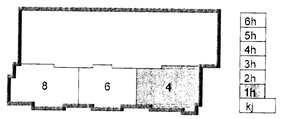

Útg.	Dags.	Skýring	Hannað/Yfirfarið
A	30.05.08	Settur ventill milli rýma	ÞJK/SÁS

VSB
VERKFRÆÐISTOFA

BÆJARHRAUN 20 · 220 HAFNARFJÖRÐUR · KENNIT. 710796-2899
vsb@vsb.is · Sími 585 8600 · Fax 585 8610 · www.vsb.is
Ábyrgðarmaður
Sveinn Áki Sverrisson Kt: 230858 5609

ASK ARKITEKTAR — AÐAL- OG SAMRÆMINGARTEIKNINGAR — PÁLL SVANSSON
02. júní 2008

ASK ARKITEKTAR — AÐAL- OG SAMRÆMINGARTEIKNINGAR — SIGURÐUR ÁRNASON
29. maí 2008

Verkheiti
SKIPALÓN 4-8
HAFNARFIRÐI

Verkhluti
LOFTRÆSING
GRUNNMYND 1. HÆÐ

Hannað	Teiknað	Yfirfarið	Kvarði		Síða
BL	BL	SÁS	1:50	/ A1	-

V:\2005\056\70\6731-Skipalón 4-8\Sheets\L6\06731-L1-1-1.hæð.dwg