



Samþykkt þann  
16 Júní 2008  
Byggingaáskilningur  
F.A. Hrólfur S. Gunnarsson

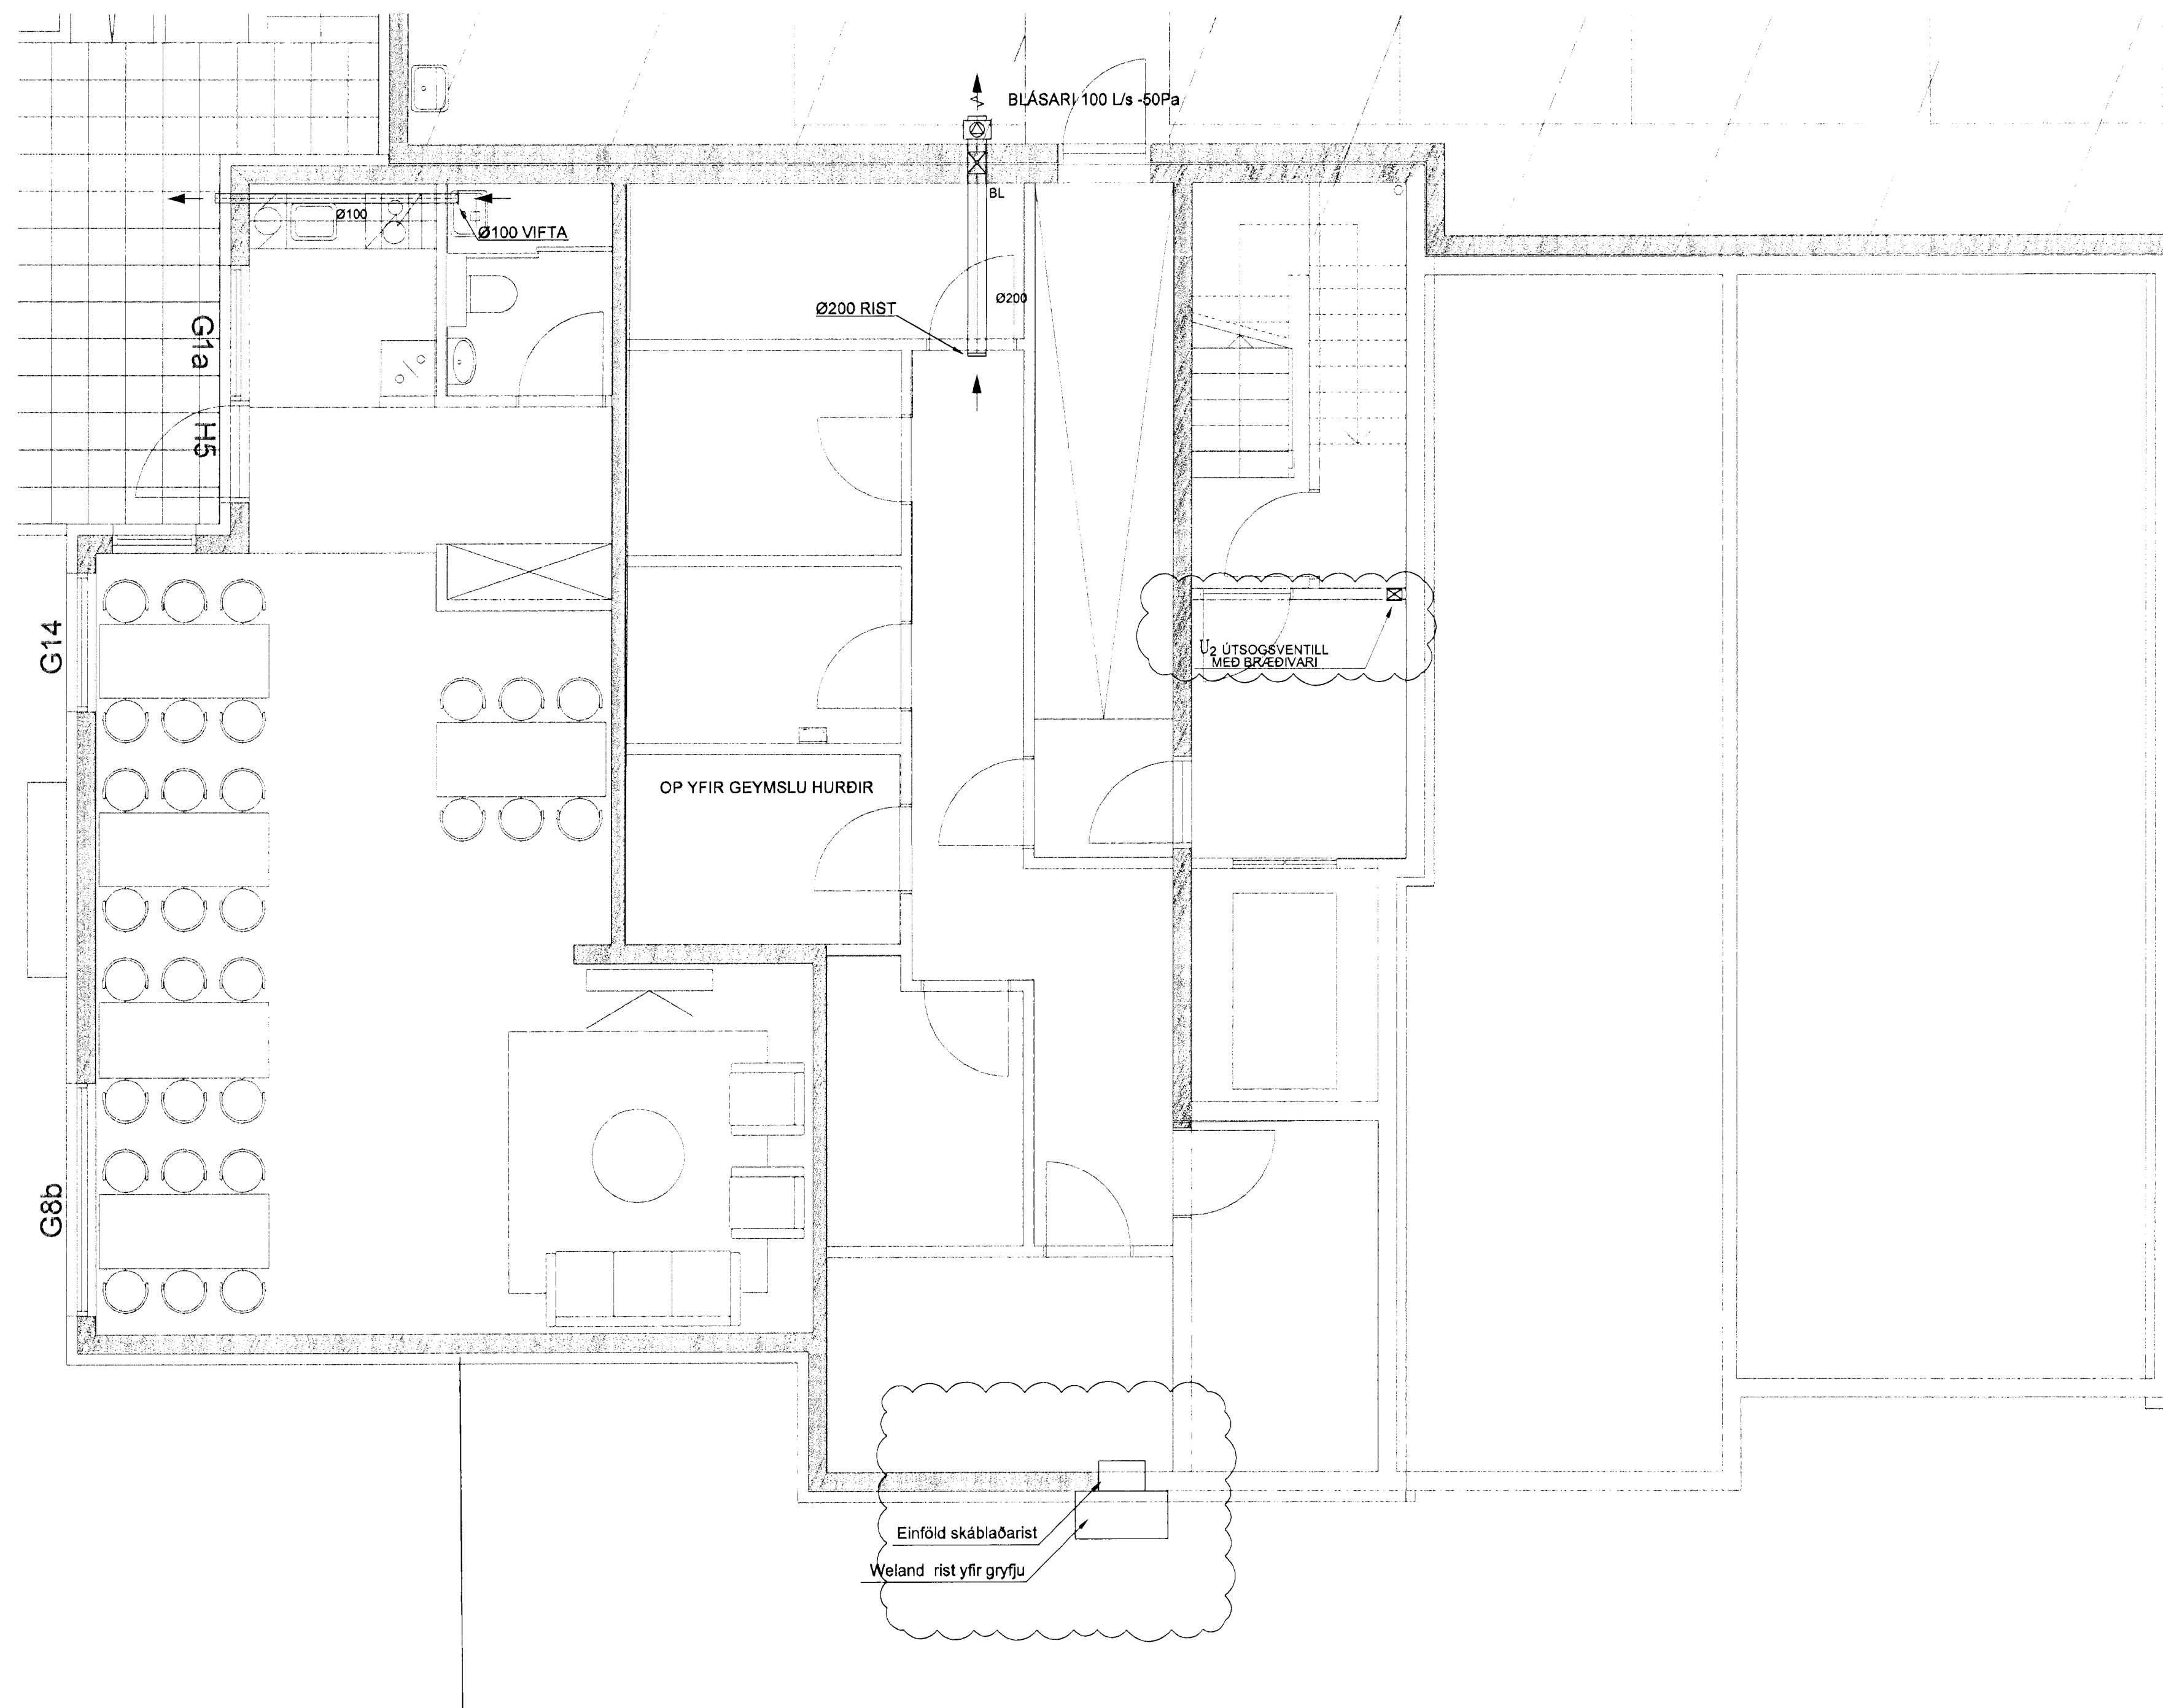

SKIPALÓN 4-8

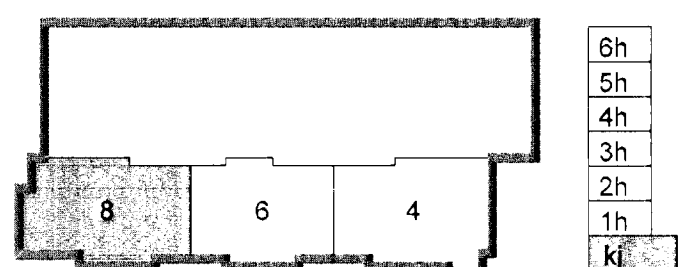

A 30.05.08 Settar nýjar ristar og ventill ÞJKV/SÁS  
Útg. Dags. Skýring Hannabryfirfarið

**VSB**

VERKFRÆÐISTOFA

ÞEJARHRAUN 20 - 220 HAFNARFJÖRDUR - KENNIT. 710796-2899  
vst@vsb.is Sími 585 8600 Fax 585 8610 www.vsb.is

Áritun séðhönnuðar Sveinn Áki Sverrisson KE: 230855 5609

Verkhelti  
**SKIPALÓN 4-8**  
**HAFNARFIRÐI**

Verkhelti  
LOFTRÆSING  
GRUNNMYND KJALLARI

Hannað	Teknað	Yfirfarið	Kvartí	Síða
BL	BL	SÁS	1:50	/ A1
Dags.	Verkefni	Tekning	Útgáfa	

ASK  
02. Júní 2008  
F.A. Hrólfur S. Gunnarsson

ASK  
29. maí 2008  
Sveinn Áki Sverrisson