
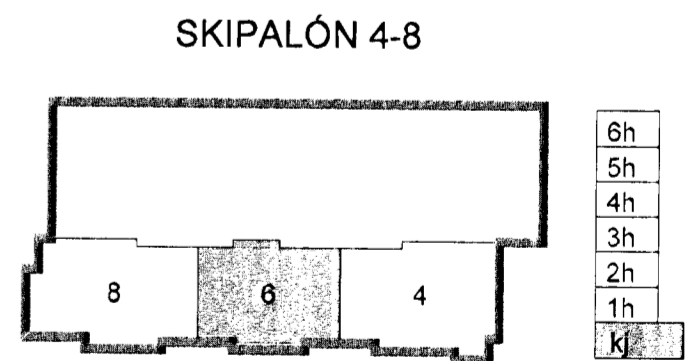


Samþykkt þann
 16. Júní 2008
 Byggingarstjóri: Hannes Harðar
 F.n. Hrafnir S. Gunnlaugsson

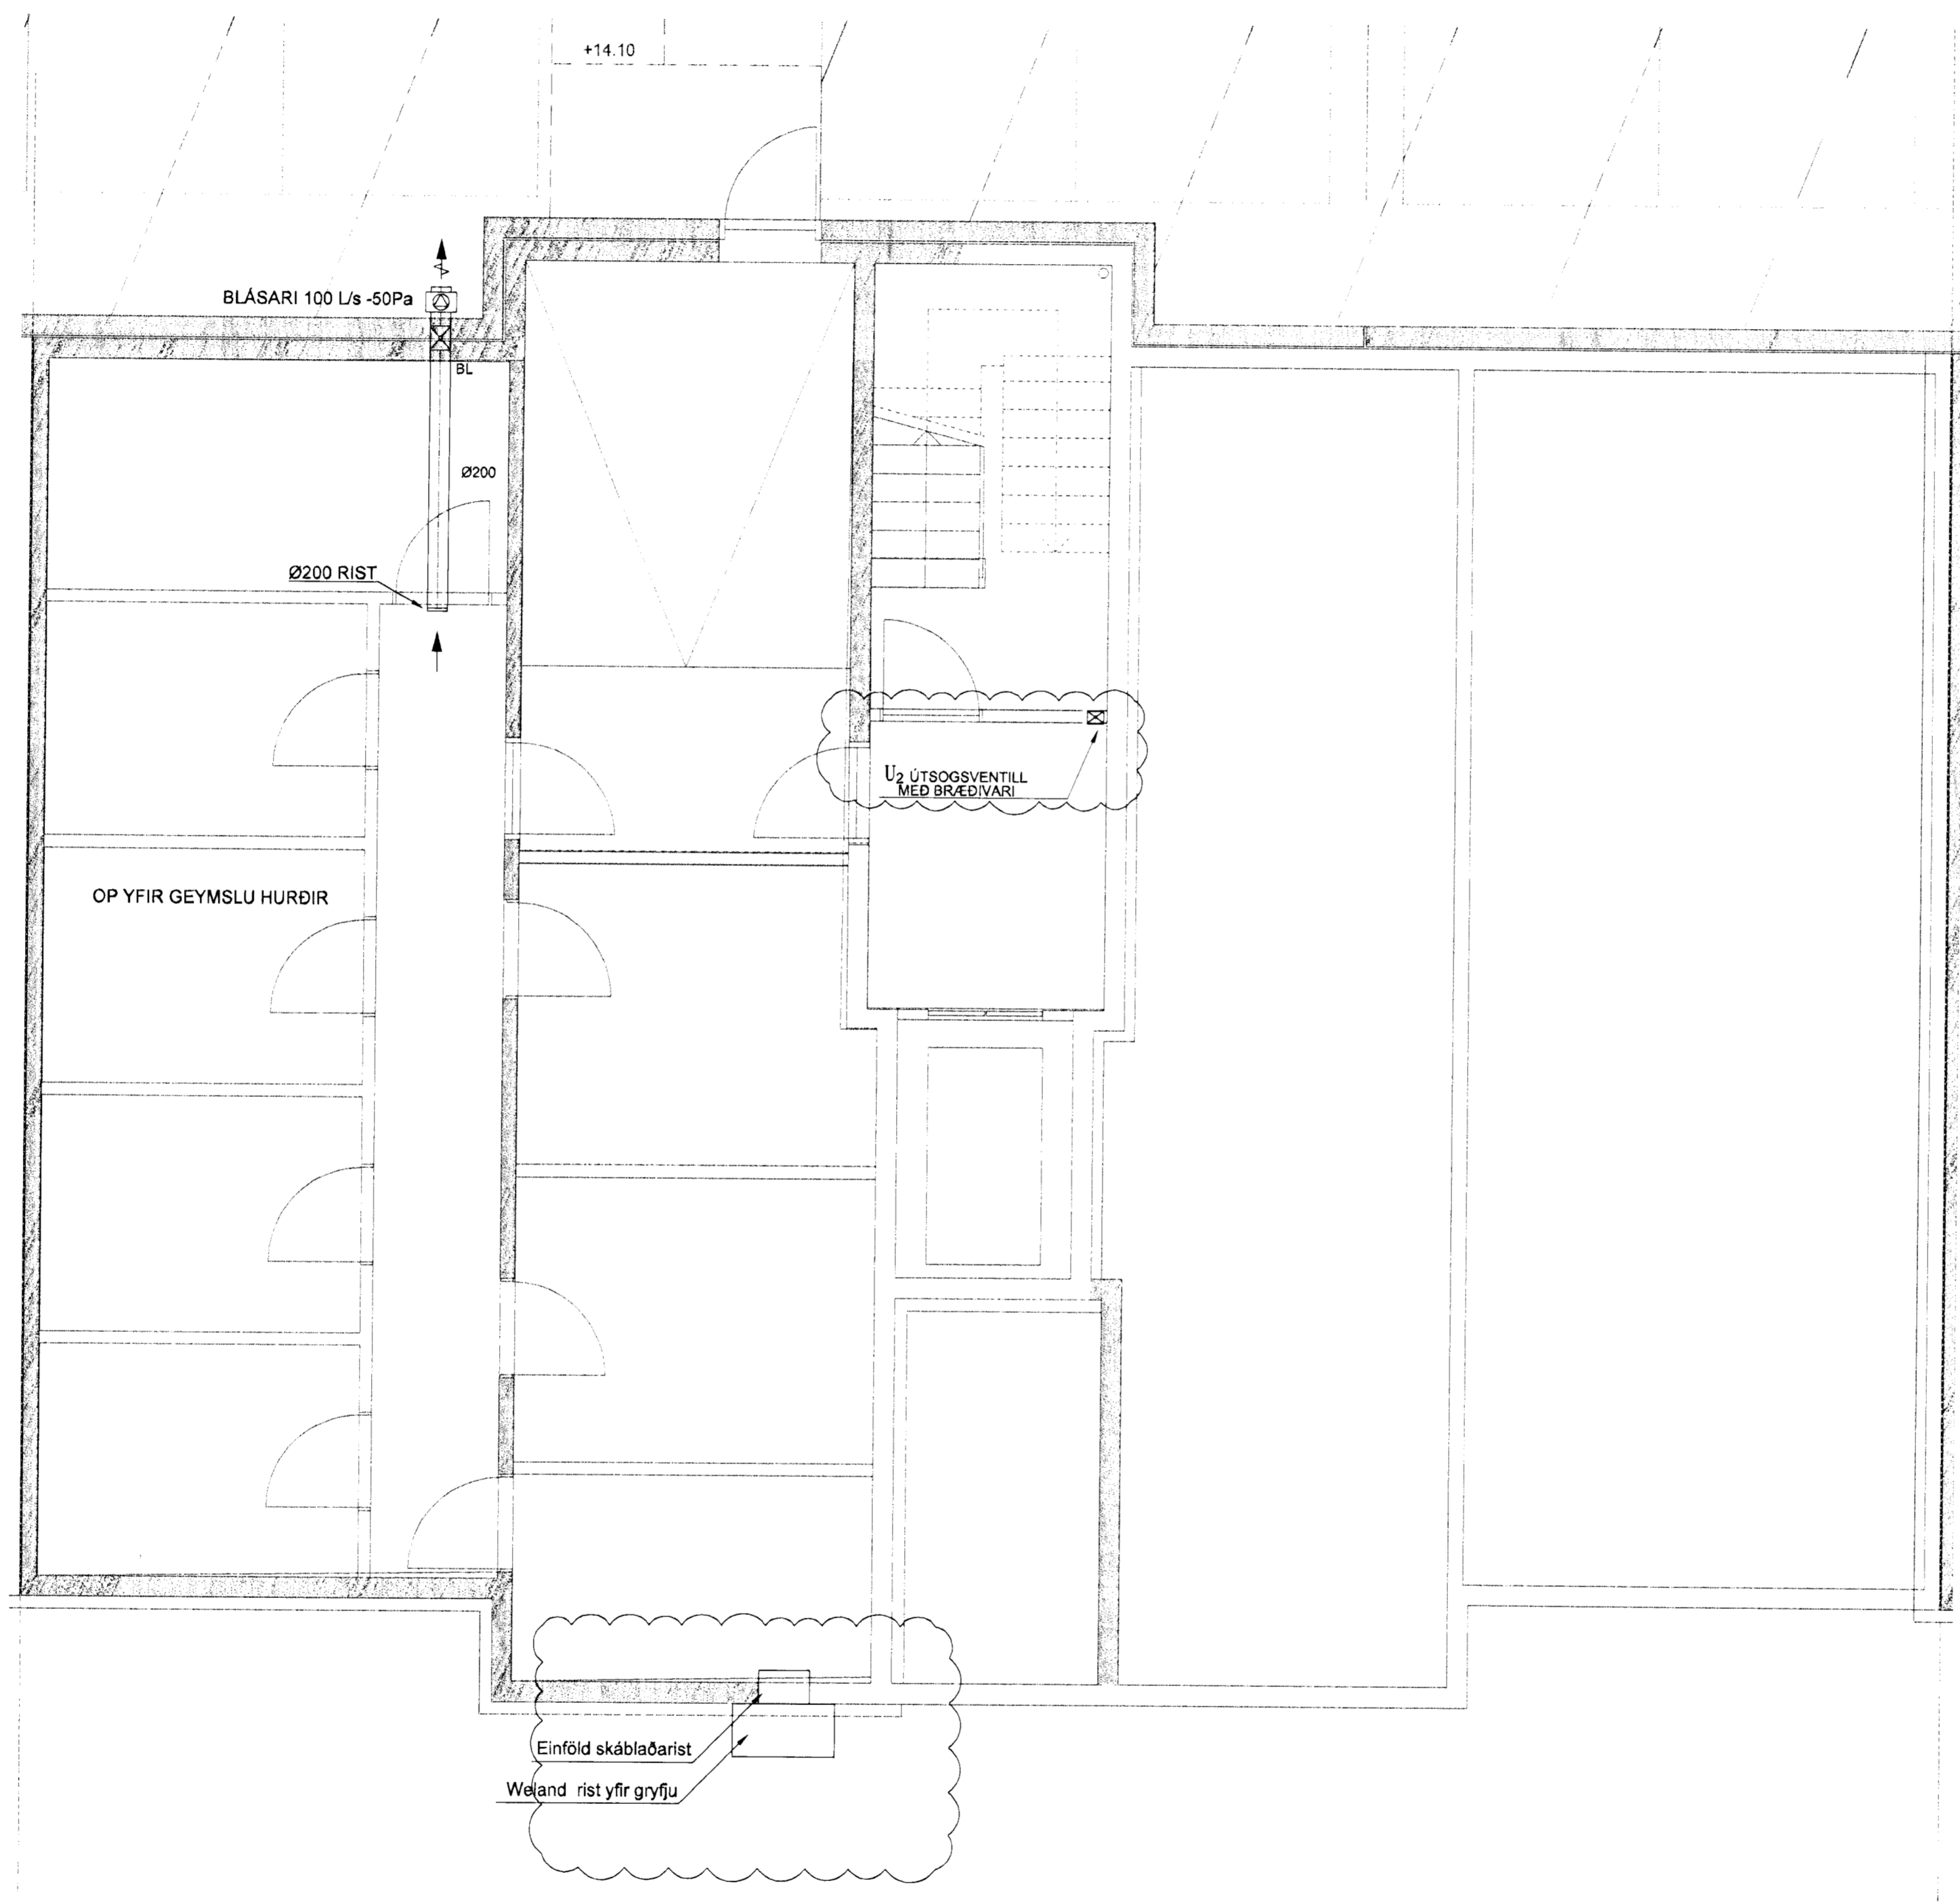

A 30.05.08 Settar nýjar ristar og ventill
 Útg. Dags. Skýring Hannes Harðar

VSB

VERKFRÆÐISTOFA

ASK
 02. Júní 2008
 Sveinn Áki Sverrisson Kt. 230855 5609

BÆJARHRAUN 20 220 HAFNARFJÖRDUR - KENNIT. 710706-2899
 vsb@vsb.is Sími 585 8600 Fax 585 8610 www.vsb.is

Artun séthönnuðar
 Sveinn Áki Sverrisson Kt. 230855 5609

VERKFRÆÐI
 SKIPALÓN 4-8
 HAFNARFIRÐI

Verkhúti
 LOFTRÆSING
 GRUNNMYND KJALLARI

| | | | | |
|--------|---------|-----------|--------|--------|
| Hannað | Teiknað | Yfirfarið | Kvarði | Síða |
| BL | BL | SÁS | 1.50 | / A1 - |

ASK
 29. Maí 2008
 Sveinn Áki Sverrisson