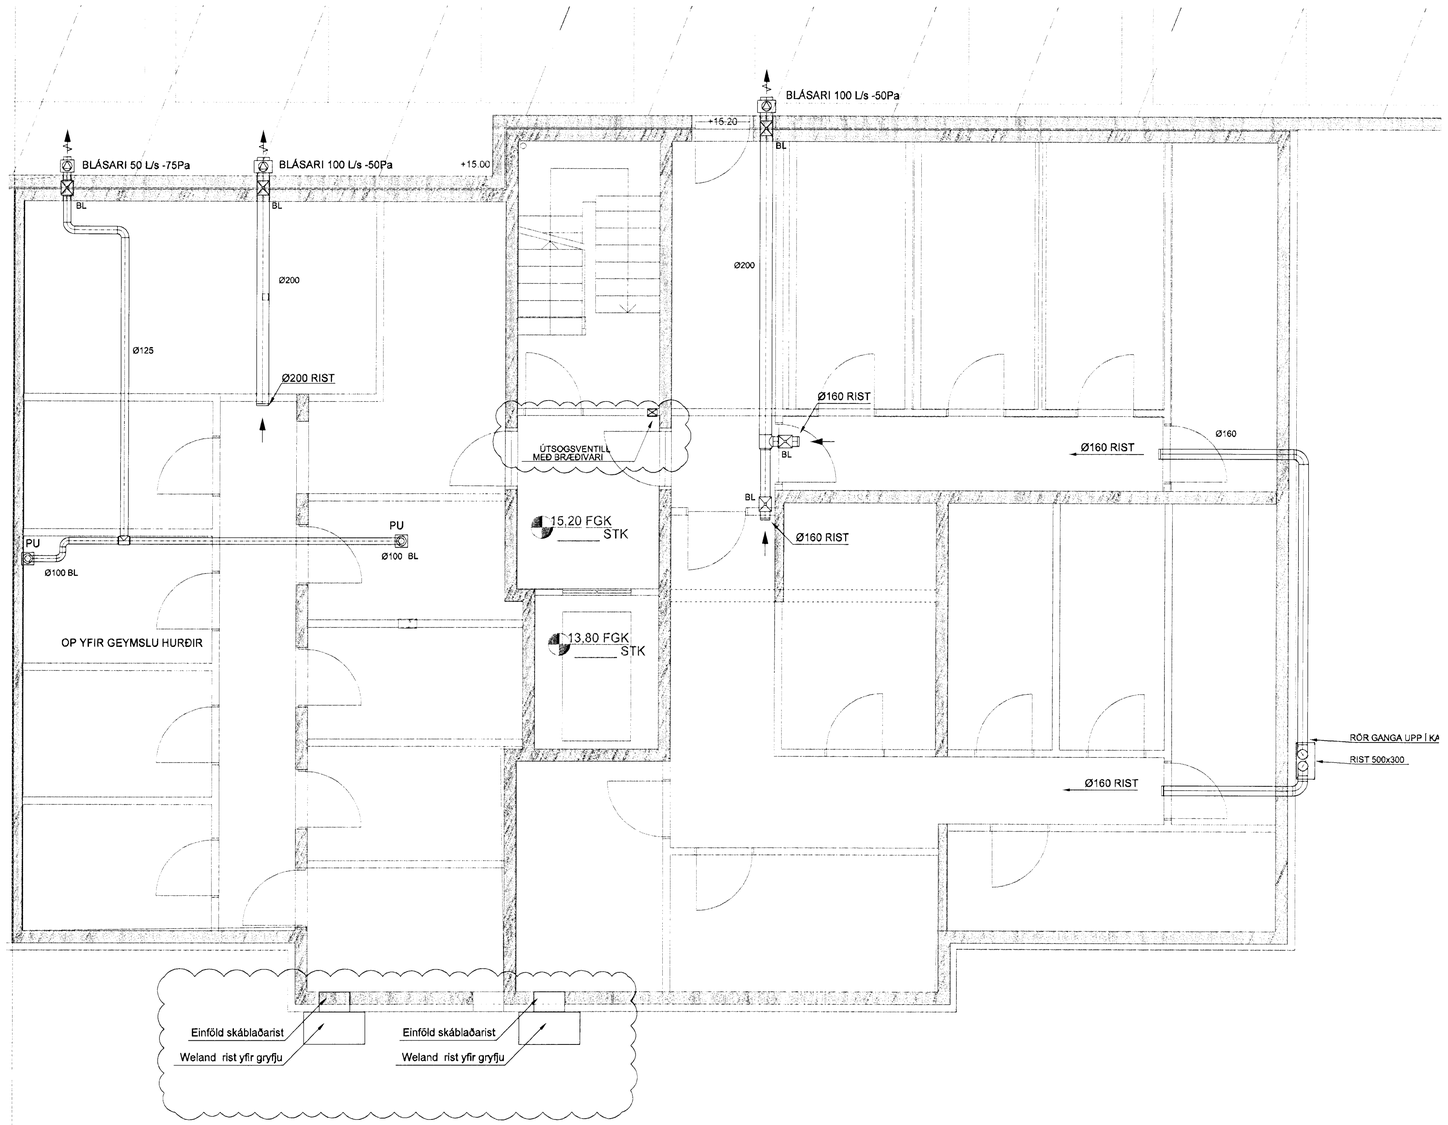

Samþykkt þann
16 JÚNI 2008
Byggingarfulltrúinn í Hafnarfirði
F.h. Hrólfur S. Gunnlaugsson

SKIPALÓN 4-8

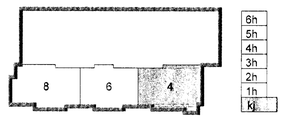

Útg.	Dags.	Skýring	Hannað/Yfirfarið
A	30.05.08	Settar nýjar ristar og ventill	ÞJK/SÁS

VSB
VERKFRÆÐISTOFA

BÆJARHRAUN 20 · 220 HAFNARFJÖRÐUR · KENNIT. 710796-2899
vsb@vsb.is · Sími 585 8600 · Fax 585 8610 · www.vsb.is

ASK
02 JÚNI 2008

Áritun sérhönnuðar
Sveinn Áki Sverrisson Kt. 230855 5609

Verkheiti
SKIPALÓN 4-8
HAFNARFIRÐI

Verkhluti
LOFTRÆSING
GRUNNMYND KJALLARI

ASK
29 maí 2008

Hannað	Teiknað	Yfirfarið	Kvarði	Síða
BL	BL	SÁS	1:50 / A1	-

Dags | Verkafni | Teikning | Útgáfa

005\05857\06731-Skipalón 4-8\Sheets\L\06731-L1-0.hlað.dwg