
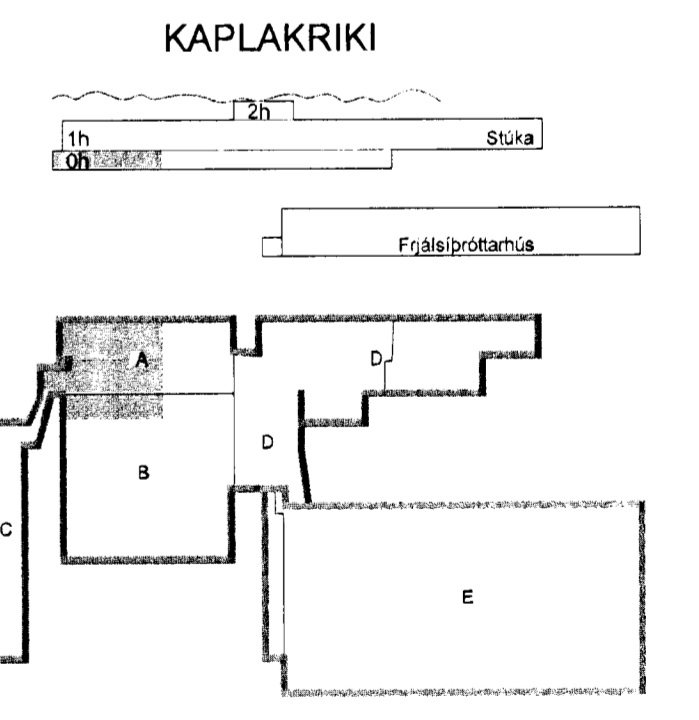
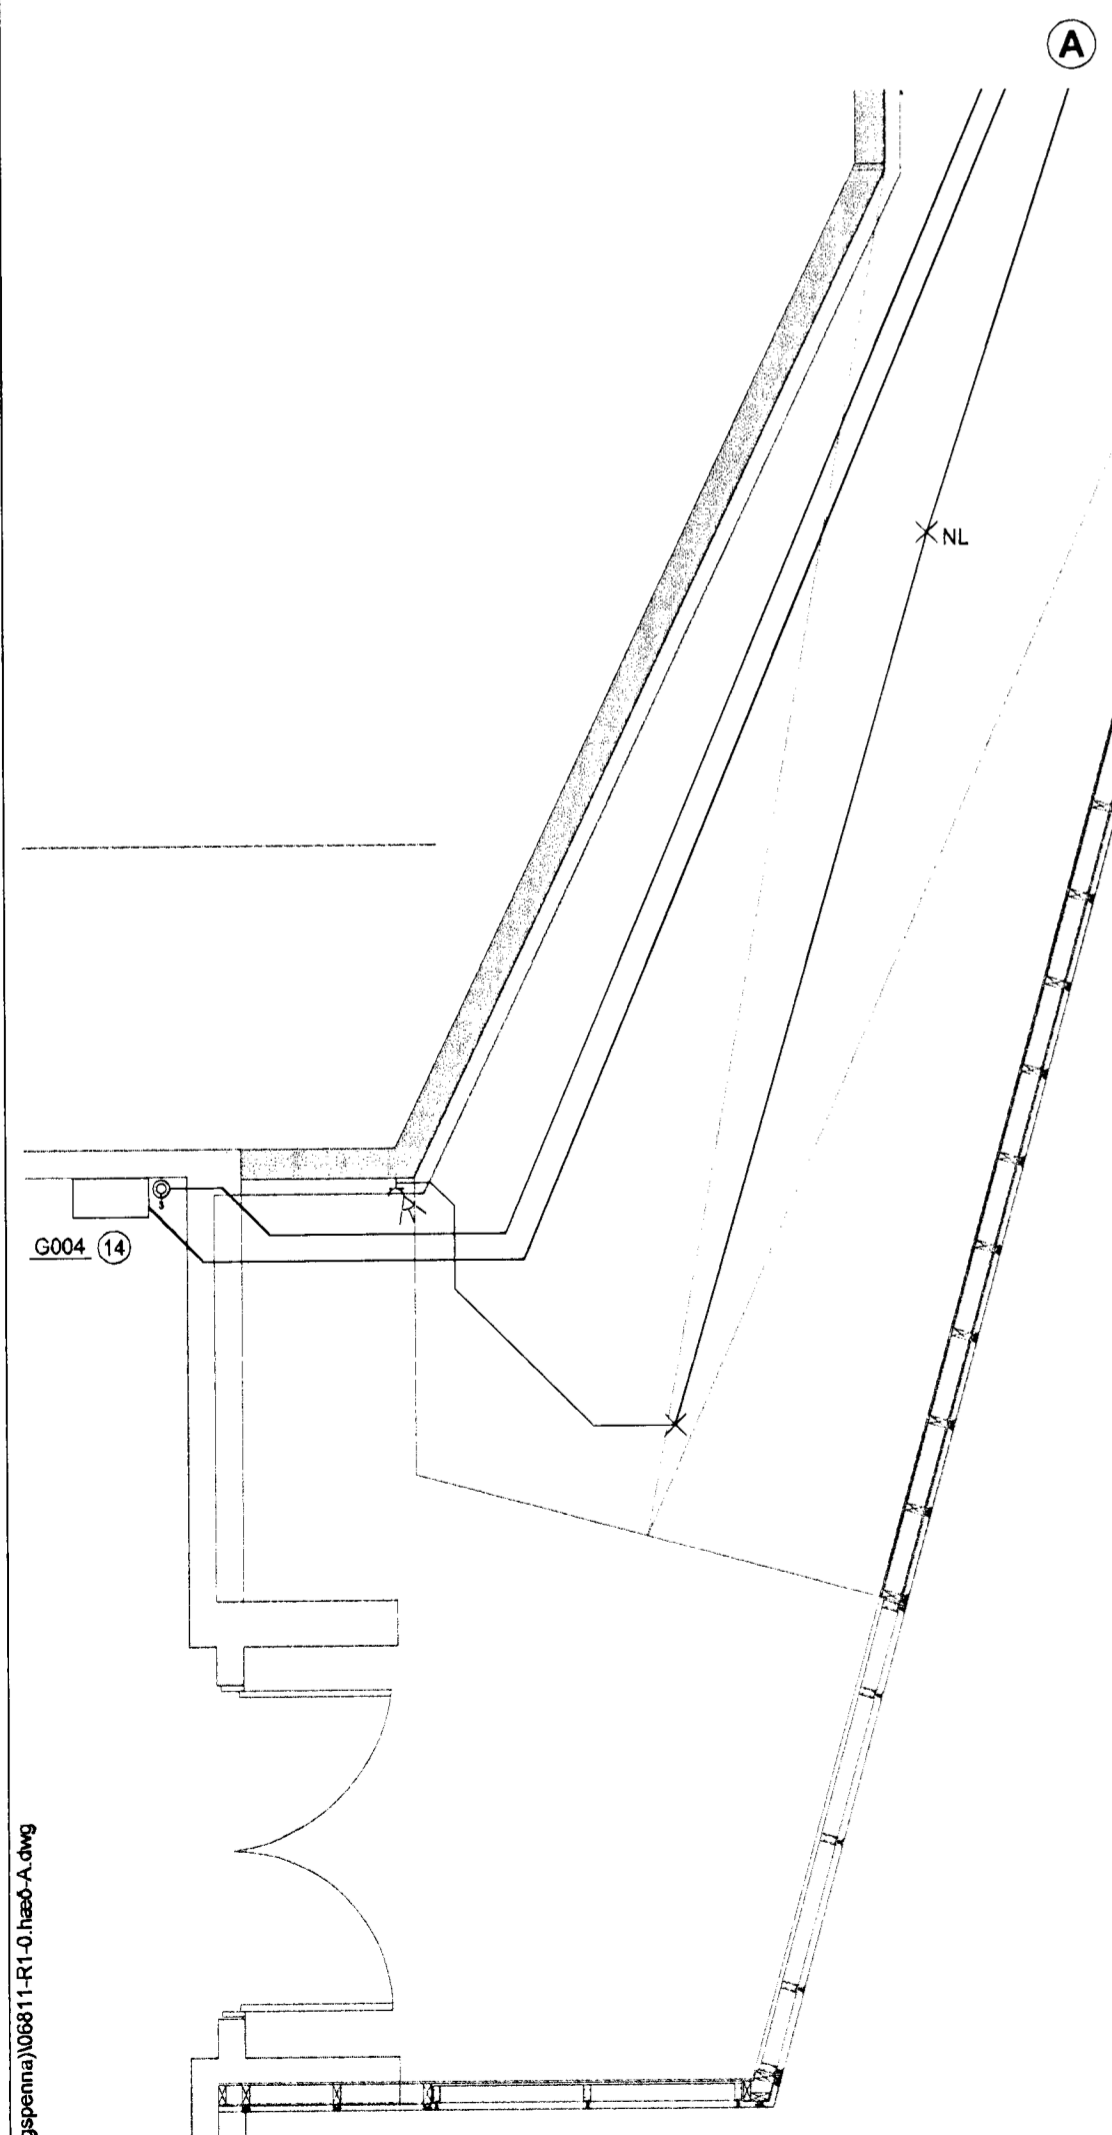


Mitteknið 6/6 08
Höf

Skýringar:

- A Loftljós færirst yfir ganginn á dósir sem fyrir eru í loftinu
- B 200 mm netbakkí út við vegg, 130 mm fyrir neðan loft (ofan við vatnslagnir)
- C 100 mm netbakkí neðan við vatnslagnir, kjarnaborað 10 mm gat í vegg.
- D 100 mm netbakkí 130 mm fyrir neðan loft

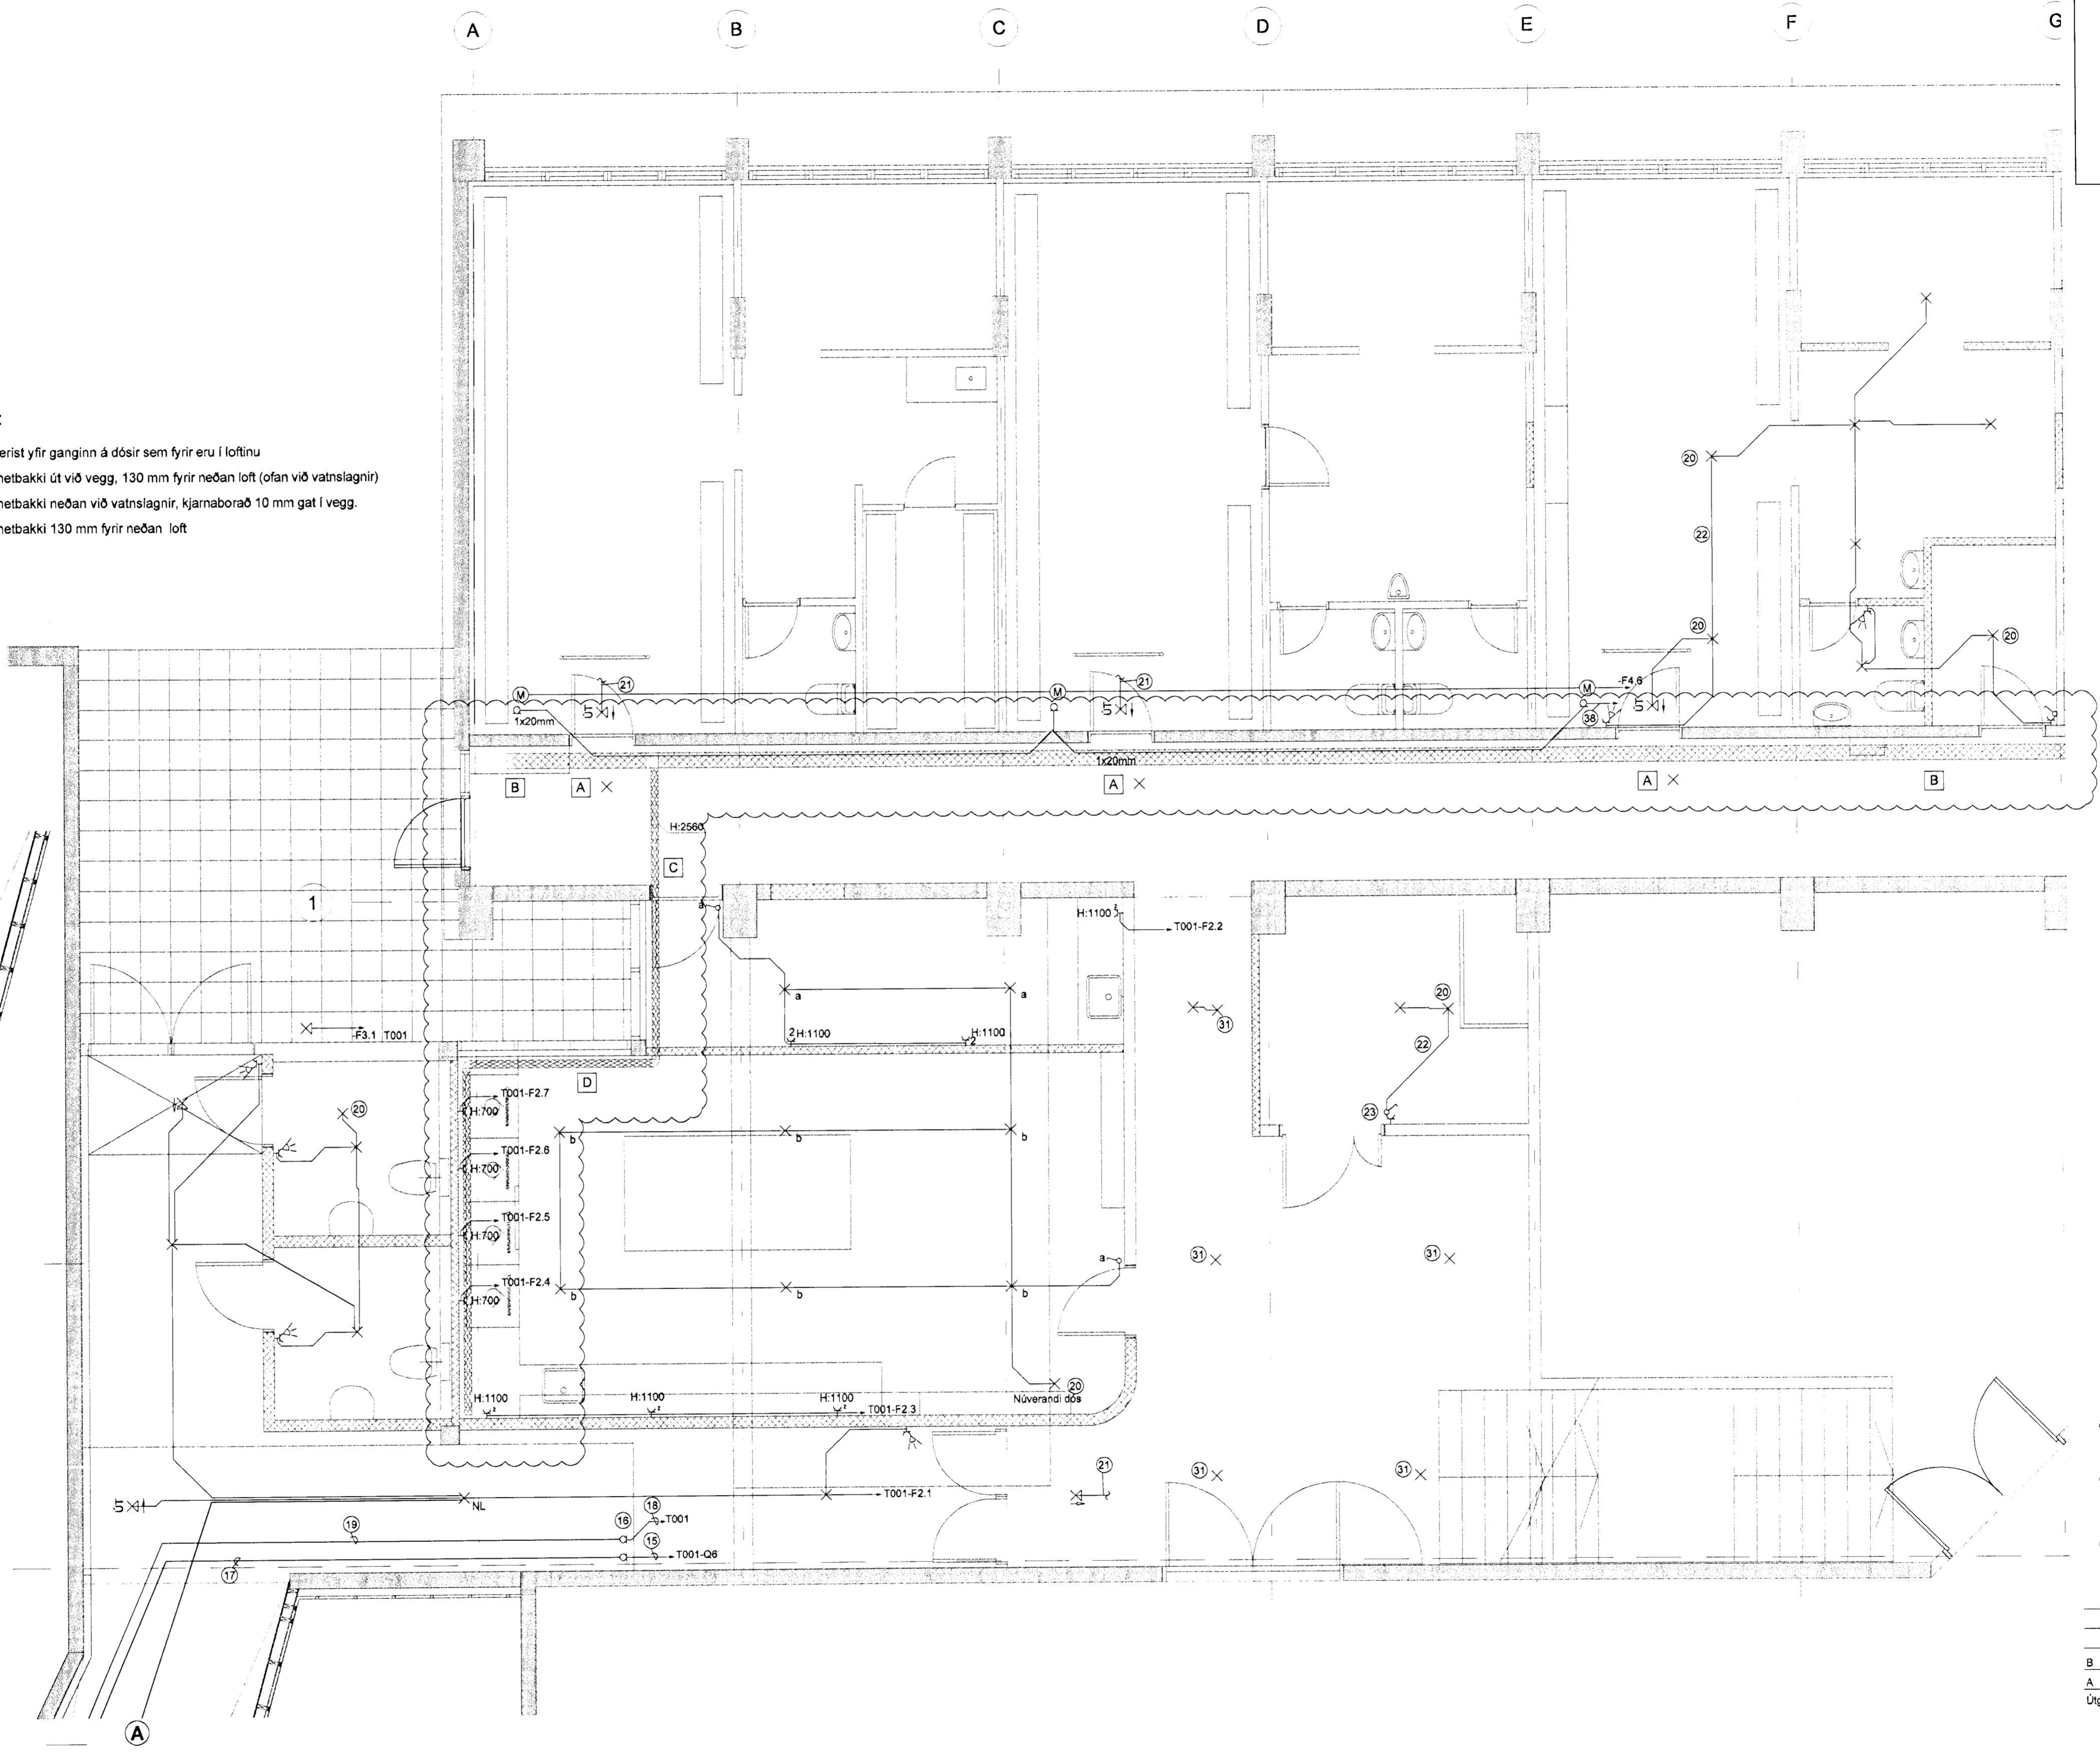

B 26.05.08 Ljós færð og bókkum bætt vð SF/ÖG
 A 27.11.07 Verkteikning RVK/HJ
 Útg. Dags. Skýring Hannab/Yfirfarð



VERKFRÆÐISTOFA

BÆJARHRAUN 20 · 220 HAFNARFJÖRDUR · KENNIT. 710796-2899
 vsb@vsb.is · Sími 585 8600 · Fax 585 8610 · www.vsb.is

Áritun séðhennuáttar
 Örn Guðmundsson Kt: 220961 2739

Verkefni
KAPLAKRIKI
HAFNARFIRÐI

Verkhud
 Rafkerfi
 Lágspenna 0.hæð
 Grunnmynd

Hannab	Teiknað	Yfirfarð	Kvarði	Síða
RVK/HJ	RVK/HJ	RVK	1.50	/ A1 -
Dags	Verkefni	Teikning	Útgáfa	Þ
02.04.2007	0024	03.04	03.04	

BATTERIÐ
 06.04
 27.08

0000081100811-KaplaKriki-FHSheetsRafKriki(Lágspenna)00811-FH-0.hæð-A.dwg