

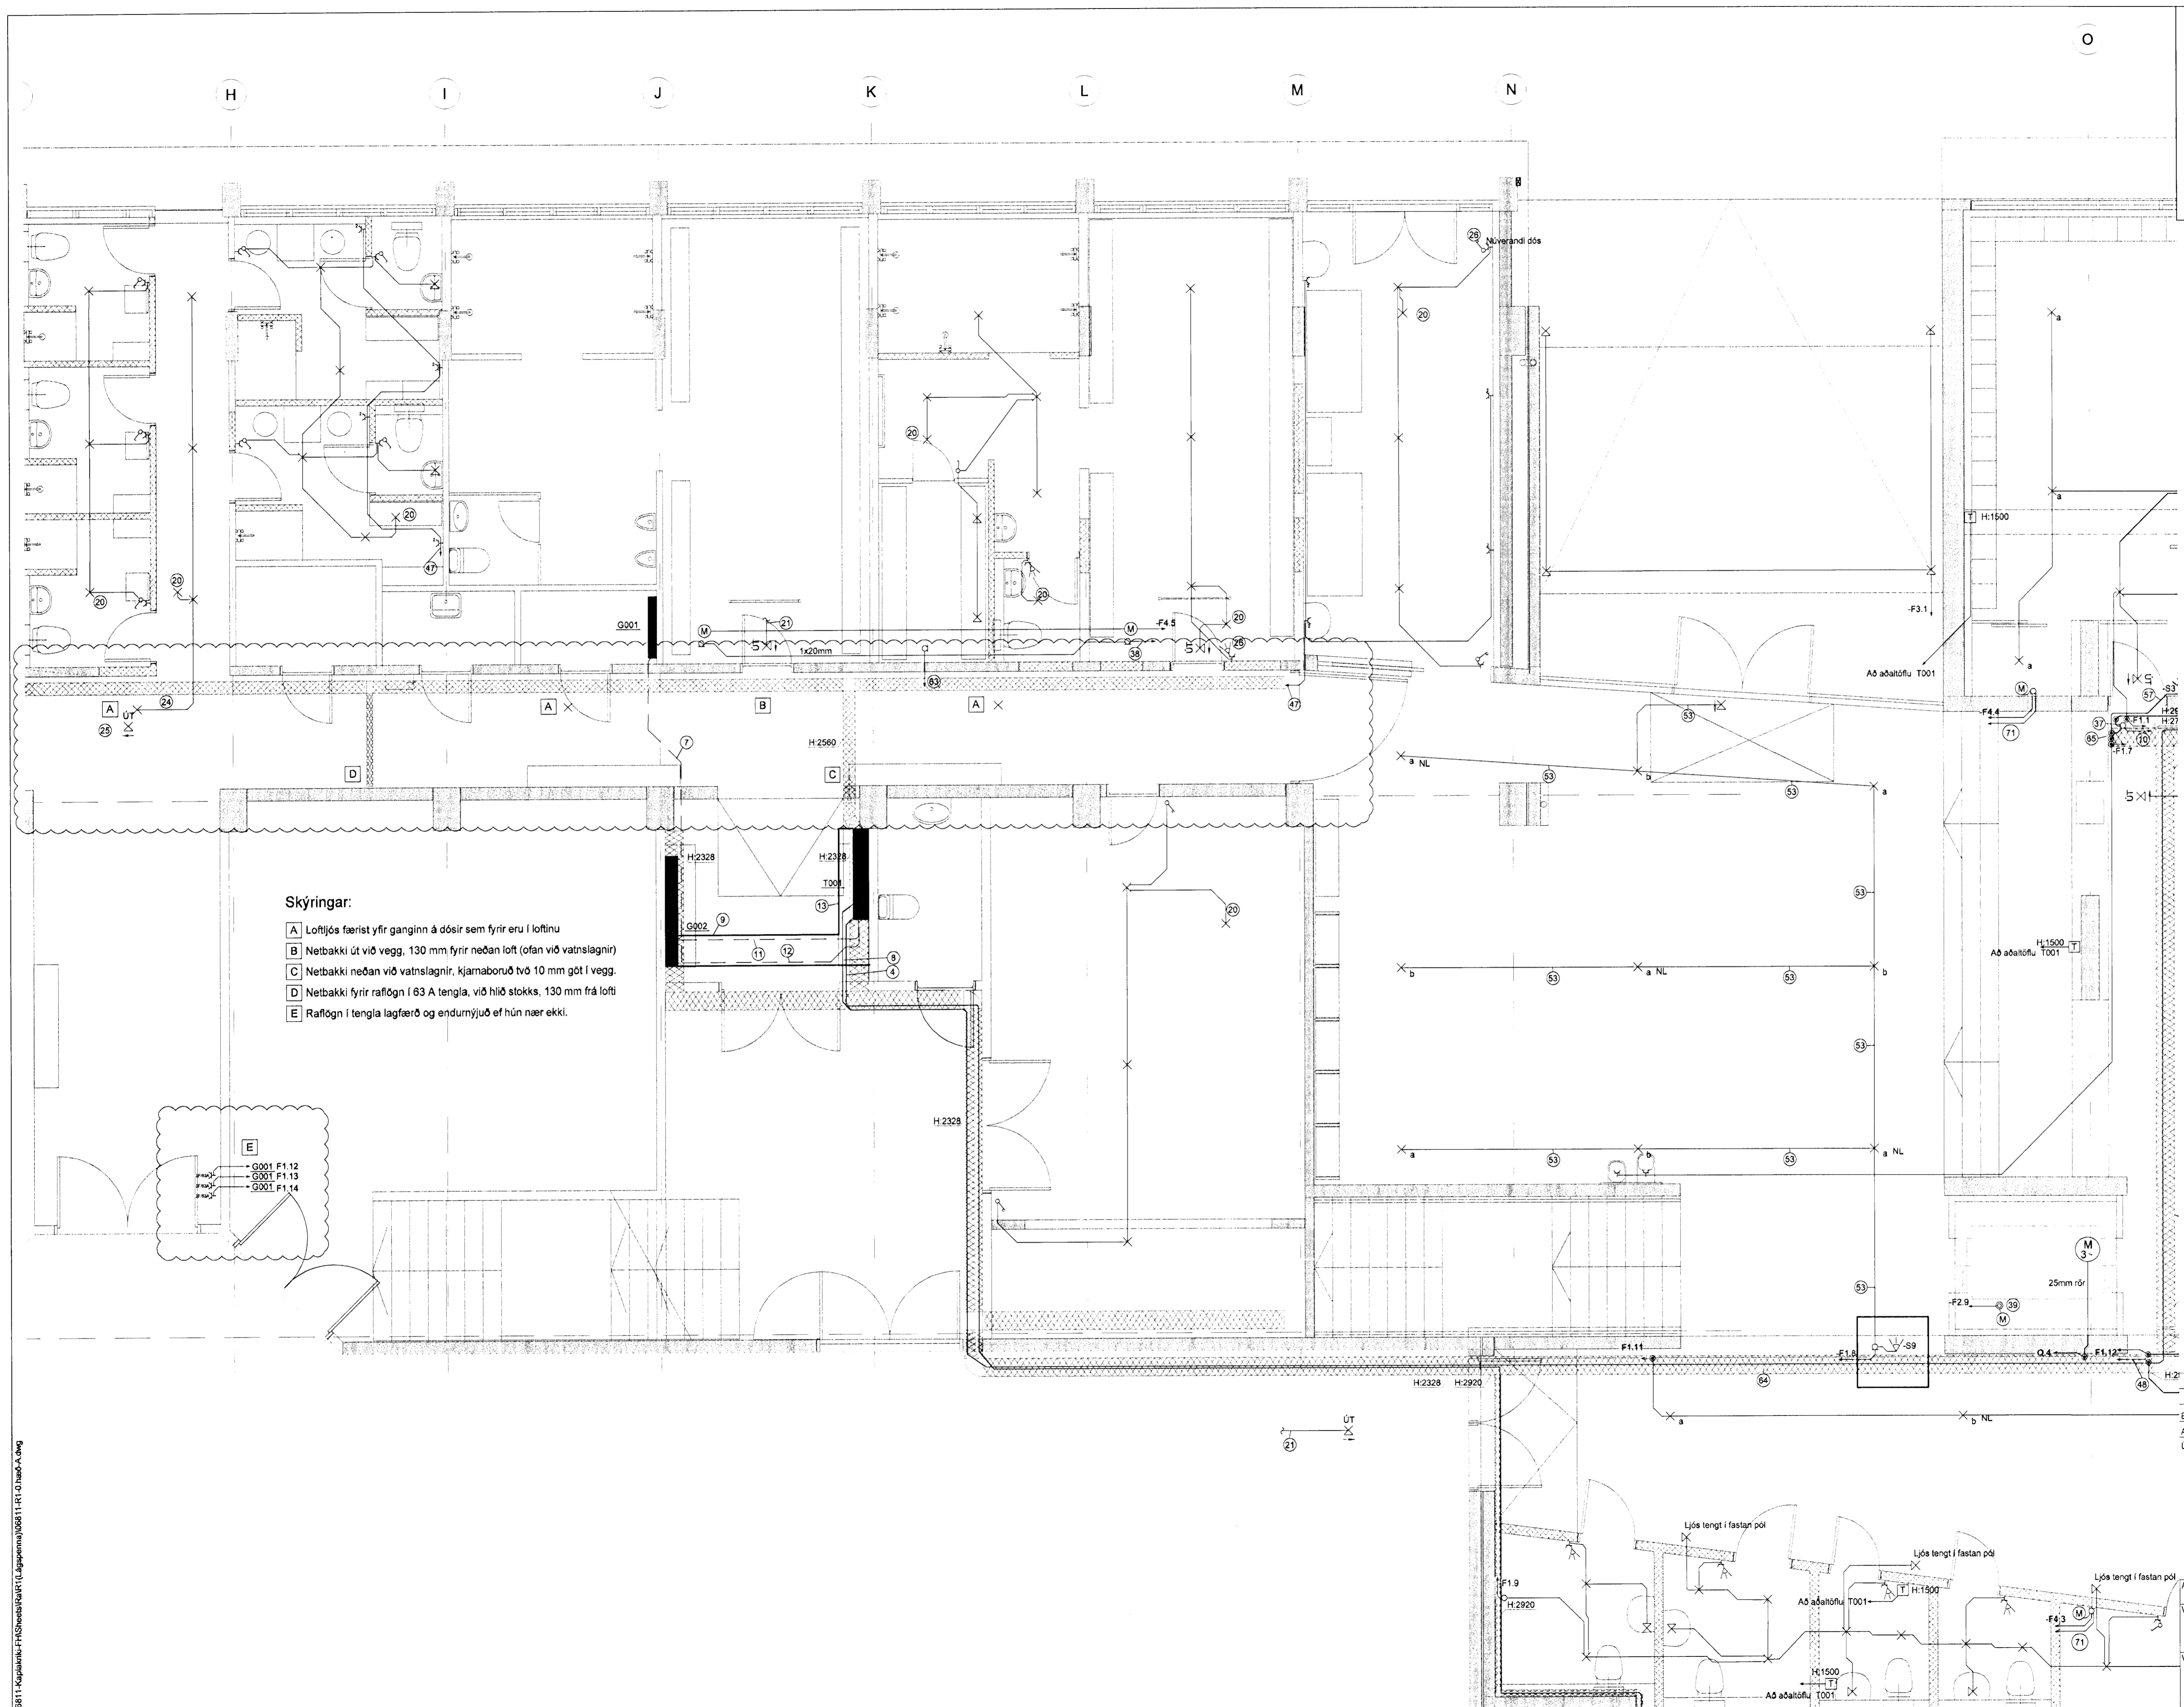
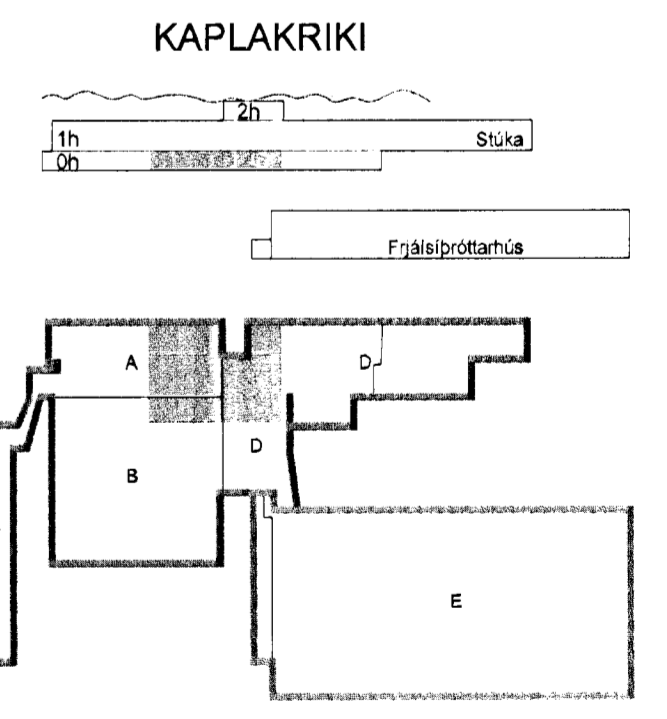


Modulur 08
Halla

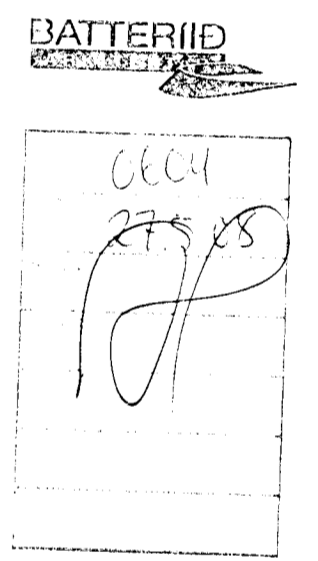

- Skýringar:**
- A Loftljós færast yfir ganginn á dósir sem fyrir eru í loftinu
 - B Netbaki út við vegg, 130 mm fyrir neðan loft (ofan við vatnslagnir)
 - C Netbaki neðan við vatnslagnir, kjarnboruð tvö 10 mm göt í vegg.
 - D Netbaki fyrir rafögn í 63 A tengla, við hlöð stokks, 130 mm frá lofti
 - E Rafögn í tengla lagfærð og endurnýjuð ef hún nær ekki.

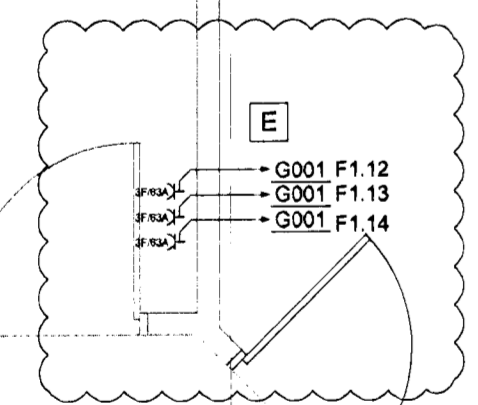

B. 28.05.08 Ljós færð og bókkum baitt við SP/ÖG
 A. 12.11.07 Tenging á dælu og breyting á rafögn RVK/RVK
 Úg. Dags. Skýring HannaðSVirfanó

VS

VERKFRÆÐISTOFA

BÆJARHRAUN 20 - 220 HAFNARFJÖRÐUR - KENNIT. 710796-2899
 vsb@vsb.is - Sími 565 8600 - Fax 565 8610 www.vsb.is

Áritun sérhönnuðar Örn Guðmundsson Kt: 220961 2739

Verkefni **KAPLAKRIKI HAFNARFIRDI**

Verkefni **Rafkerfi Lágspenna 0 hæð Grunnmynd**

Hannað RVK/HJ Teknað RVK Vírfað RVK Kvardi 1:50 Síða 1/A1
 Útsefni RVK/HJ Vorkerfi RVK Vorkerfi Teknipt Útsefni

0581106811_Kaplakriki-Hafnarfjörður\05811-F1-0_hafn-A.dwg