
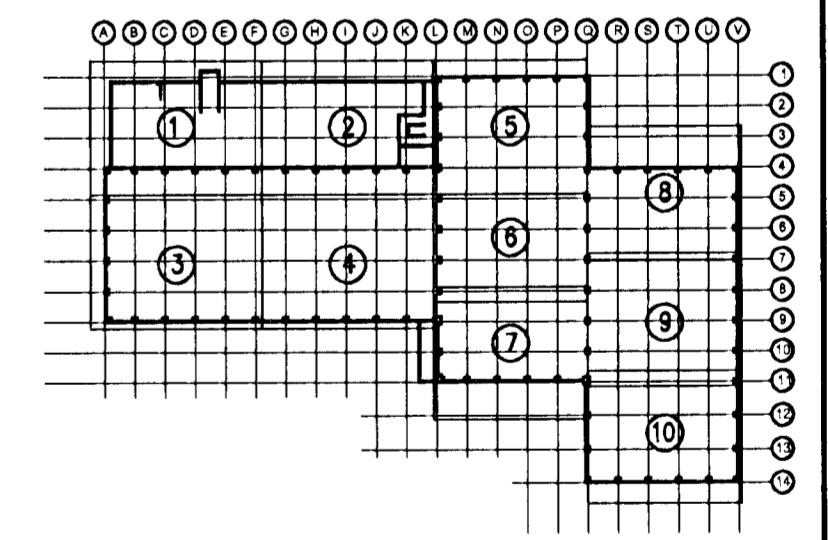
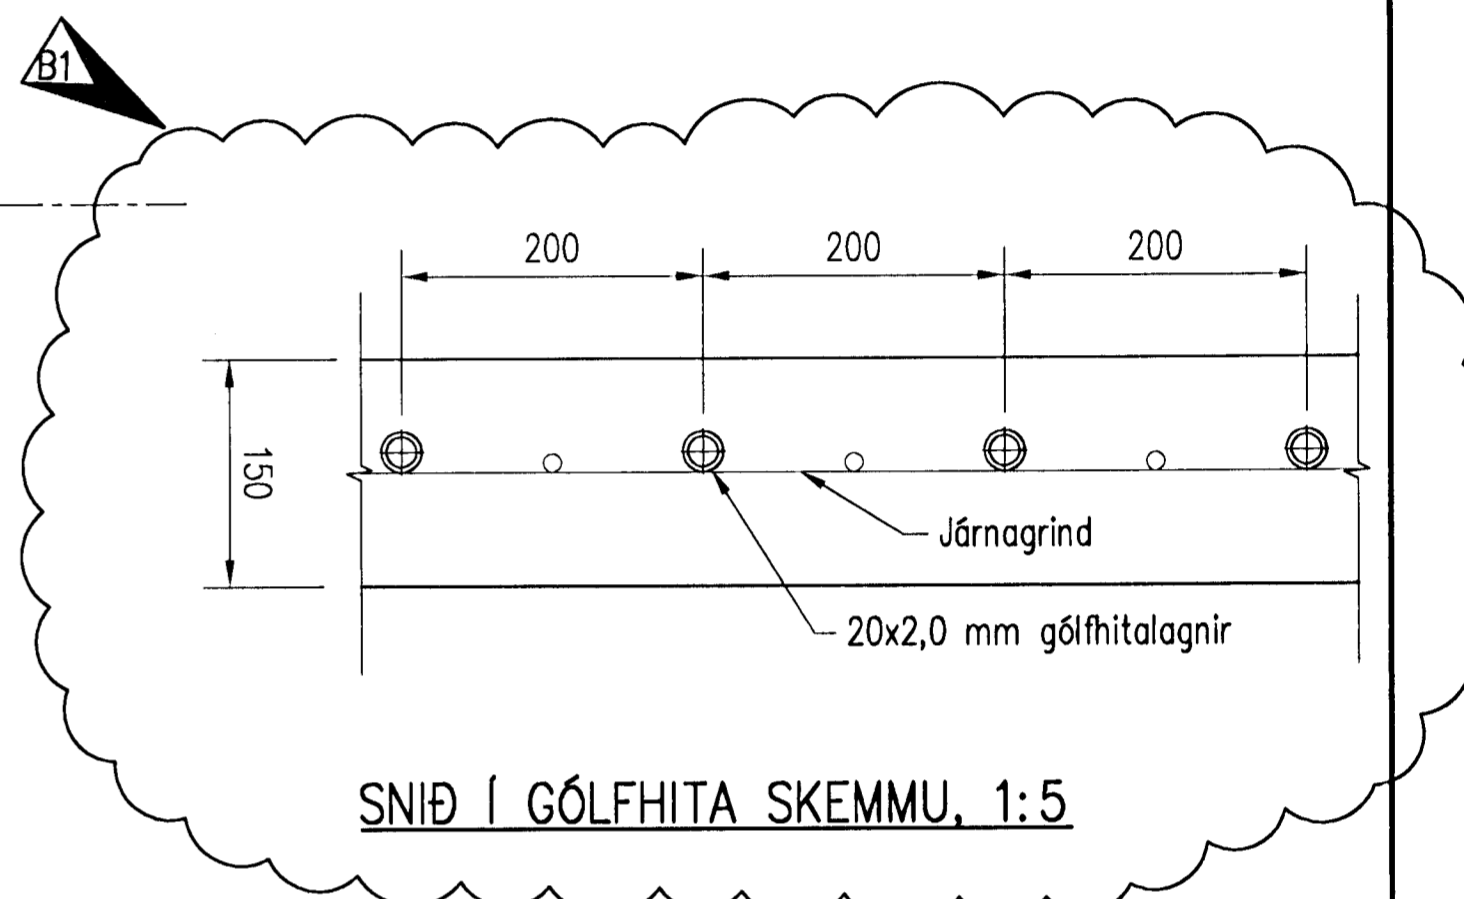


Samþykkt þann
16 JUNÍ 2008
Dýsgísingurinn í Hafnarf.
F.h. Hrólfur S. Gunnlaugsson

Undirritun samráðinguhöfundar:

ASK
- 3. júní 2008
Hilfi Vilj. Hauðsson

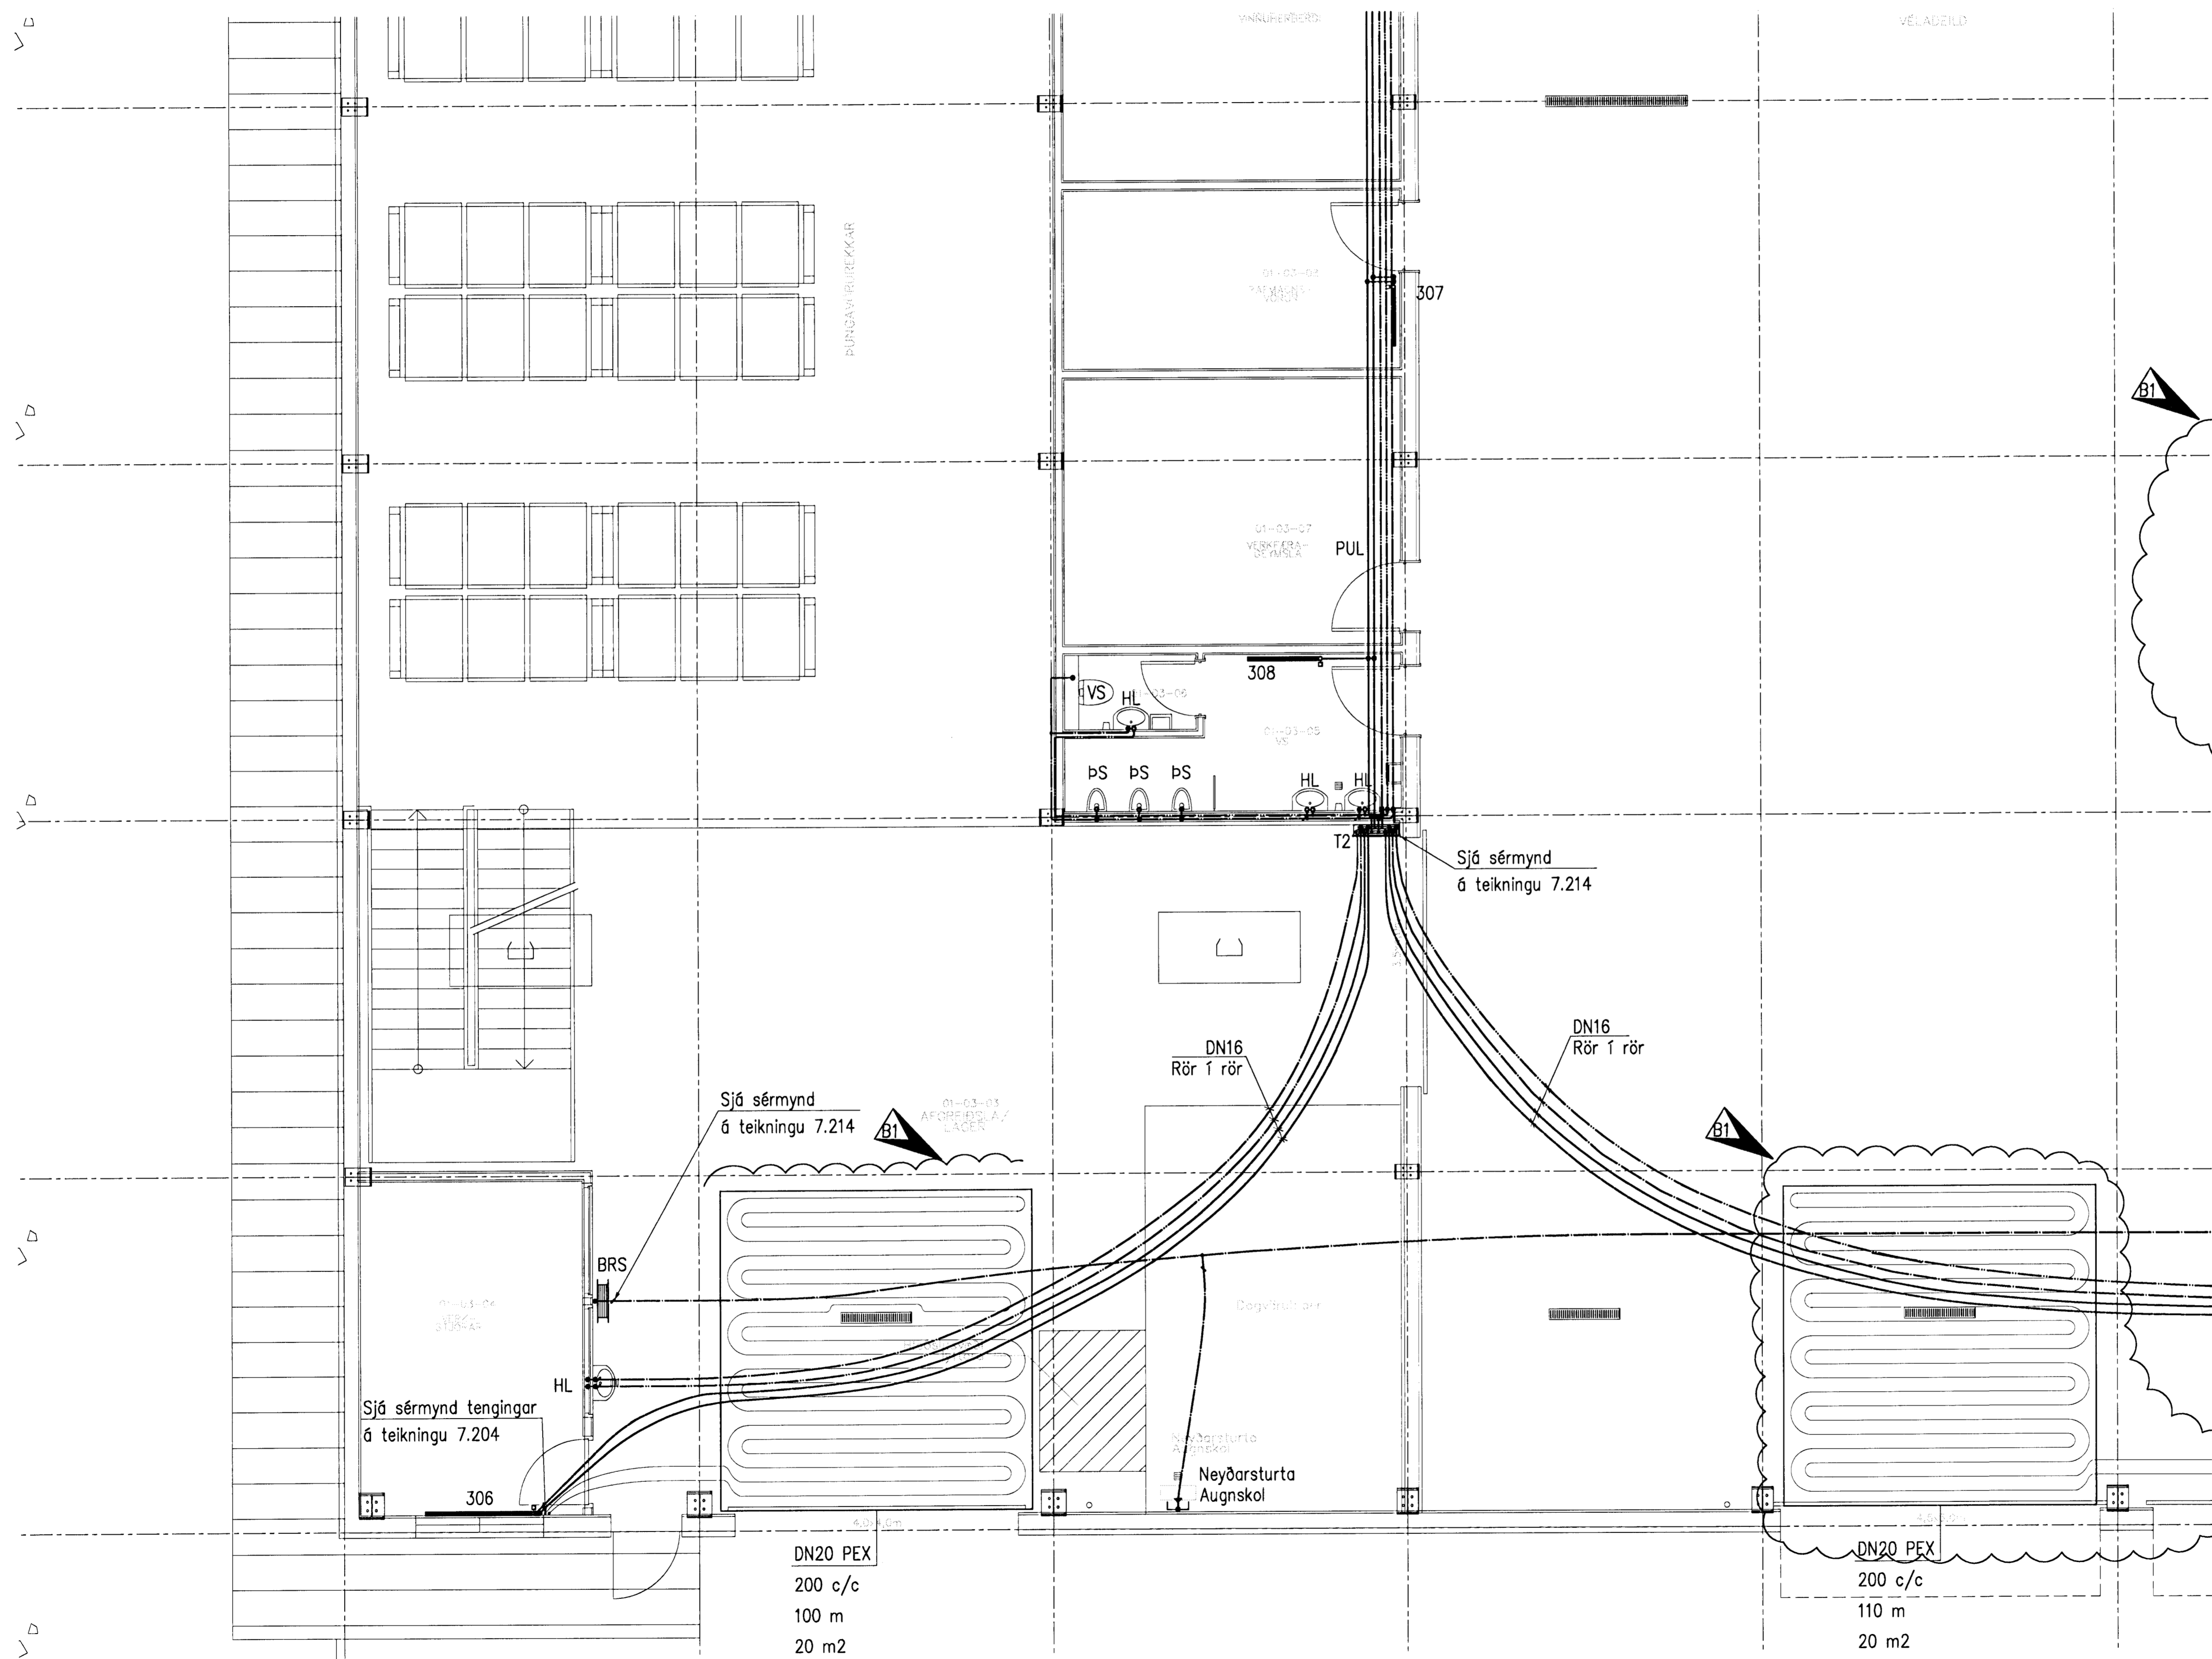

B1	2008-05-19	Gólfhita batt við	AS	DGI	HH
A	2008-03-26	VERKTEIKNING	AS	DGI	HH
Otg.	Dogs.	Breyting	Ha.	Yf.	Sp.

GJÁHELLA 4, HAFNARFIRÐI
HÉÐINN HF.
HITA- OG HREINLÆTISLAGNIR
1. HÆÐ 3/10

VST Verfræðistofa Sigurðar Thoroddsen hf.
Kinnla 4, 108 Reykjavík - KT: 811278-0289
Sími: 569 5000 - Fax: 569 5010 - Vefvang: www.vst.is

Höfundur: AS GAG VST Mikv 1:50
Samþykkt: F.h. VST H. Sveinn Ólafsson 0109547119
Tilvistar: K:\2006.0148\tekn\lagn\HED-7201-210.dwg Blöðnúmer: A1
Dagur: OKT. 2007 Nr: 2006.0148 7.203 B1
© ALL ARIOT OG AFRIOTUN TERNINGA, AB HELTA EBA I HELD, ER HAF SKRIFLEGU LEYTI HÖFUNDA