
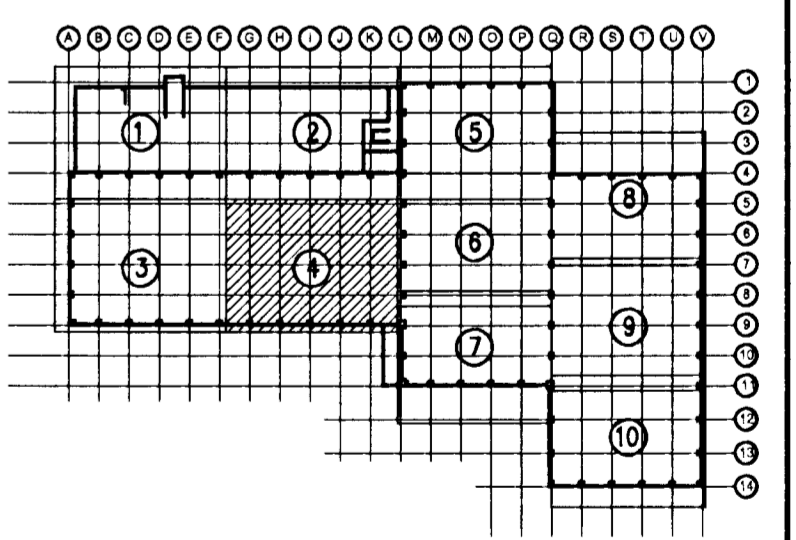


Samþykkt
19 Júní 2008
Byggingarfulltrúi / Hagkerfi /
F.h. Hrólfur S. Gunnlaugsson

Undirritun samráðingahönnuðar
ASK
- 3. júní 2008
Hönnuður /
Hrólfur S. Gunnlaugsson

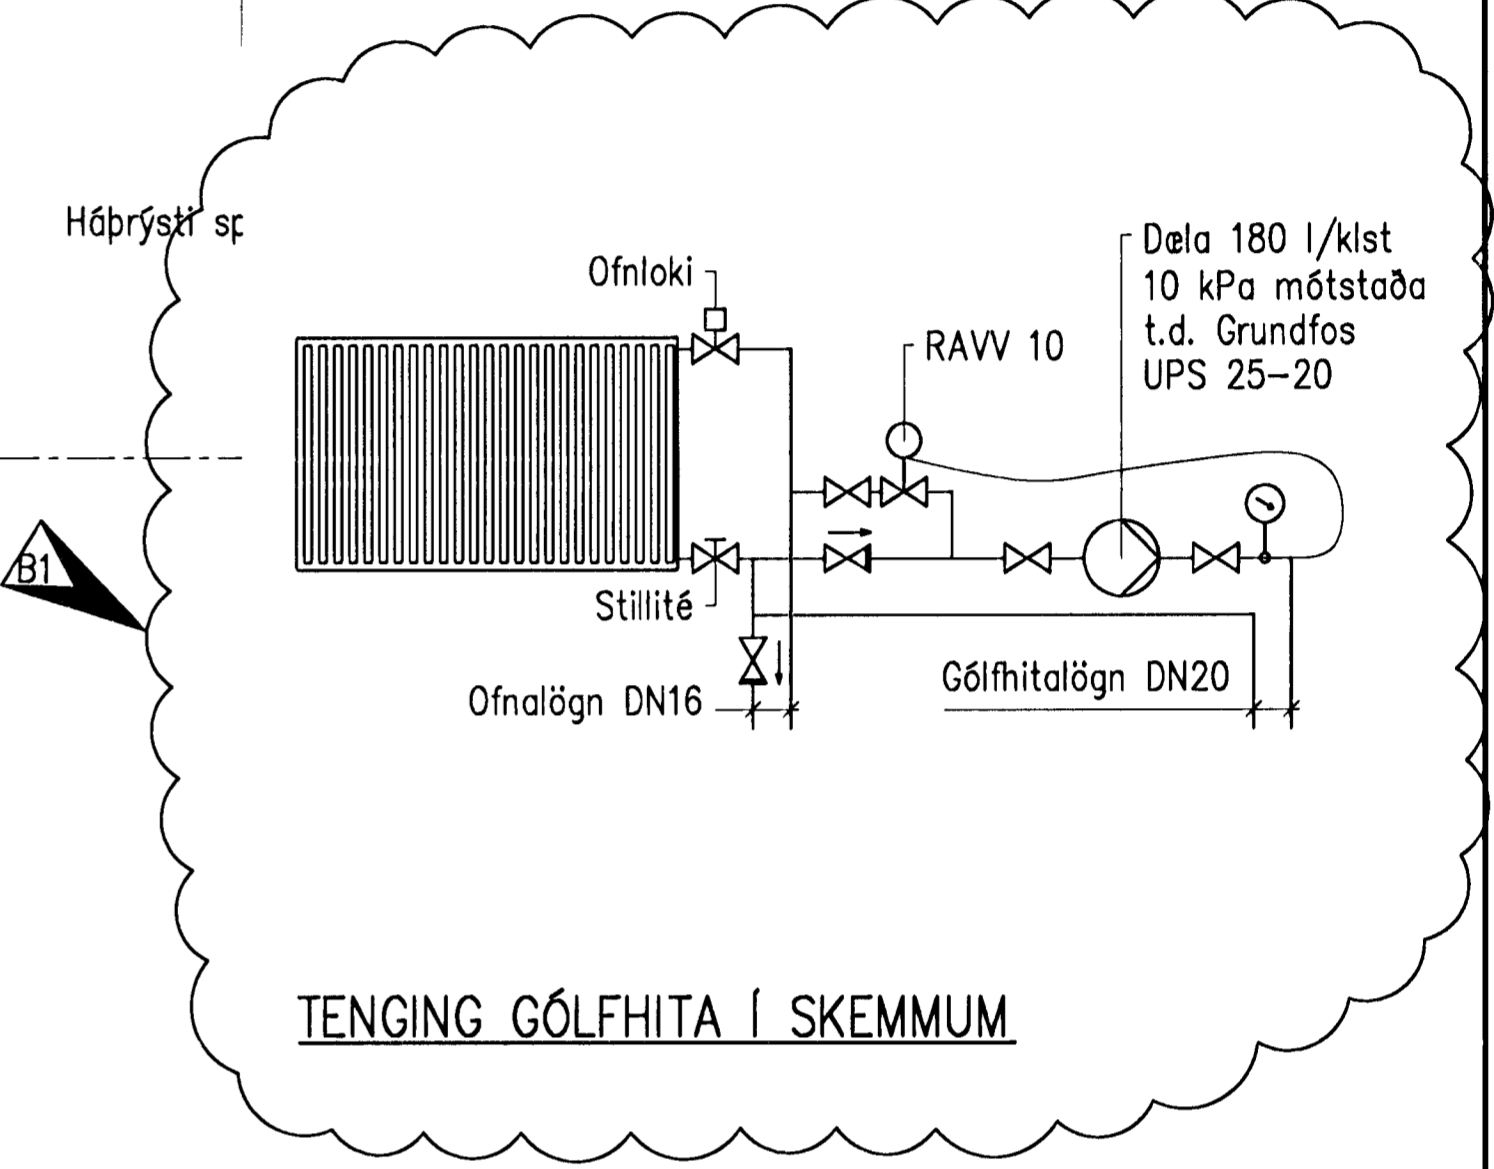

B1	2008-05-19	Gólfhita batt við	AS	DGI	HH
A	2008-03-26	VERKTEIKNING	AS	DGI	HH
Ótg.	Daga.	Breyting	Ha.	Yf.	Sp.

GJÁHELLA 4, HAFNARFIRÐI
HÉÐINN HF.
HITA- OG HREINLÆTISLAGNIR
1. HÆÐ 4/10

VST Verkfræðistofa
Sigurðar Thoroddsen hf.
Arnþó 4, 108 Reykjavík - Kt. 611276-0289
Sími: 569 5000 - Fax: 569 5010 - Vefvang: www.vst.is

Hannað: AS | Tilknað: GAG | Mækt: 1:50

Sambýskt: F.h. VST hf. Sveinn Ólafsson 0109547119

Tilvistar: K:\2006.01\48\tekn\lag\HED-7201-210.dwg | Blöð: A1

Daga: OKT. 2007 | Nr: 2006.0148 | 7.204 | B1

© ÖLL AFRITUN TEGNINGA, AB HEUTA Eða I HEIÐ, ER HÁÐ SKRIFAÐU LEYTI HÖFUNDA

LAGNIR 1. HÆÐ 1:50

