



Samþykkt samráð  
16 JUNI 2008  
Byggingafræðingur / Húsnáðsfræðingur  
E.Þ. Höftrur S. Gunnlaugsson

Undirritun samráðingartönnuð  
ASK  
-3. júní 2008  
Hilmi H. Hauvarsson

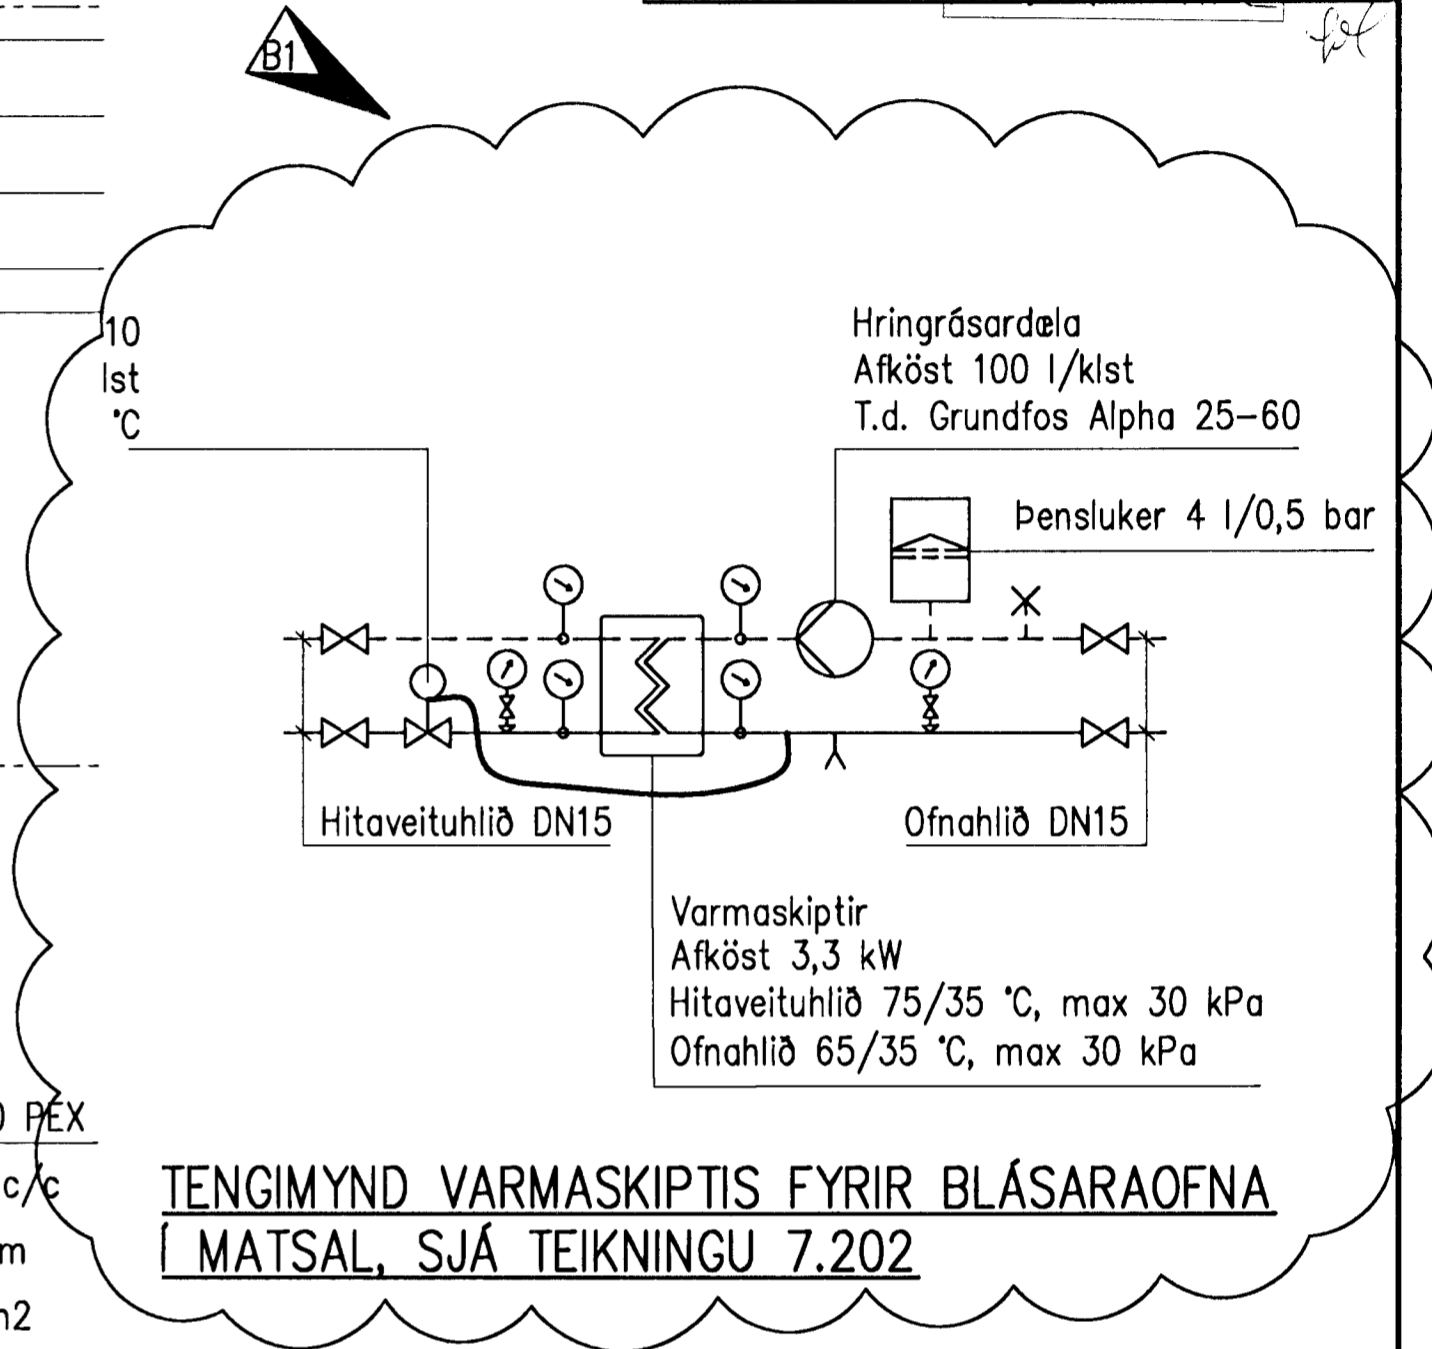


Sjá sérmýnd  
á teikningu 7.214

Sjá sérmýnd  
á teikningu 7.214

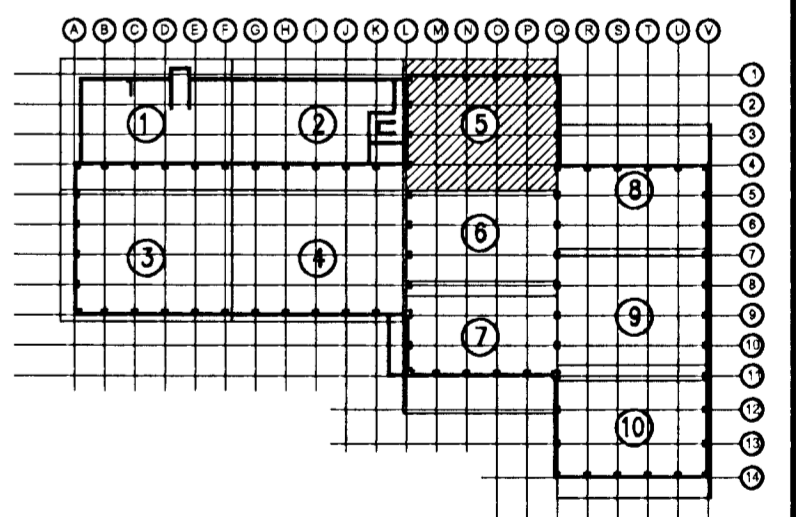

LAGNIR 1. HÆÐ 1:50

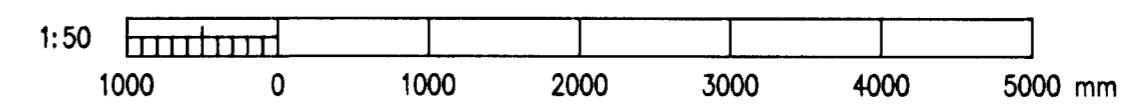

|  |   |                              |           |       |          |
|--|---|------------------------------|-----------|-------|----------|
|  |   |                              |           |       |          |
| B1   | 2008-05-19                                | Góðrita og tengimynd bæt við | AS        | DGI   | HH       |
| A  | 2008-03-26                                | VERKTEIKNING                 | AS        | DGI   | HH       |
| Ötg.   | Dags.                                     | Breyting                     | Ha.       | Yf.   | Sp.      |
| <b>GJÁHELLA 4, HAFNARFIRÐI</b>   |   |                              |           |       |          |
| HÉÐINN HF.   |   |                              |           |       |          |
| HITA- OG HREINLÆTISLAGNIR  |   |                              |           |       |          |
| 1. HÆÐ 5/10  |   |                              |           |       |          |
| <b>VST</b> Verkræðistofa   |   |                              |           |       |          |
| Sigurðar Thoroddsen hf.  |   |                              |           |       |          |
| Armía 4, 108 Reykjavík - Kb. 811274-0289   |   |                              |           |       |          |
| Sími: 569 5000 - Fax: 569 5010 - Vefvang: www.vst.is   |   |                              |           |       |          |
| Hannað:  | AS  | Telmað:                      | GAG       | Mikv: | 1:50     |
| Samþykkt:  |   | E.Þ. Höftrur S. Gunnlaugsson |           |       |          |
| Tölvuvers:   | K:\2006.01\48\teikn\lagn\HED-7201-210.dwg |                              |           |       | Bíðstær: |
| Dagur:   | Okt. 2007                                 | Nr:                          | 2006.0148 | 7.205 | B1       |
| © ALL RIGHTS RESERVED. THIS DOCUMENT IS THE PROPERTY OF VST. IT IS NOT TO BE REPRODUCED OR TRANSMITTED IN ANY FORM OR BY ANY MEANS, ELECTRONIC OR MECHANICAL, INCLUDING PHOTOCOPYING, RECORDING, OR BY ANY INFORMATION STORAGE AND RETRIEVAL SYSTEM. |   |                              |           |       |          |