


V

Λ

V


Λ

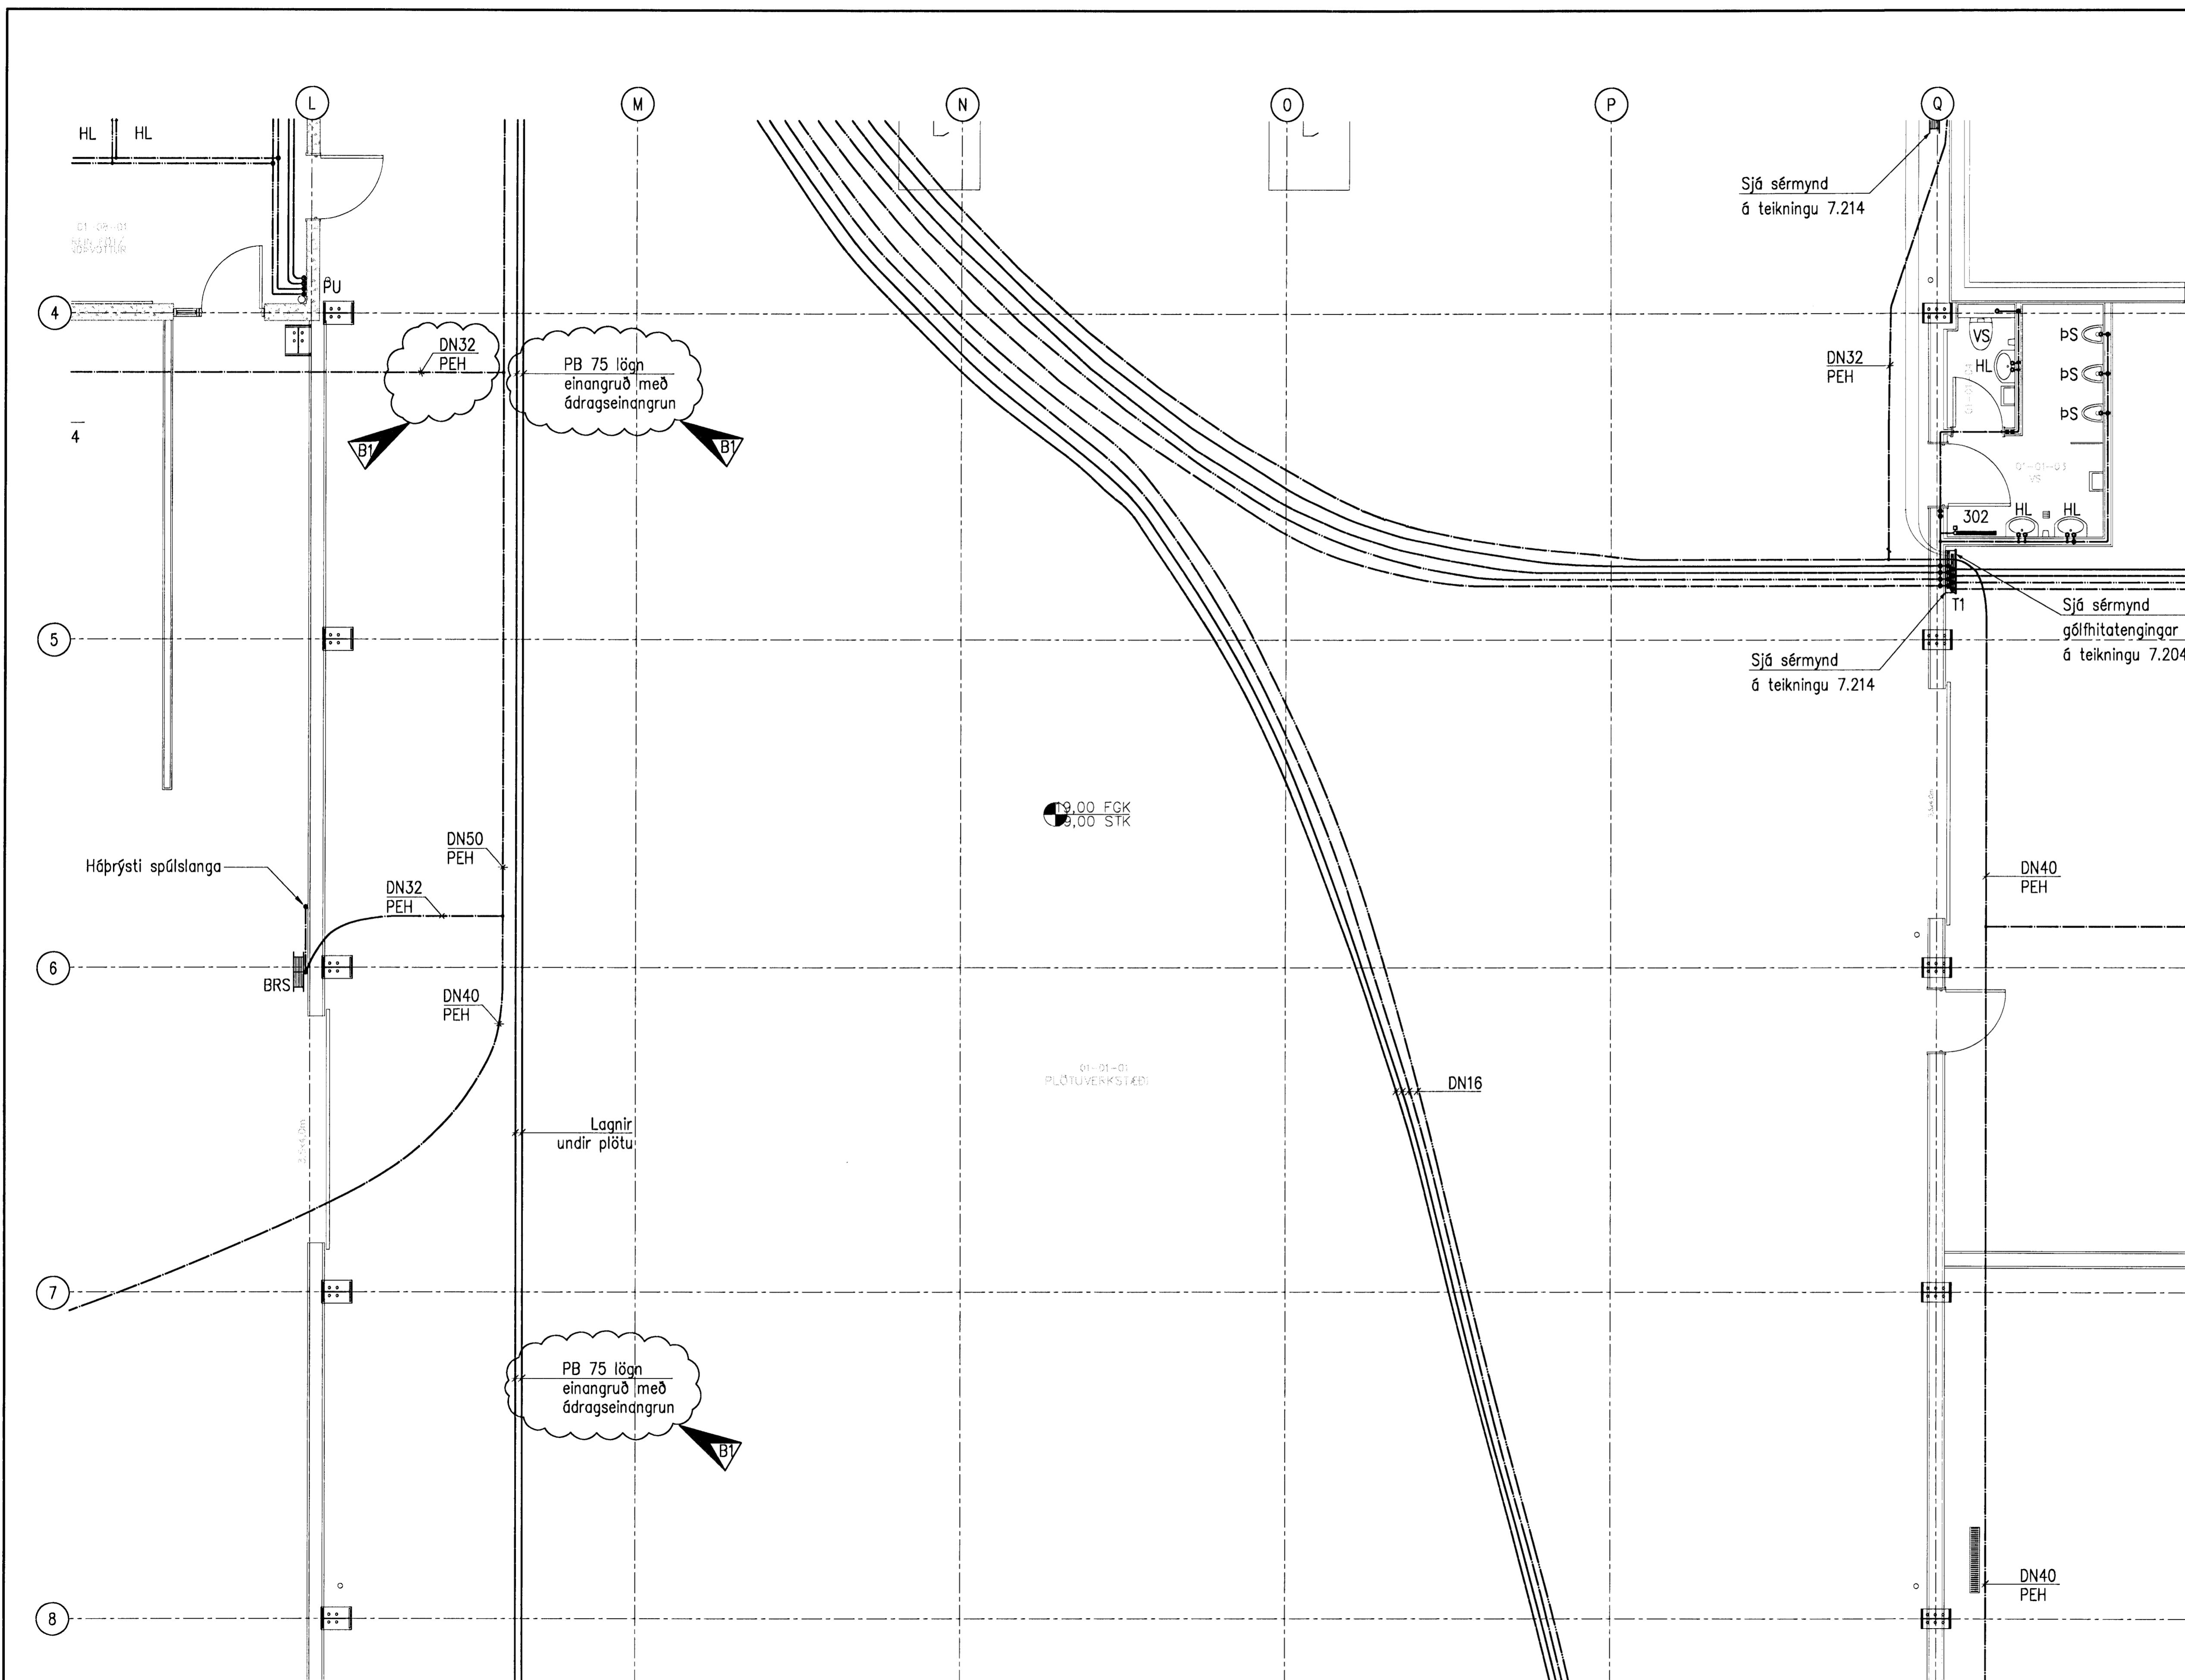

Samþykkt þann
16 JUNÍ 2008
Byggingafræðingur / Hagkerfi
P.h. Hörfur S. Gunnlaugsson

Undirritun samráðingartímabla
ASK
- 3. júní 2008

Sjá sérmynd gólfhitatengingar á teikningu 7.204

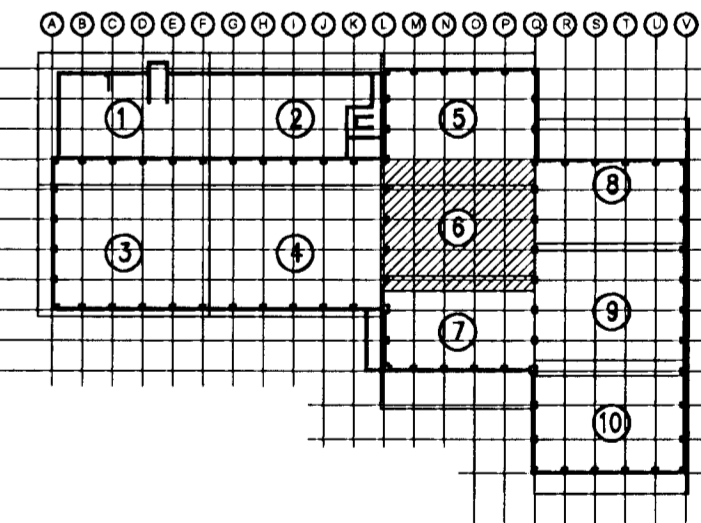

B1	2008-05-19	Stærð lagnar. Texti	AS	DGI	HH
A	2008-03-26	VERKTEIKNING	AS	DGI	HH
Útg.	Dags.	Breyting	Ha.	Yf.	Sp.

GJÁHELLA 4, HAFNARFIRÐI
HÉÐINN HF.
HITA- OG HREINLÆTISLAGNIR
1. HÆÐ 6/10

VST Verkfæðistofa
Sigurðar Thoroddsen hf.
Árnísla 4, 108 Reykjavík - KT: 611276-0289
Sími: 569 5000 - Fax: 569 5010 - Vefvang: www.vst.is

Höfundur: AS GAG
Samþykkt: E.h. VST hf. Sveinn Ólafsson 0109547119

Bláaustur: K:\2006.01\48\tekn\lagn\HÆÐ-7201-210.dwg
Dag: OKT. 2007
Númer: 2006.0148
Skala: 7.206
Bláaustur: A1
B1

© ÖLL AÐNOT OG AFRITUN TEGNINGA, AB HLUFTA Eða I HÆLD, ER HAFNARFIRÐI LEYFI HÖFUNDARA

LAGNIR 1. HÆÐ 1:50

