


V

Λ


V

Λ

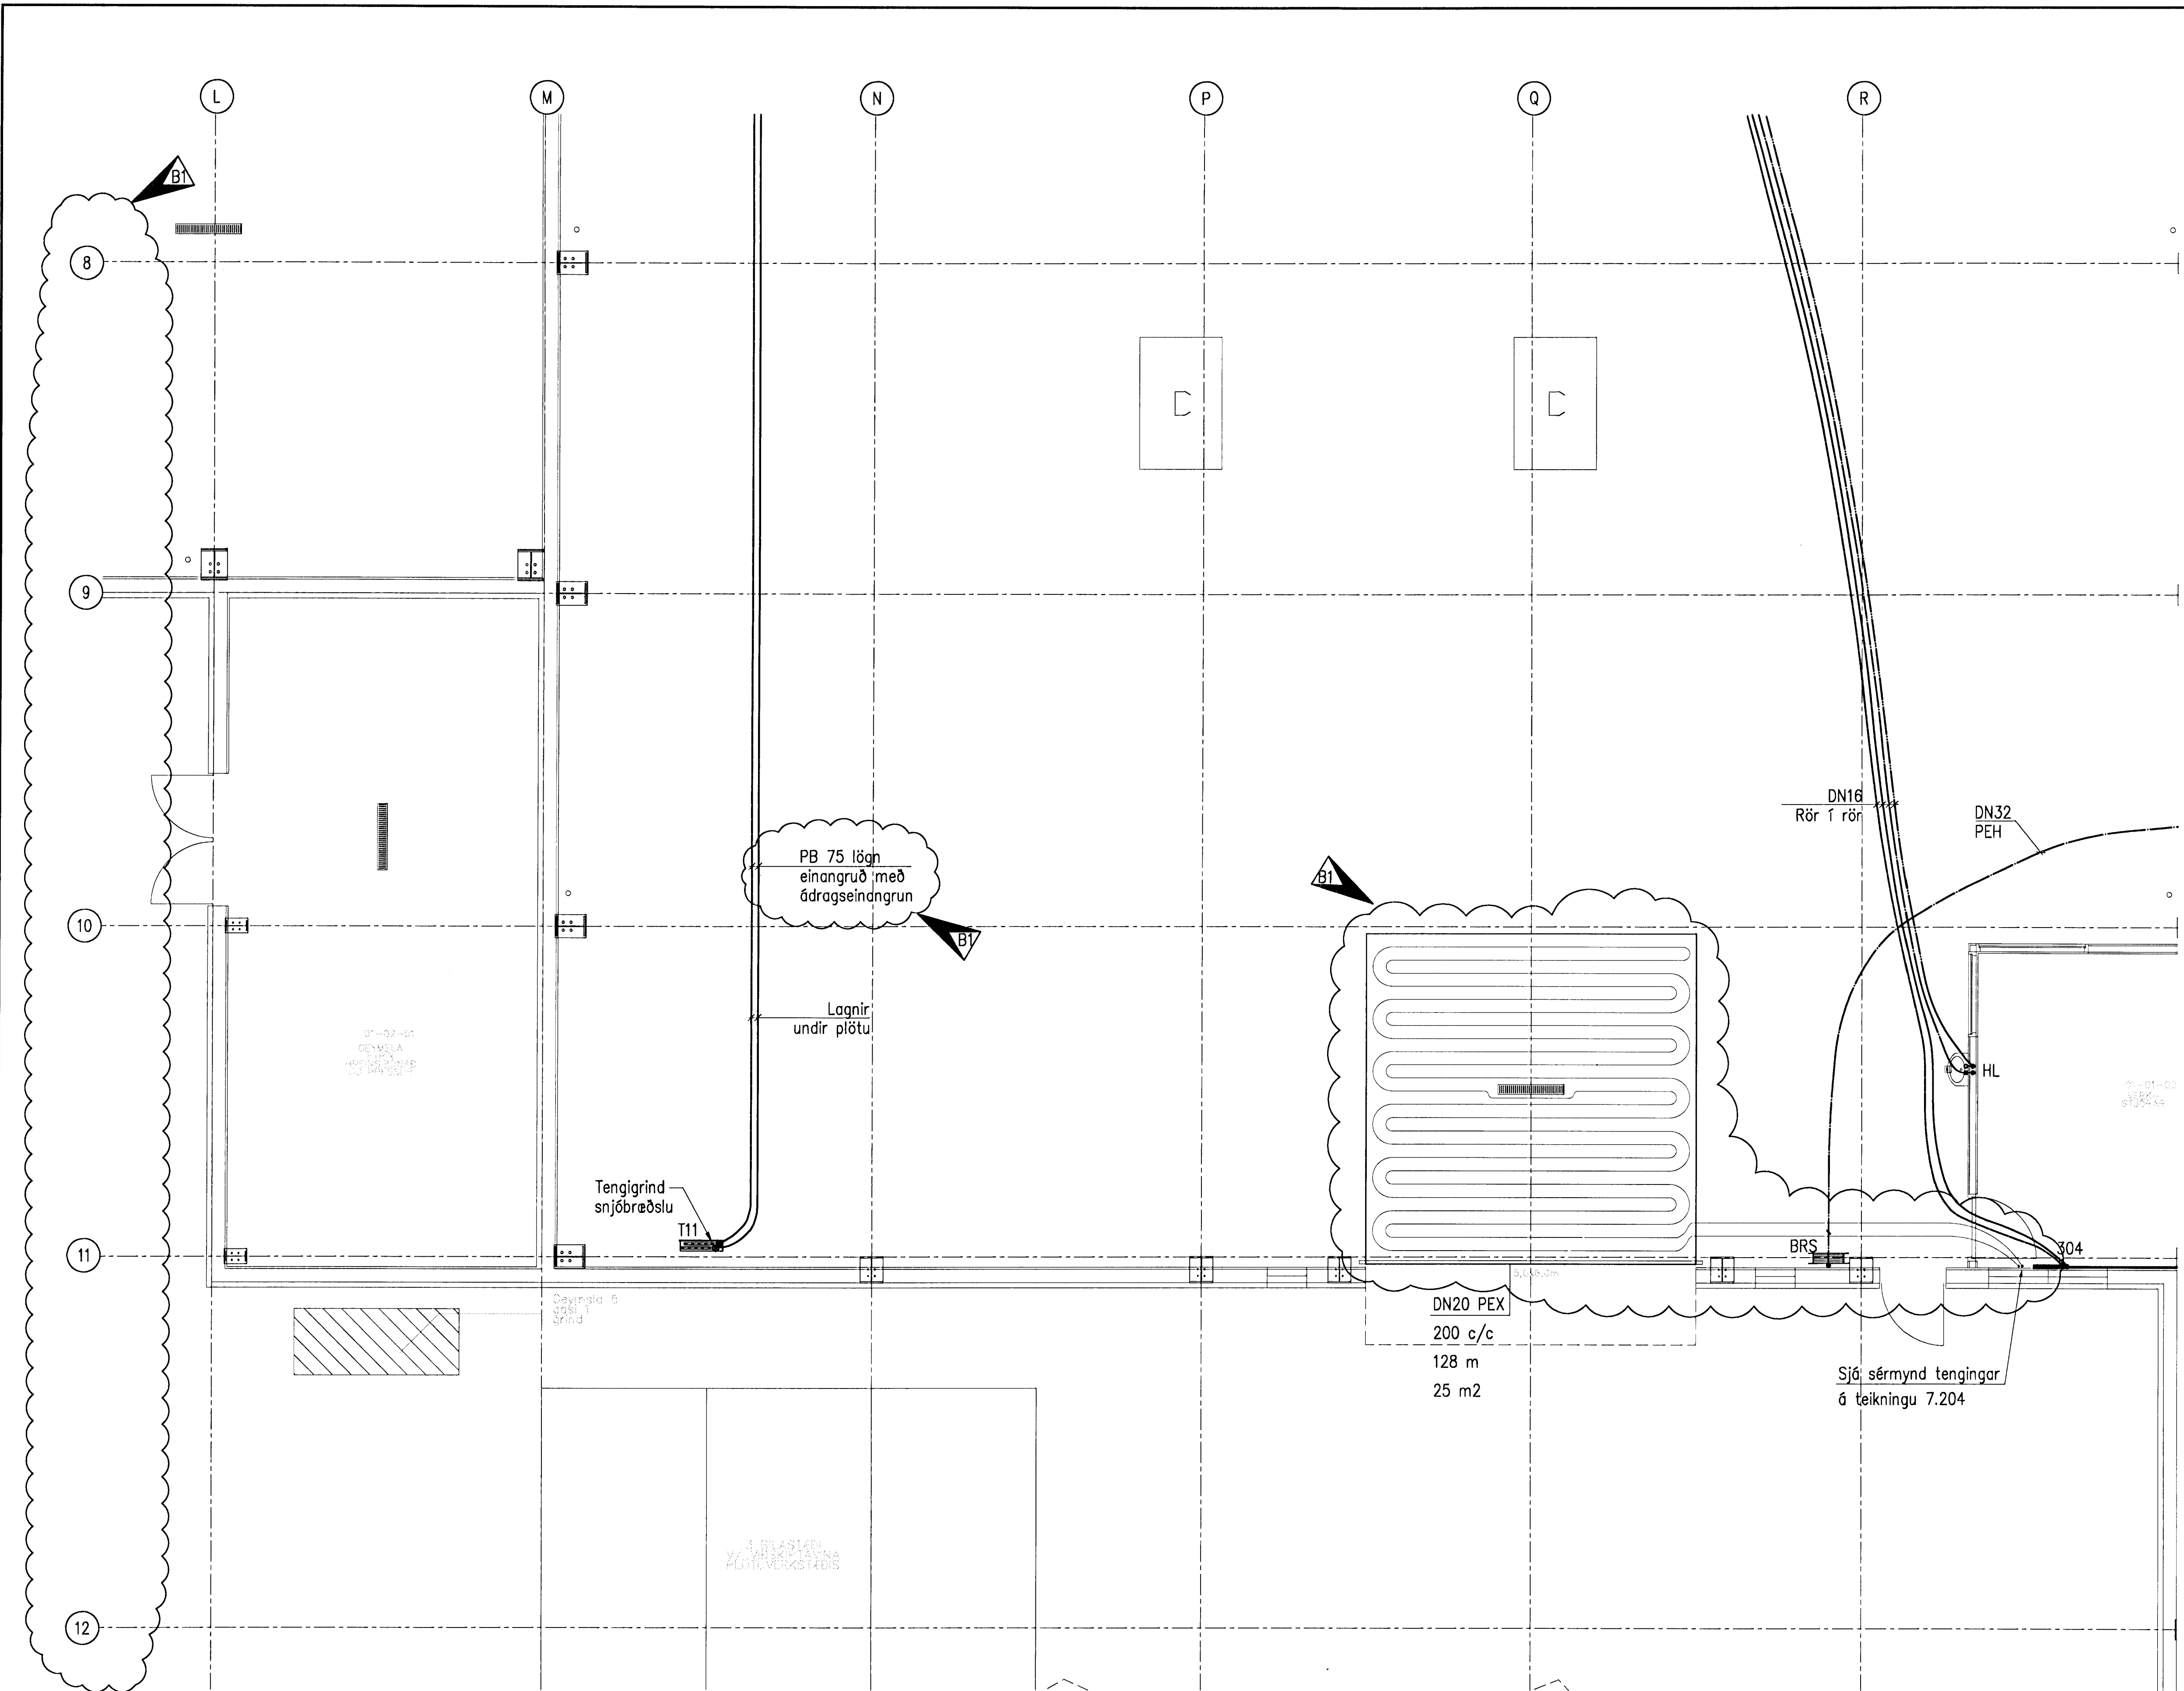

Sampylkt þann
16 Júní 2008
Byggingartekni / Hafnarfirdi
F.H. Hrafn S. Gunnlaugsson

Undirritun samráðingarnúmer:
ASK
- 3. júní 2008
Hrafn S. Gunnlaugsson

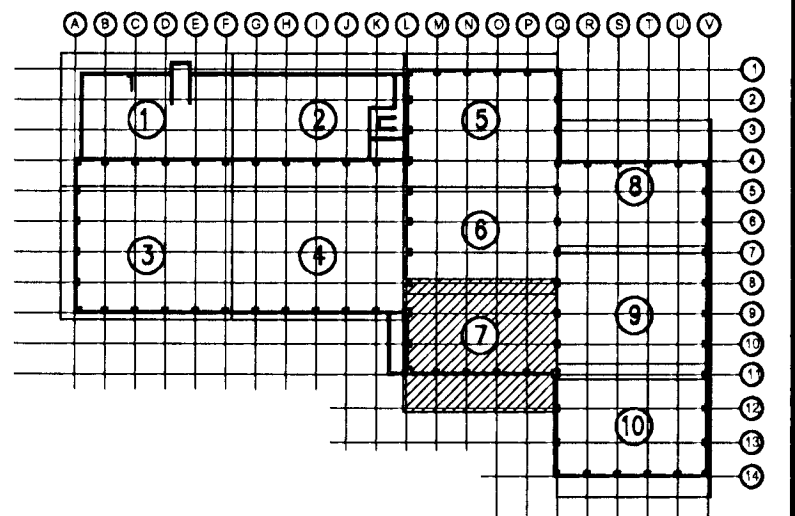

LAGNIR 1. HÆÐ 1:50

B1	2008-05-19	Cófln. batt við. Texti. Mál. leiðr.	AS	DGI	HH
A	2008-03-26	VERKTEIKNING	AS	DGI	HH
Otg.	Daga.	Breyting	Ha.	Yf.	Sp.

GJÁHELLA 4, HAFNARFIRÐI
HÉÐINN HF.
HITA- OG HREINLÆTISLAGNIR
1. HÆÐ 7/10

VST Verkræðistofa
Sigurðar Thoroddsen hf.
Arnleia 4, 108 Reykjavík - Kb. 811274-0288
Sími: 569 5000 - Fax: 569 5010 - Vefvang: www.vst.is

Hannað: AS
Telmað: GAG
Mikv: 1:50
Sampylkt: F.H. VST hf. Sveinn Ólafsson 0109547119

Bláskráð: K:\2006.01\48\leikn\lag\HED-7201-210.dwg
Bláskráð: A1

Daga: OKT. 2007
Númer: 2006.0148
Dagur: 7.207
Bláskráð: B1

© ALL ARIOT OG AFRITUN TÖKNINGA, AB ILUTA EBA I HELD, ER HÁB SKRIFLEGU LEFTI HÖNDNA