



Sambýkt dæmi  
 16 Júní 2008  
 Byggingarfræðingur  
 F.H. Hrólfur S. Gunnlaugsson

Undirritun samráðinguhönnuðar:  
 ASK  
 - 3. júní 2008  
 Hrólfur S. Gunnlaugsson

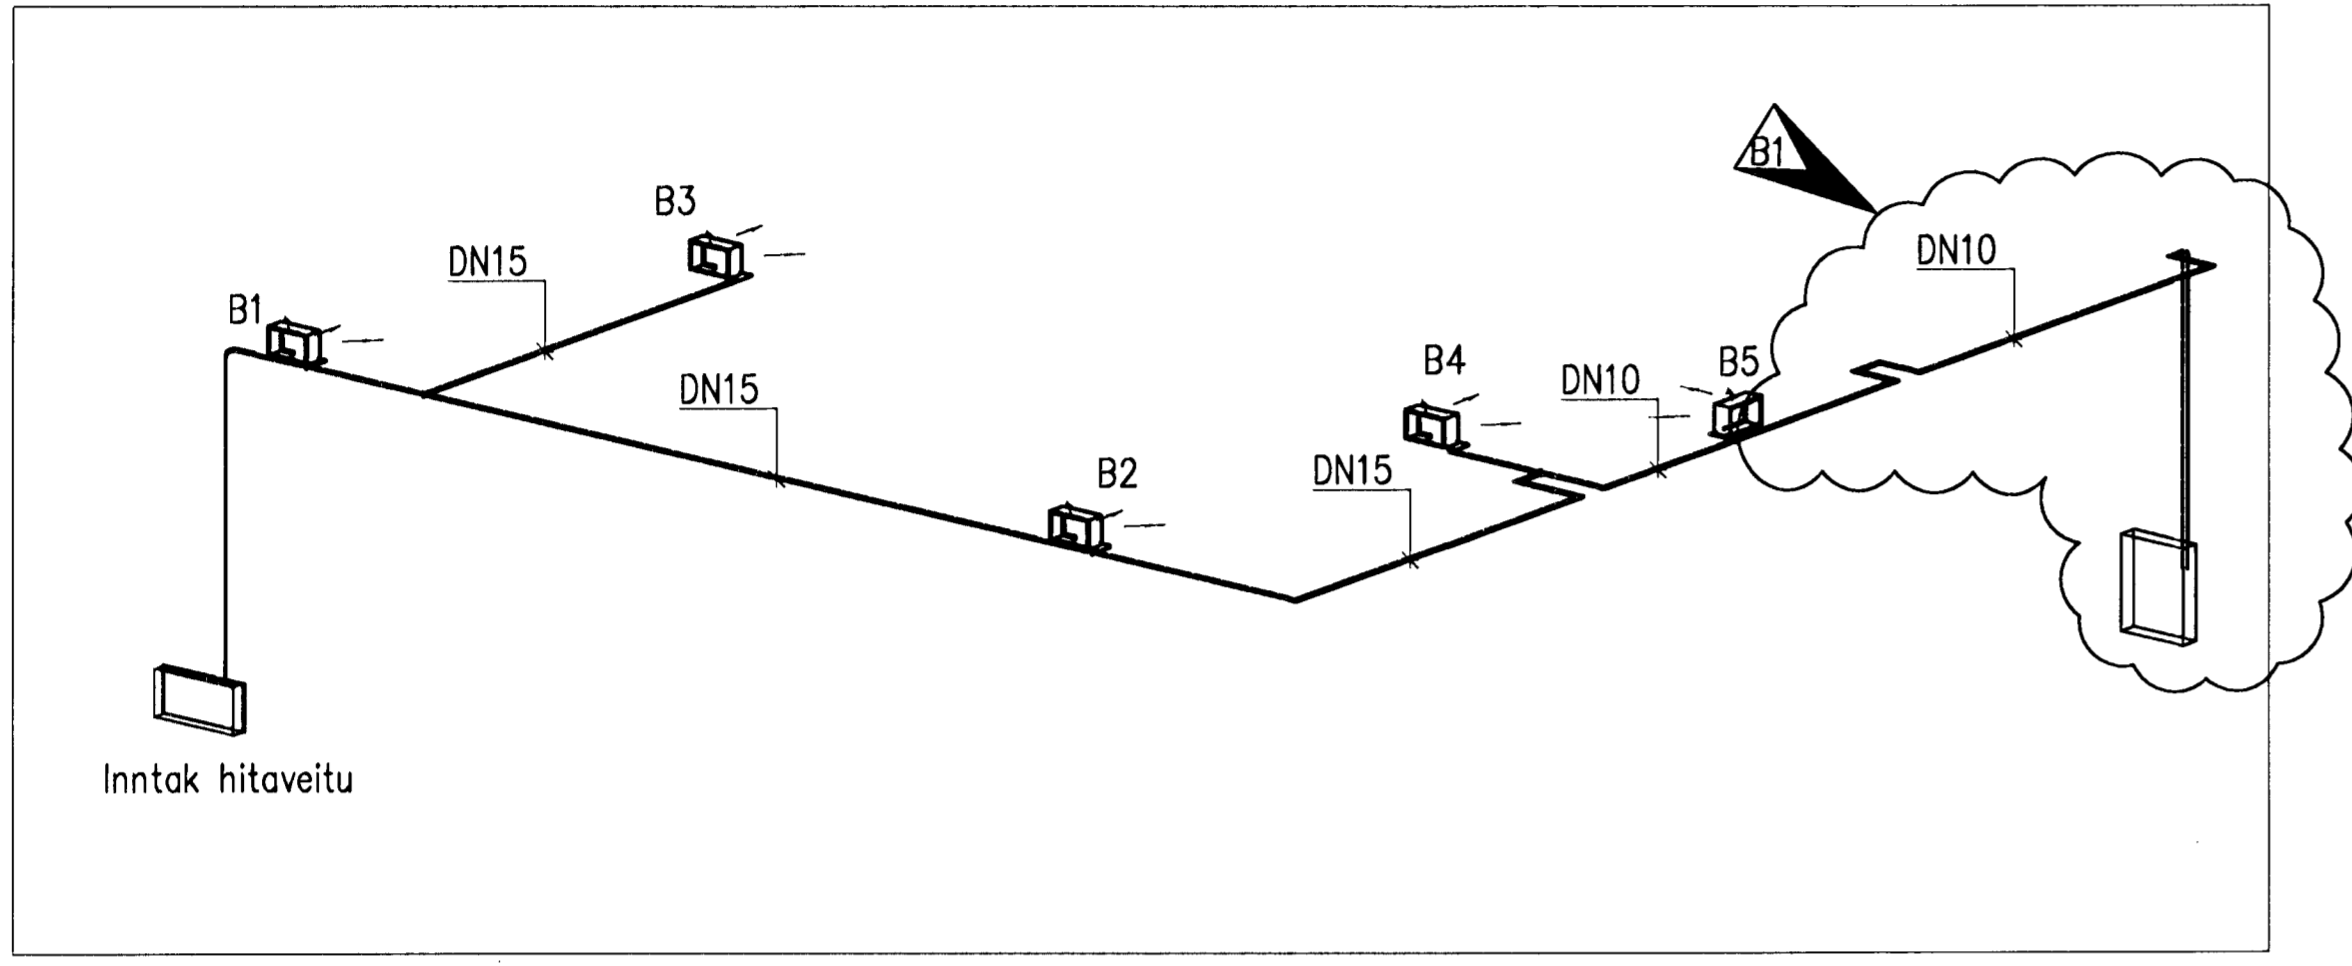

KERFISMYND, SÍBERÍA

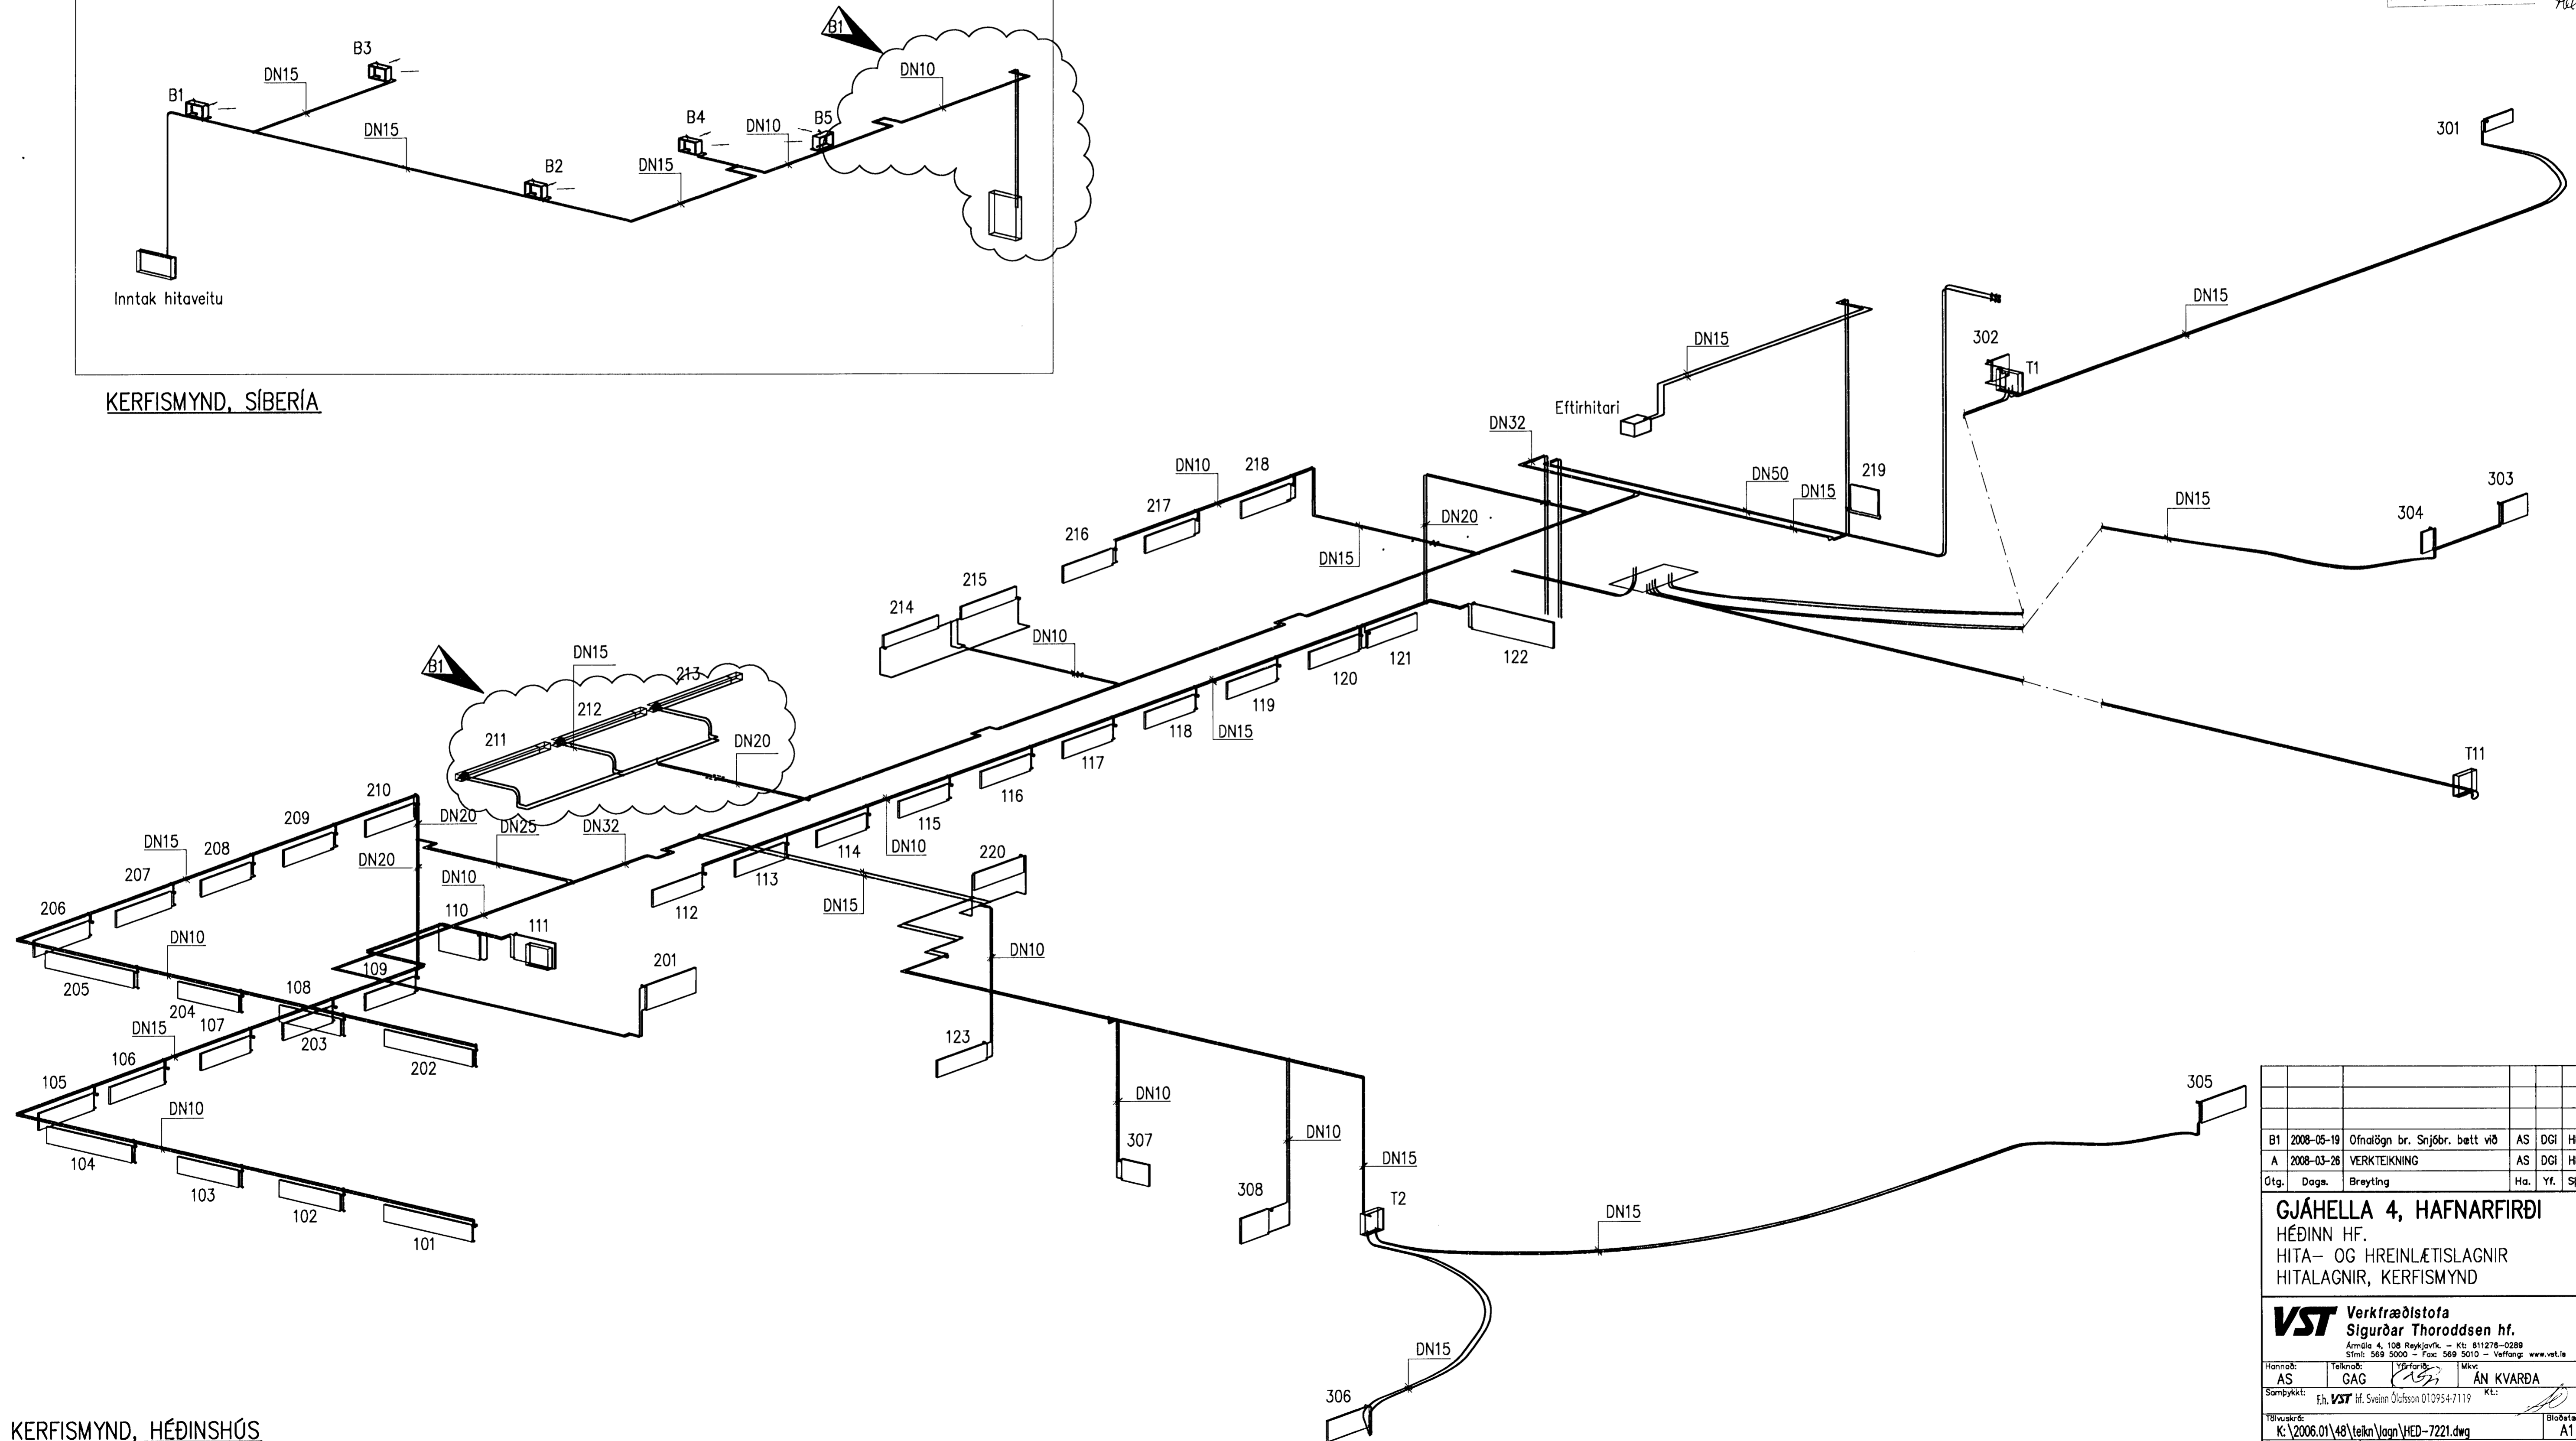

KERFISMYND, HÉÐINSHÚS  
 ÁN KVARÐA

B1	2008-05-19	Ofnauðgn br. Snjóbr. batt við	AS	DGI	HH	
A	2008-03-28	VERKTEIKNING	AS	DGI	HH	
Ótg.	Dags.	Breyting	Ha.	Yf.	Sp.	
<b>GJÁHELLA 4, HAFNARFIRÐI</b> HÉÐINN HF. HITA- OG HREINLÆTISLAGNIR HITALAGNIR, KERFISMYND						
<b>VST</b> Verkfræðistofa Sigurðar Thoroddsen hf. Ármála 4, 108 Reykjavík - Kt. 611278-0288 Sími: 569 5000 - Fax: 569 5010 - Vefvangur: www.vst.is						
Hönnuð:	AS	GAG	ÁN KVARÐA			
Samþykkt:	Eh. VST hf. Sveinn Ólafsson 010954-7119					
Tilvitnandi:	K:\2006.01\48\tekn\lag\HED-7221.dwg				Blaðstærð:	A1
Dags:	ÓKT. 2007	Nr:	2006.0148	7.221	B1	
© ALL ANNOT OG AFRITUN TEGNINGA, AB HELTA EBA Í HEILD, ER HÁB SKRIFLEGGU LEYTI HÖFUNNA						