


KERFISMYND, SÍBERÍA
ÁN KVARÐA

Stamp: 16 JUN 2008
 16 JUN 2008
 Byggingarfræðingur / Hámar & P.H. Friðtur S. Gunnlaugsson

Undirritun: *[Signature]*
 -3. júní 2008
[Signature]

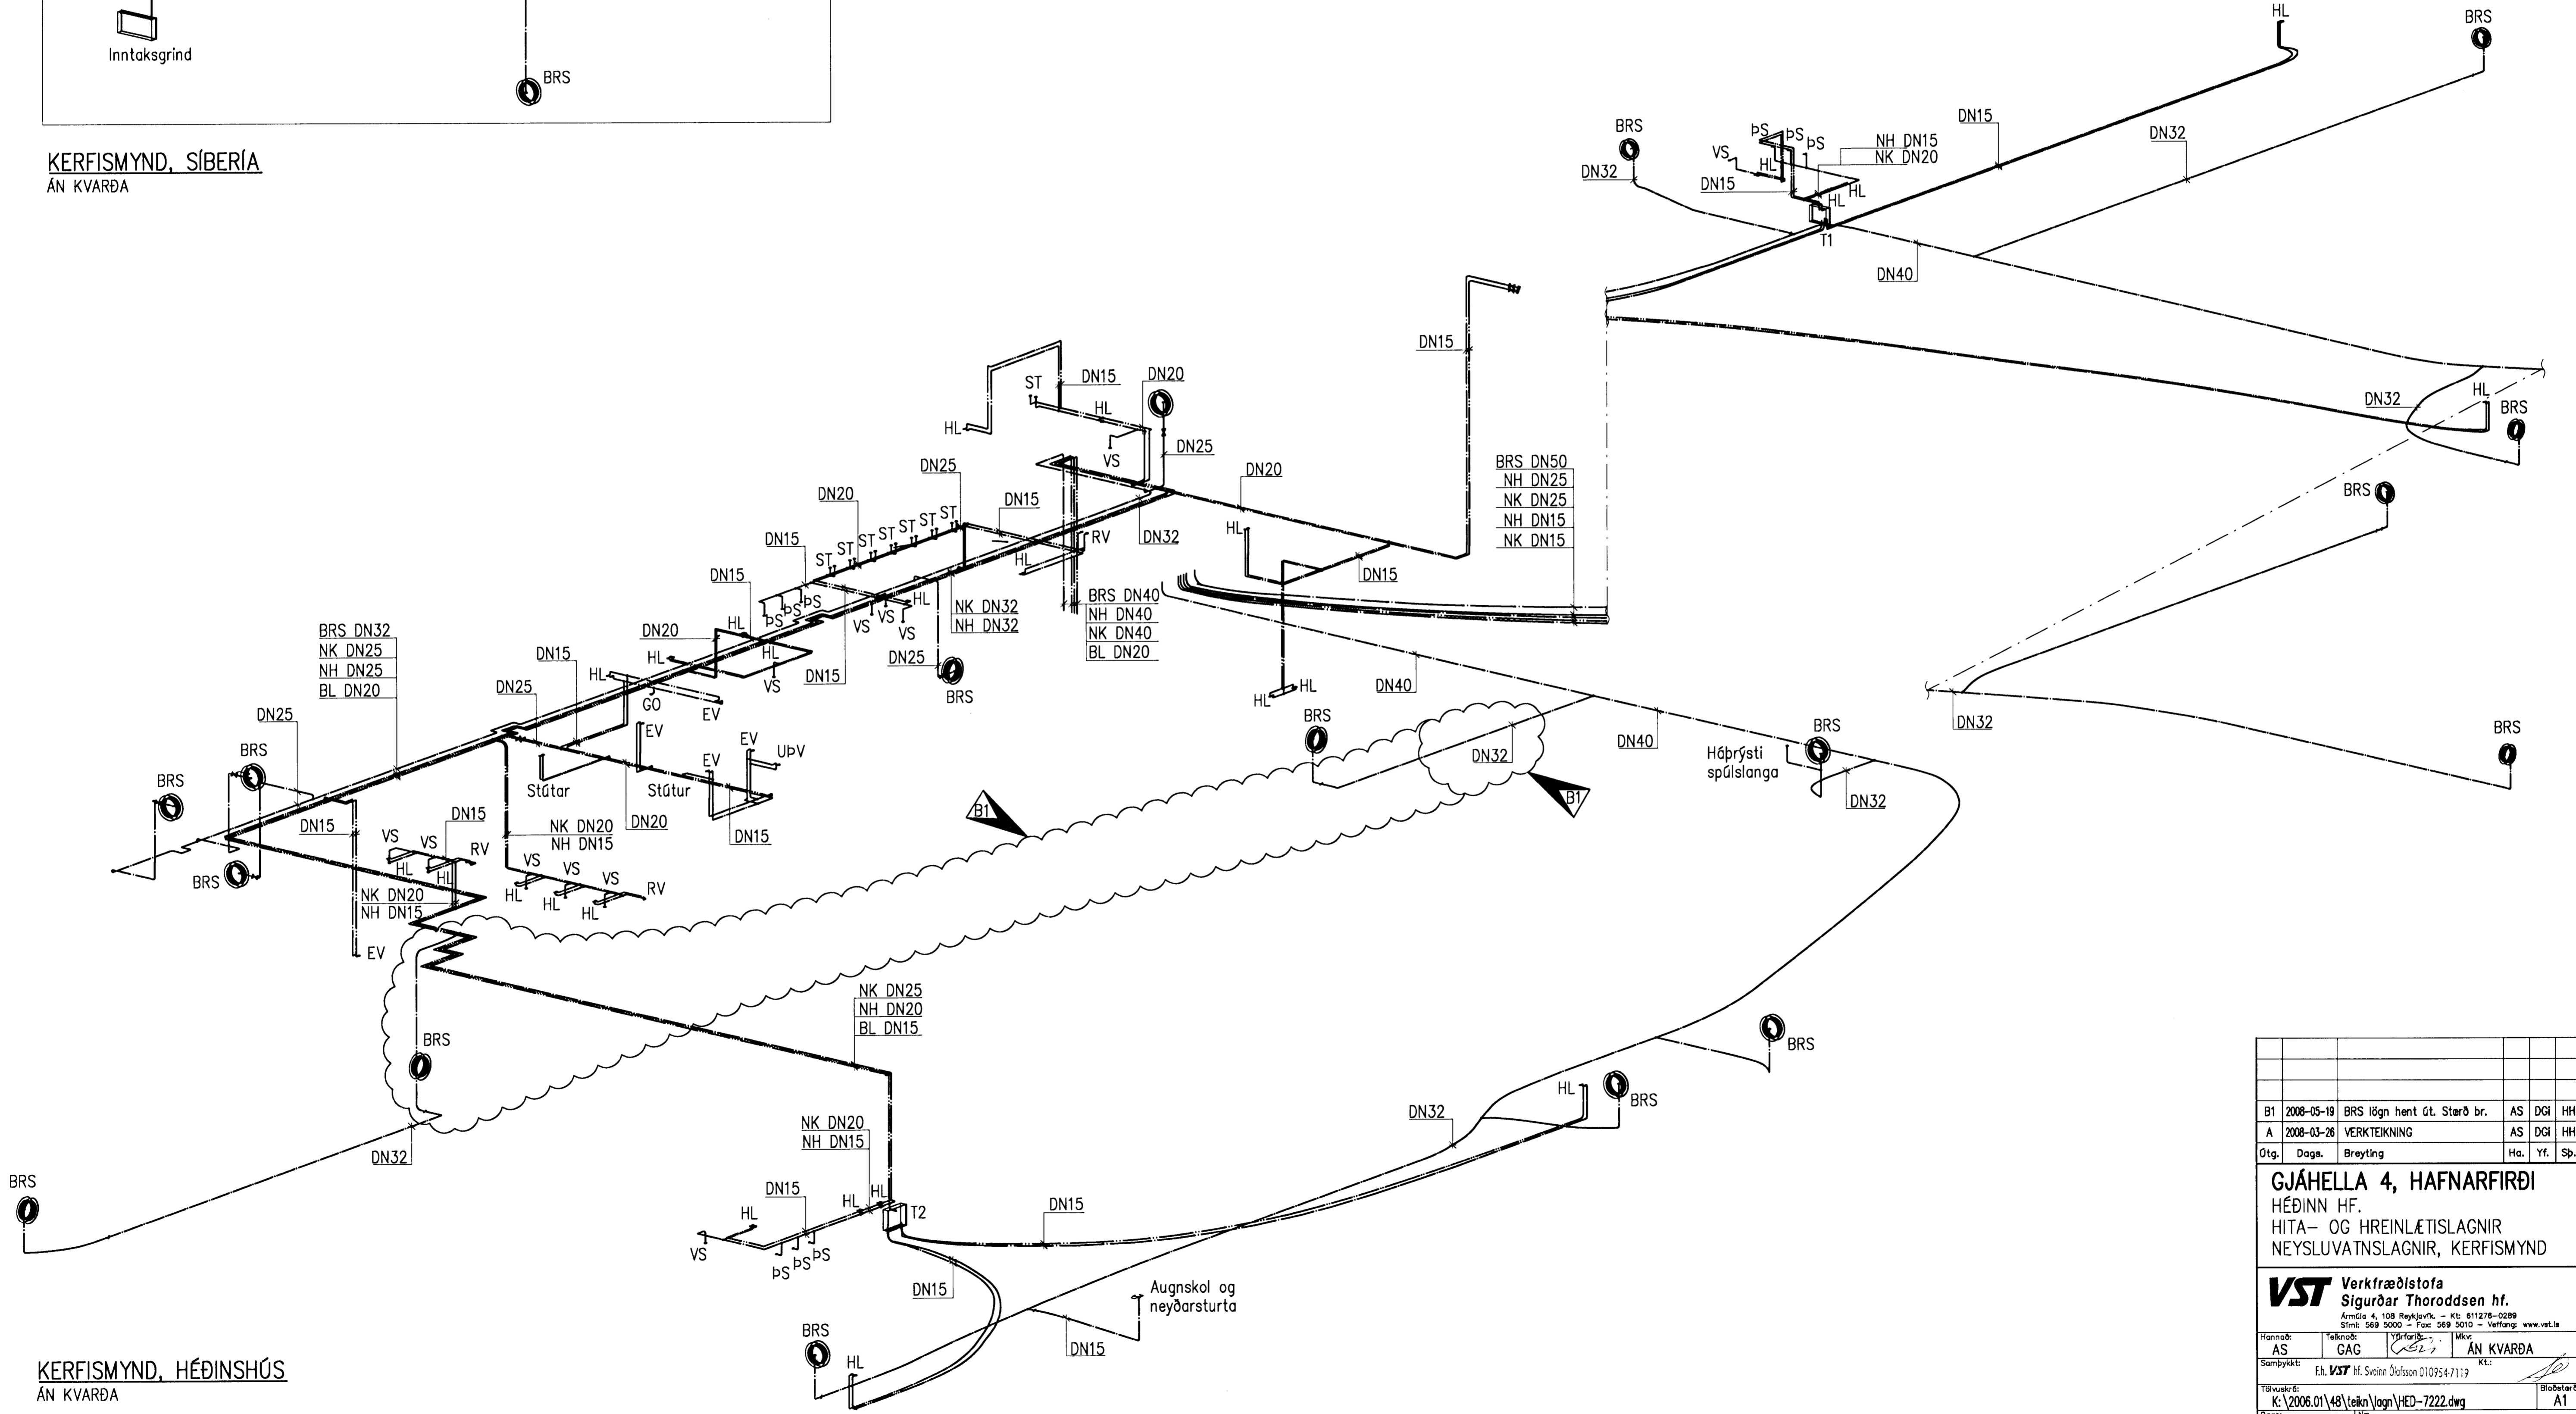

KERFISMYND, HÉÐINSHÚS
ÁN KVARÐA

B1	2008-05-19	BRS lög hent út. Stærð br.	AS	DGI	HH
A	2008-03-26	VERKTEKNING	AS	DGI	HH
Útg.	Dags.	Breyting	Ha.	Yf.	Sp.

GJÁHELLA 4, HAFNARFIRÐI
 HÉÐINN HF.
 HITA- OG HREINLÆTISLAGNIR
 NEYSLUVATNSLAGNIR, KERFISMYND

VST Verkefisstofa
 Sigurðar Thoroddsen hf.
 Armála 4, 108 Reykjavík. - Kt.: 611278-0289
 Sími: 569 5000 - Fax: 569 5010 - Vefvang: www.vst.is

Hannab:	AS	Felknað:	GAG	Mikk:	ÁN KVARÐA	
Samþykkt:	Eh. VST hf. Sveinn Ólafsson 010754-7119					
Bláskráð:	K:\2006.01\48\tekn\Vagn\HED-7222.dwg				Bláskráð:	A1
Dag:	OKT. 2007	Nr.	2006.0148	7.222	B1	

© ÖLL AÐNOT OG AFRITUN TEKNIKA, AÐ HLUITA Eða Í HÖLD, ER HÁÐ SKOPLEGGU LEYFI HÖFUNDA