


16.03.2008  
 Byggingarlausnir  
 P.h. Hrólfur S. Gunnlaugsson


Undirritun samráðingarmannab: ASK  
 - 3. júní 2008  
 P.h. Hrólfur S. Gunnlaugsson

**Skýringar**


- Framrás hita
  - - - Bakrás hita
  - - - Heitt neysluvatn
  - - - Kalt neysluvatn
  - - - Hringrás neysluvatns
  - - - Framrás snjóbræðslu
  - - - Bakrás snjóbræðslu
- Pípa inn/út
  - Tengistykki pípu

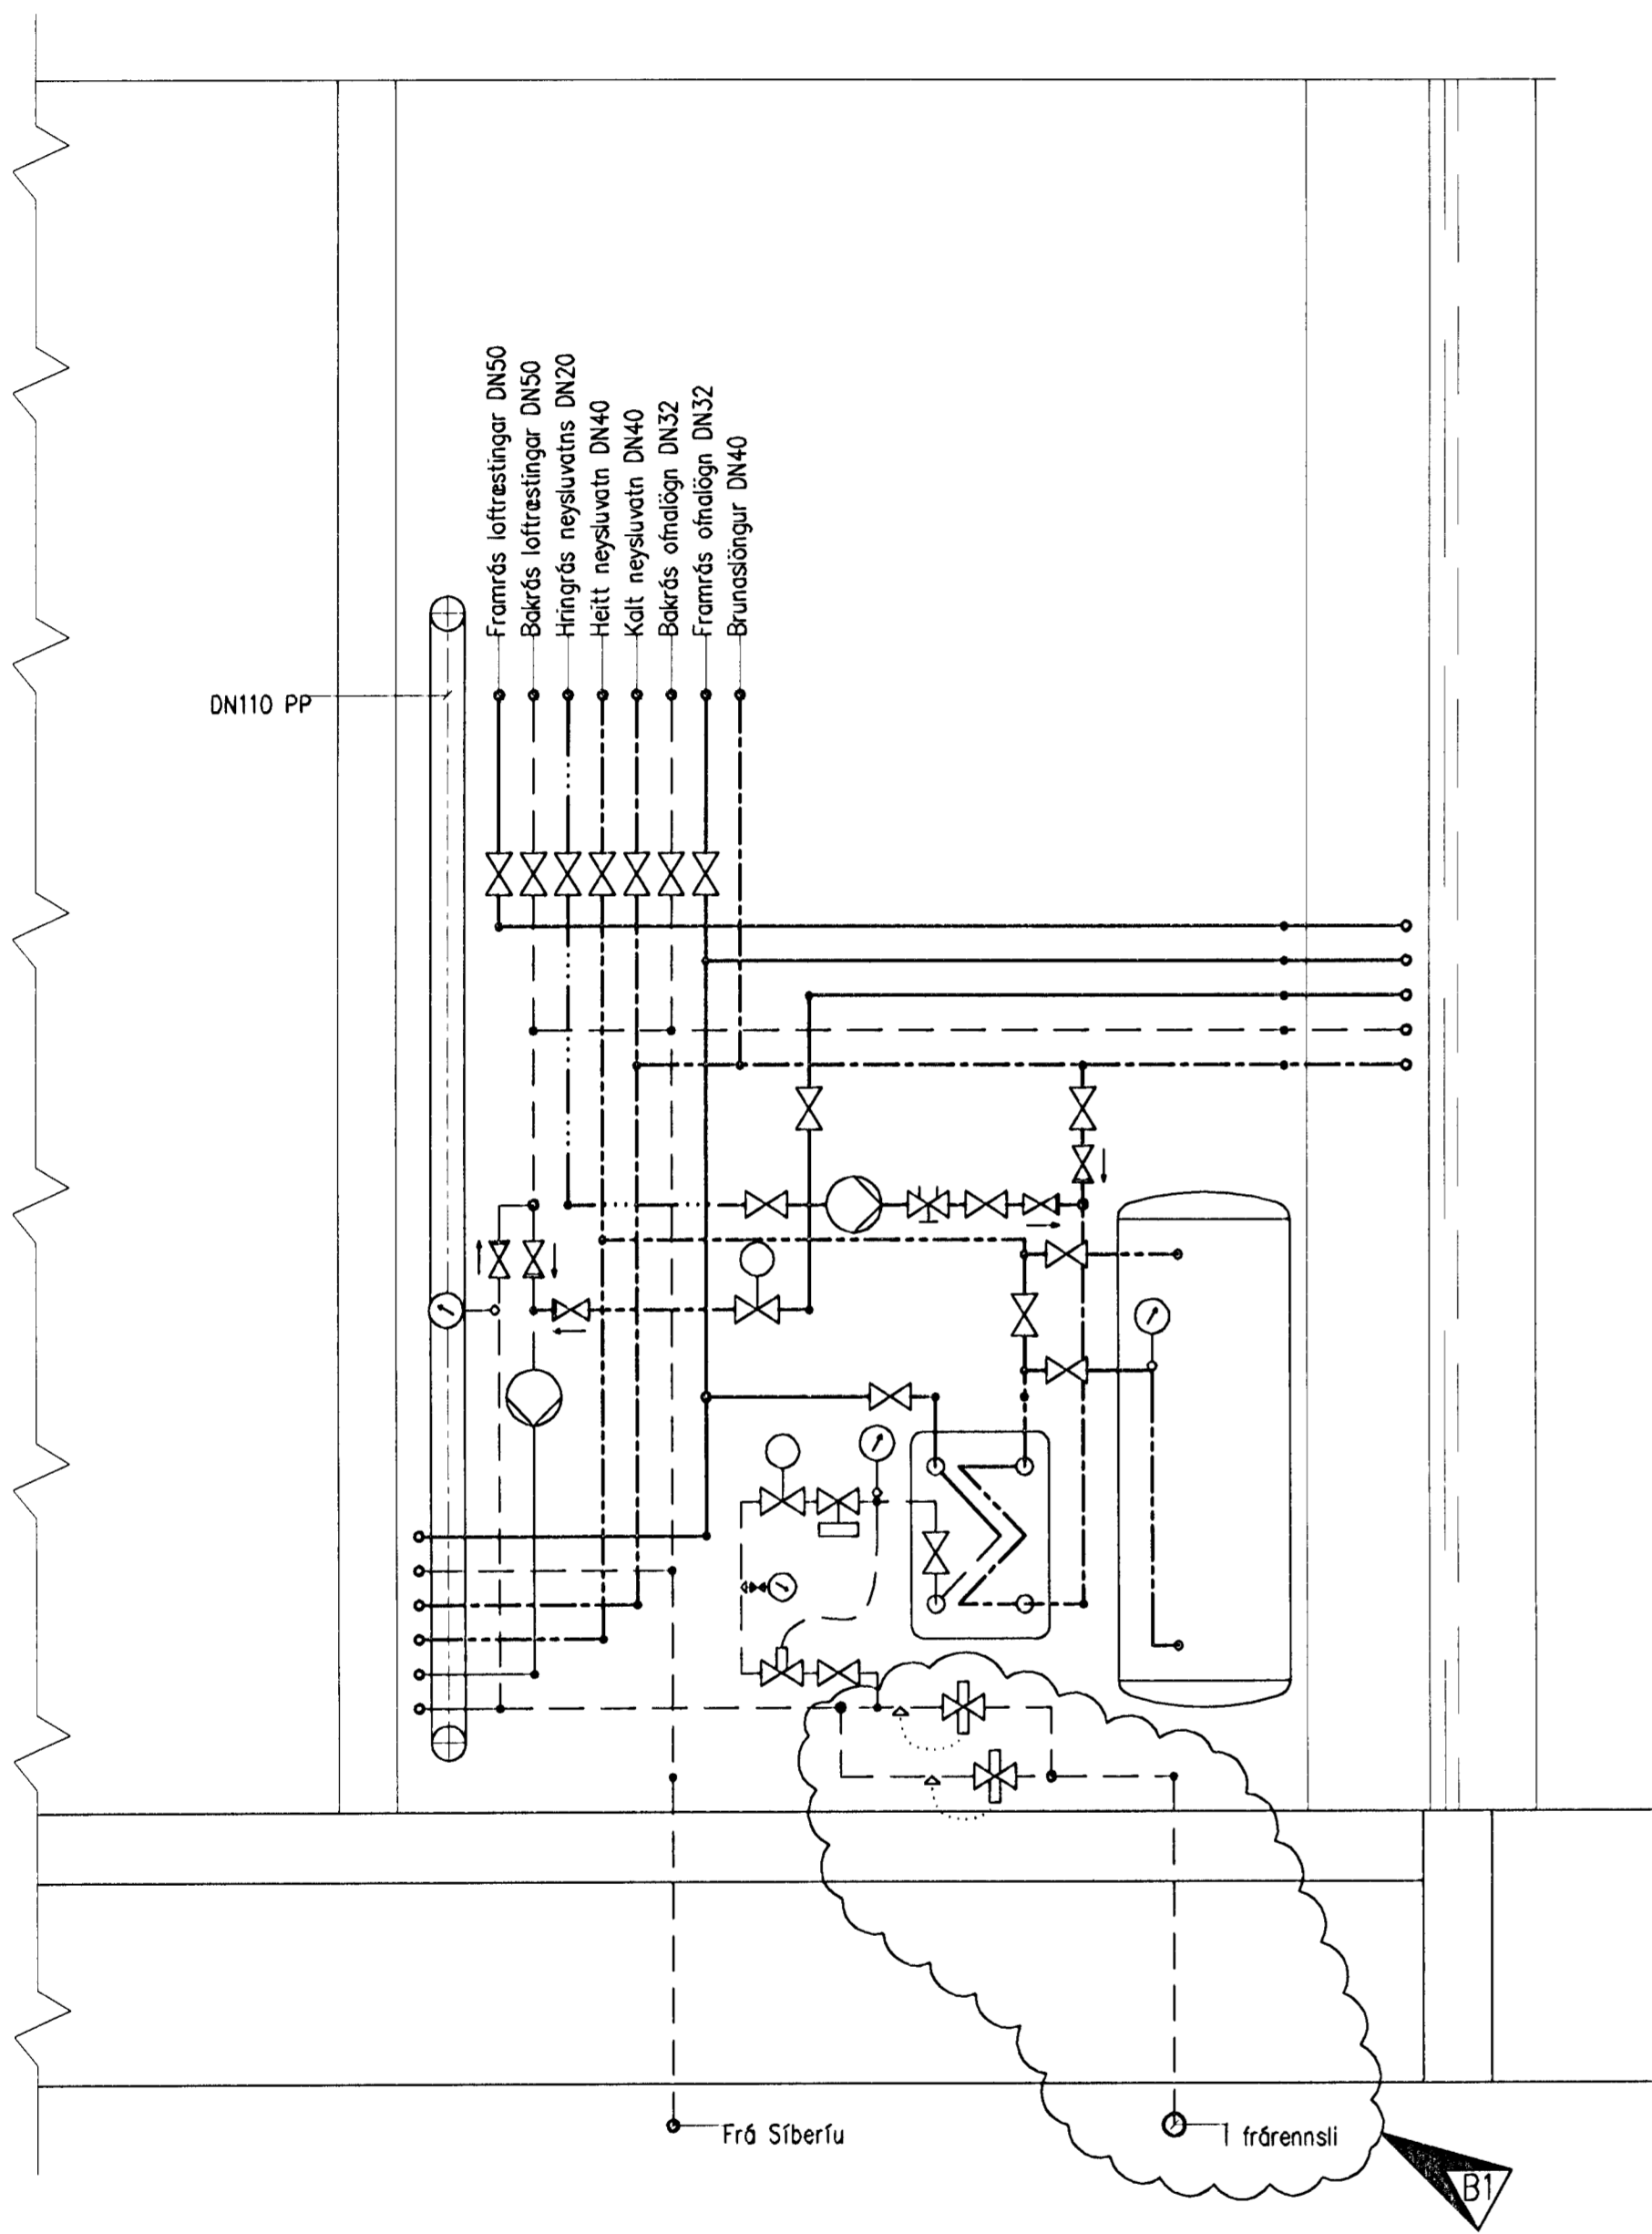

Á1  
7205  
ÁSYND

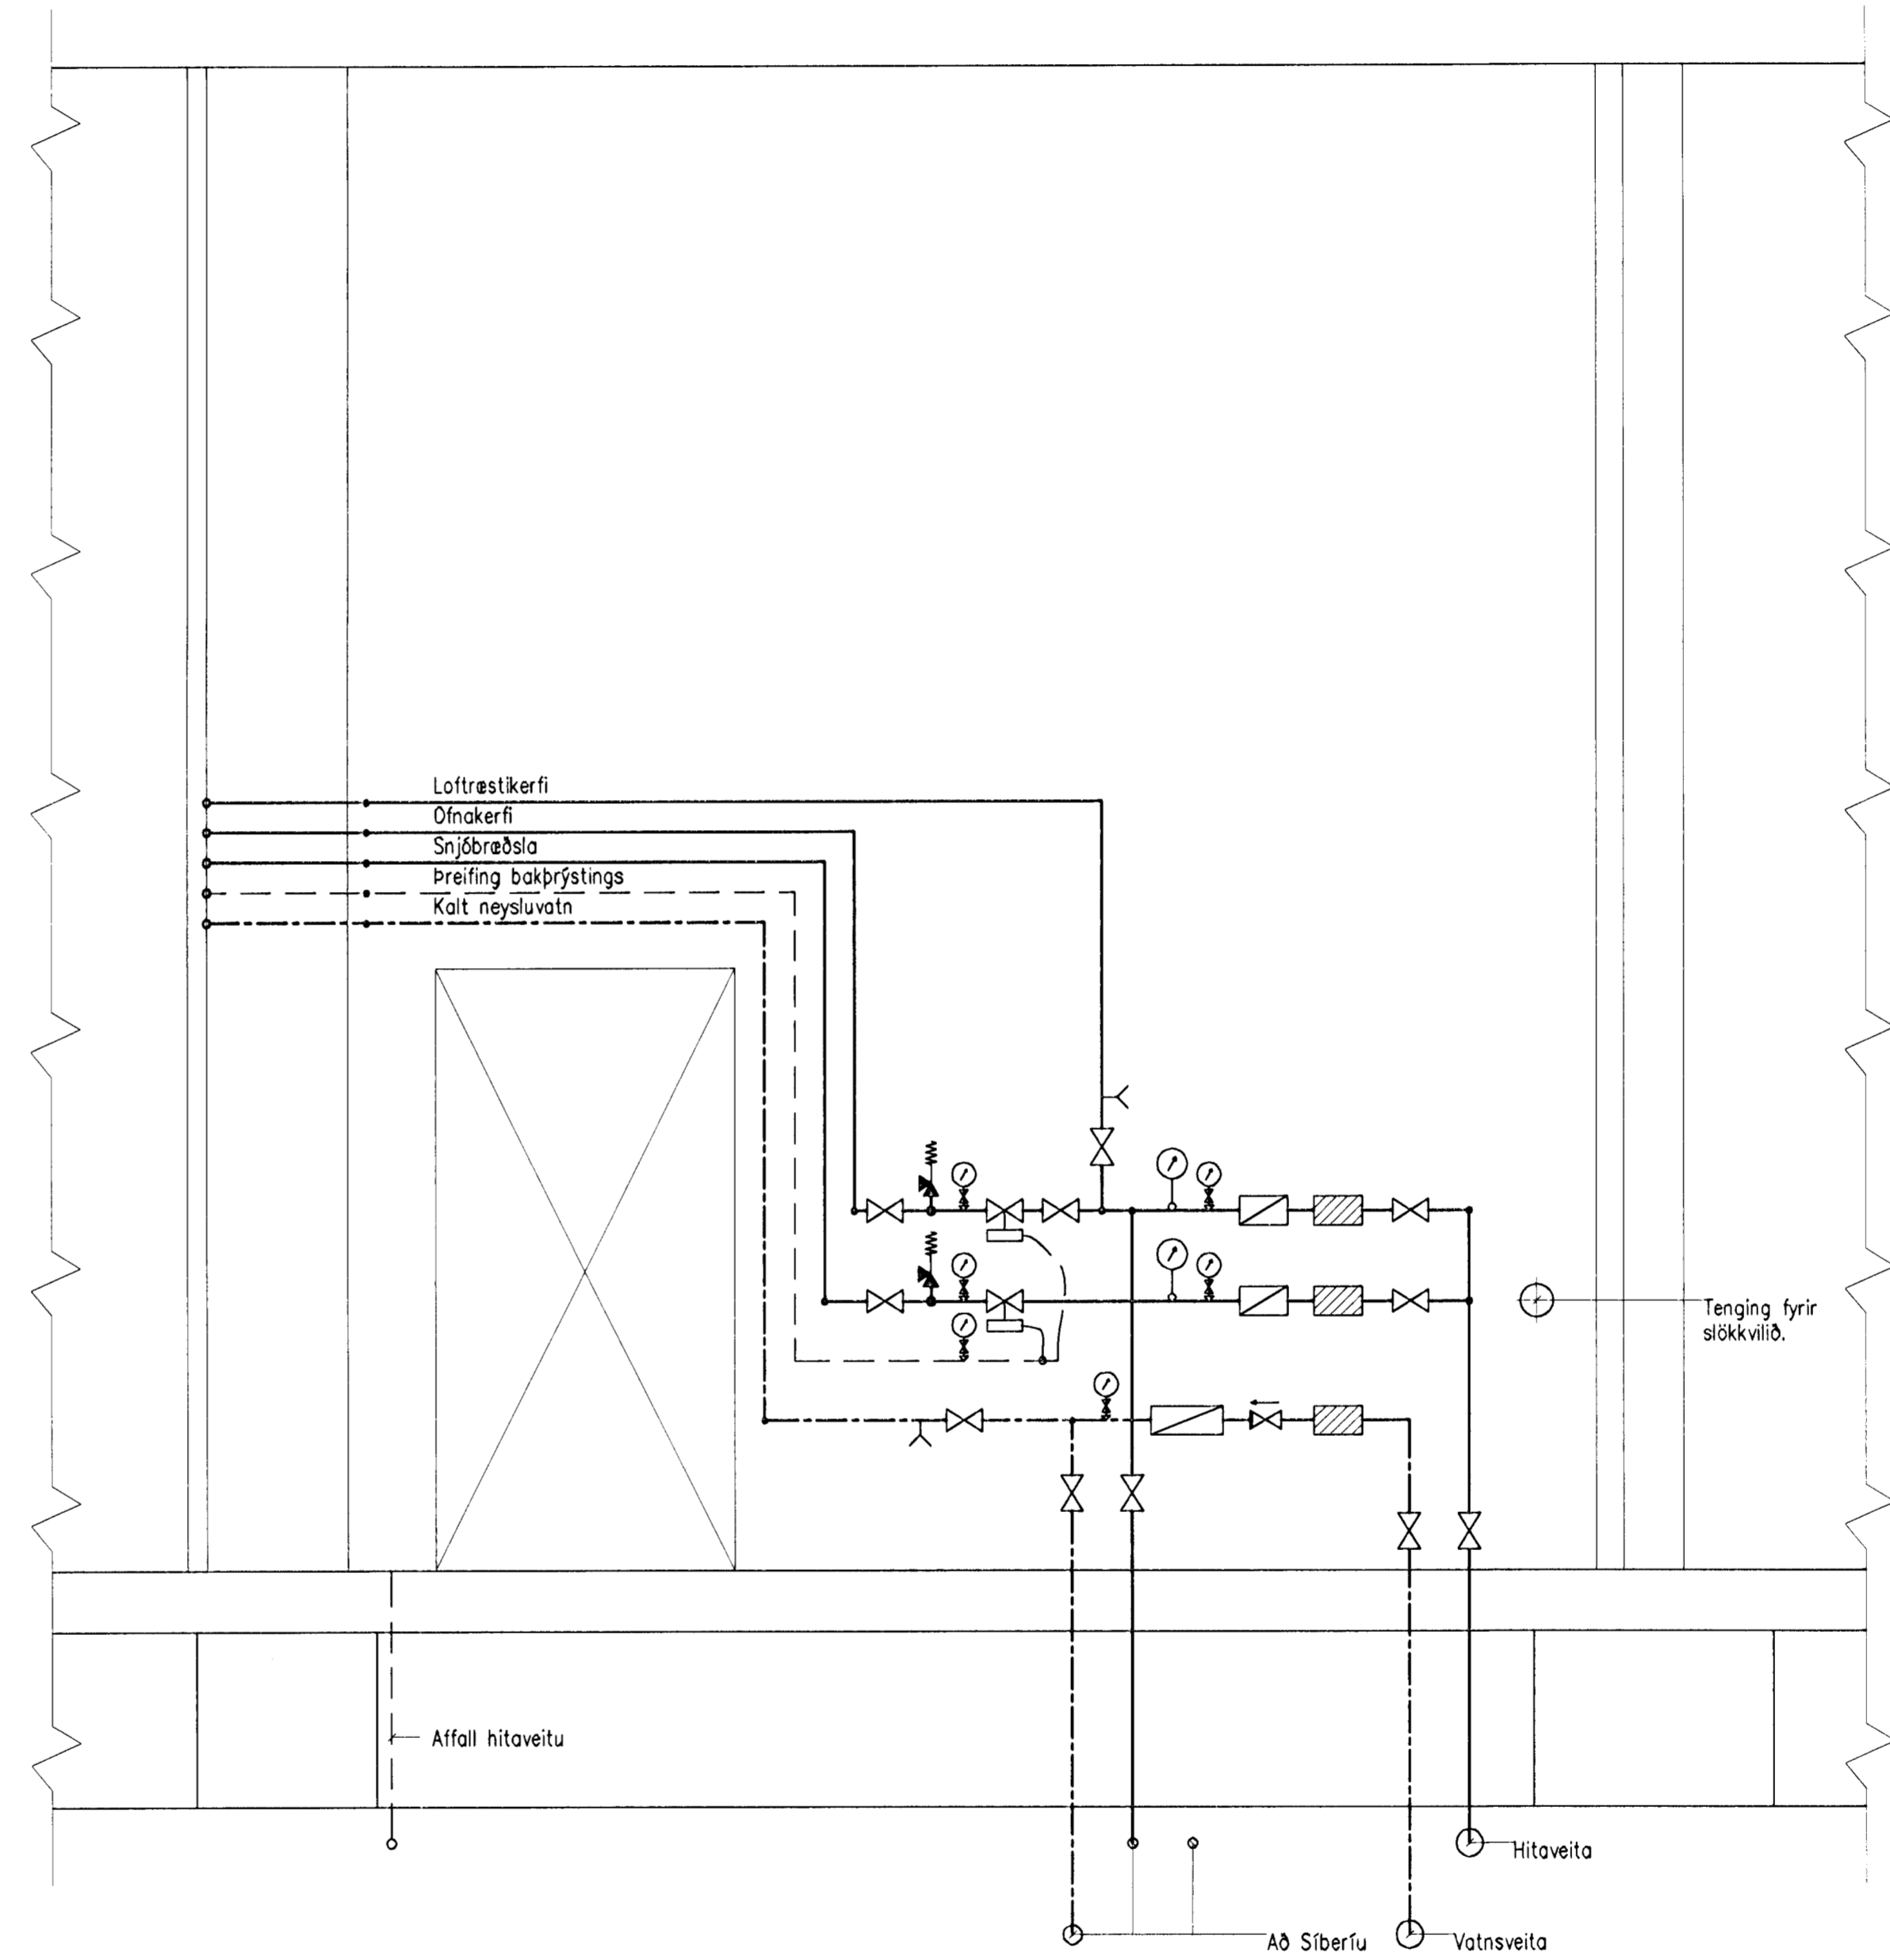

Á2  
7205  
ÁSYND

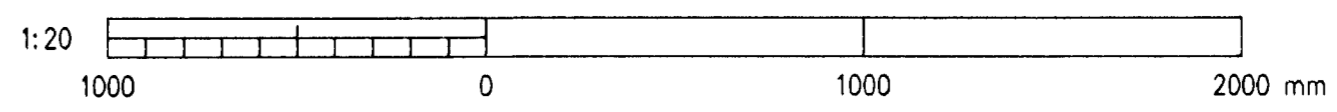

B1	2008-05-28	Bakrennsli fráveitu	AS	DGI	HH
A	2008-03-26	VERKTEIKNING	AS	DGI	HH
Útg.	Dags.	Bréyting	Ho.	Yf.	Sp.

**GJÁHELLA 4, HAFNARFIRÐI**  
 HÉDINN HF.  
 INNTAKSKLEFI  
 ÁSYNDIR Á VEGGI 1/2

**VST Verkræðistofa**  
**Sigurðar Thoroddsen hf.**  
 Árnipa 4, 108 Reykjavík - Kf. 611276-0289  
 Sími: 569 3000 - Fax: 569 5010 - Vefvang: www.vst.is

Hannað: AS  
 Teiknað: ÁPS  
 Mækt: 1:20  
 Samþykkt: P.h. Sveinn Ólafsson 0109547119

Töluskrá: K:\2006.01\48\teikn\logn\HED-7231-233.dwg  
 Blaðstærð: A1  
 Dags: MAR. 2007  
 Nr: 2006.0148  
 7.232  
 B1

© ÖLL AFRIT OG AFRITUN TERNINGA, AD HEFTA Eða I HELLU, ER HÁÐ SKRIFAÐU LEYTI HÖFUNDNA.