
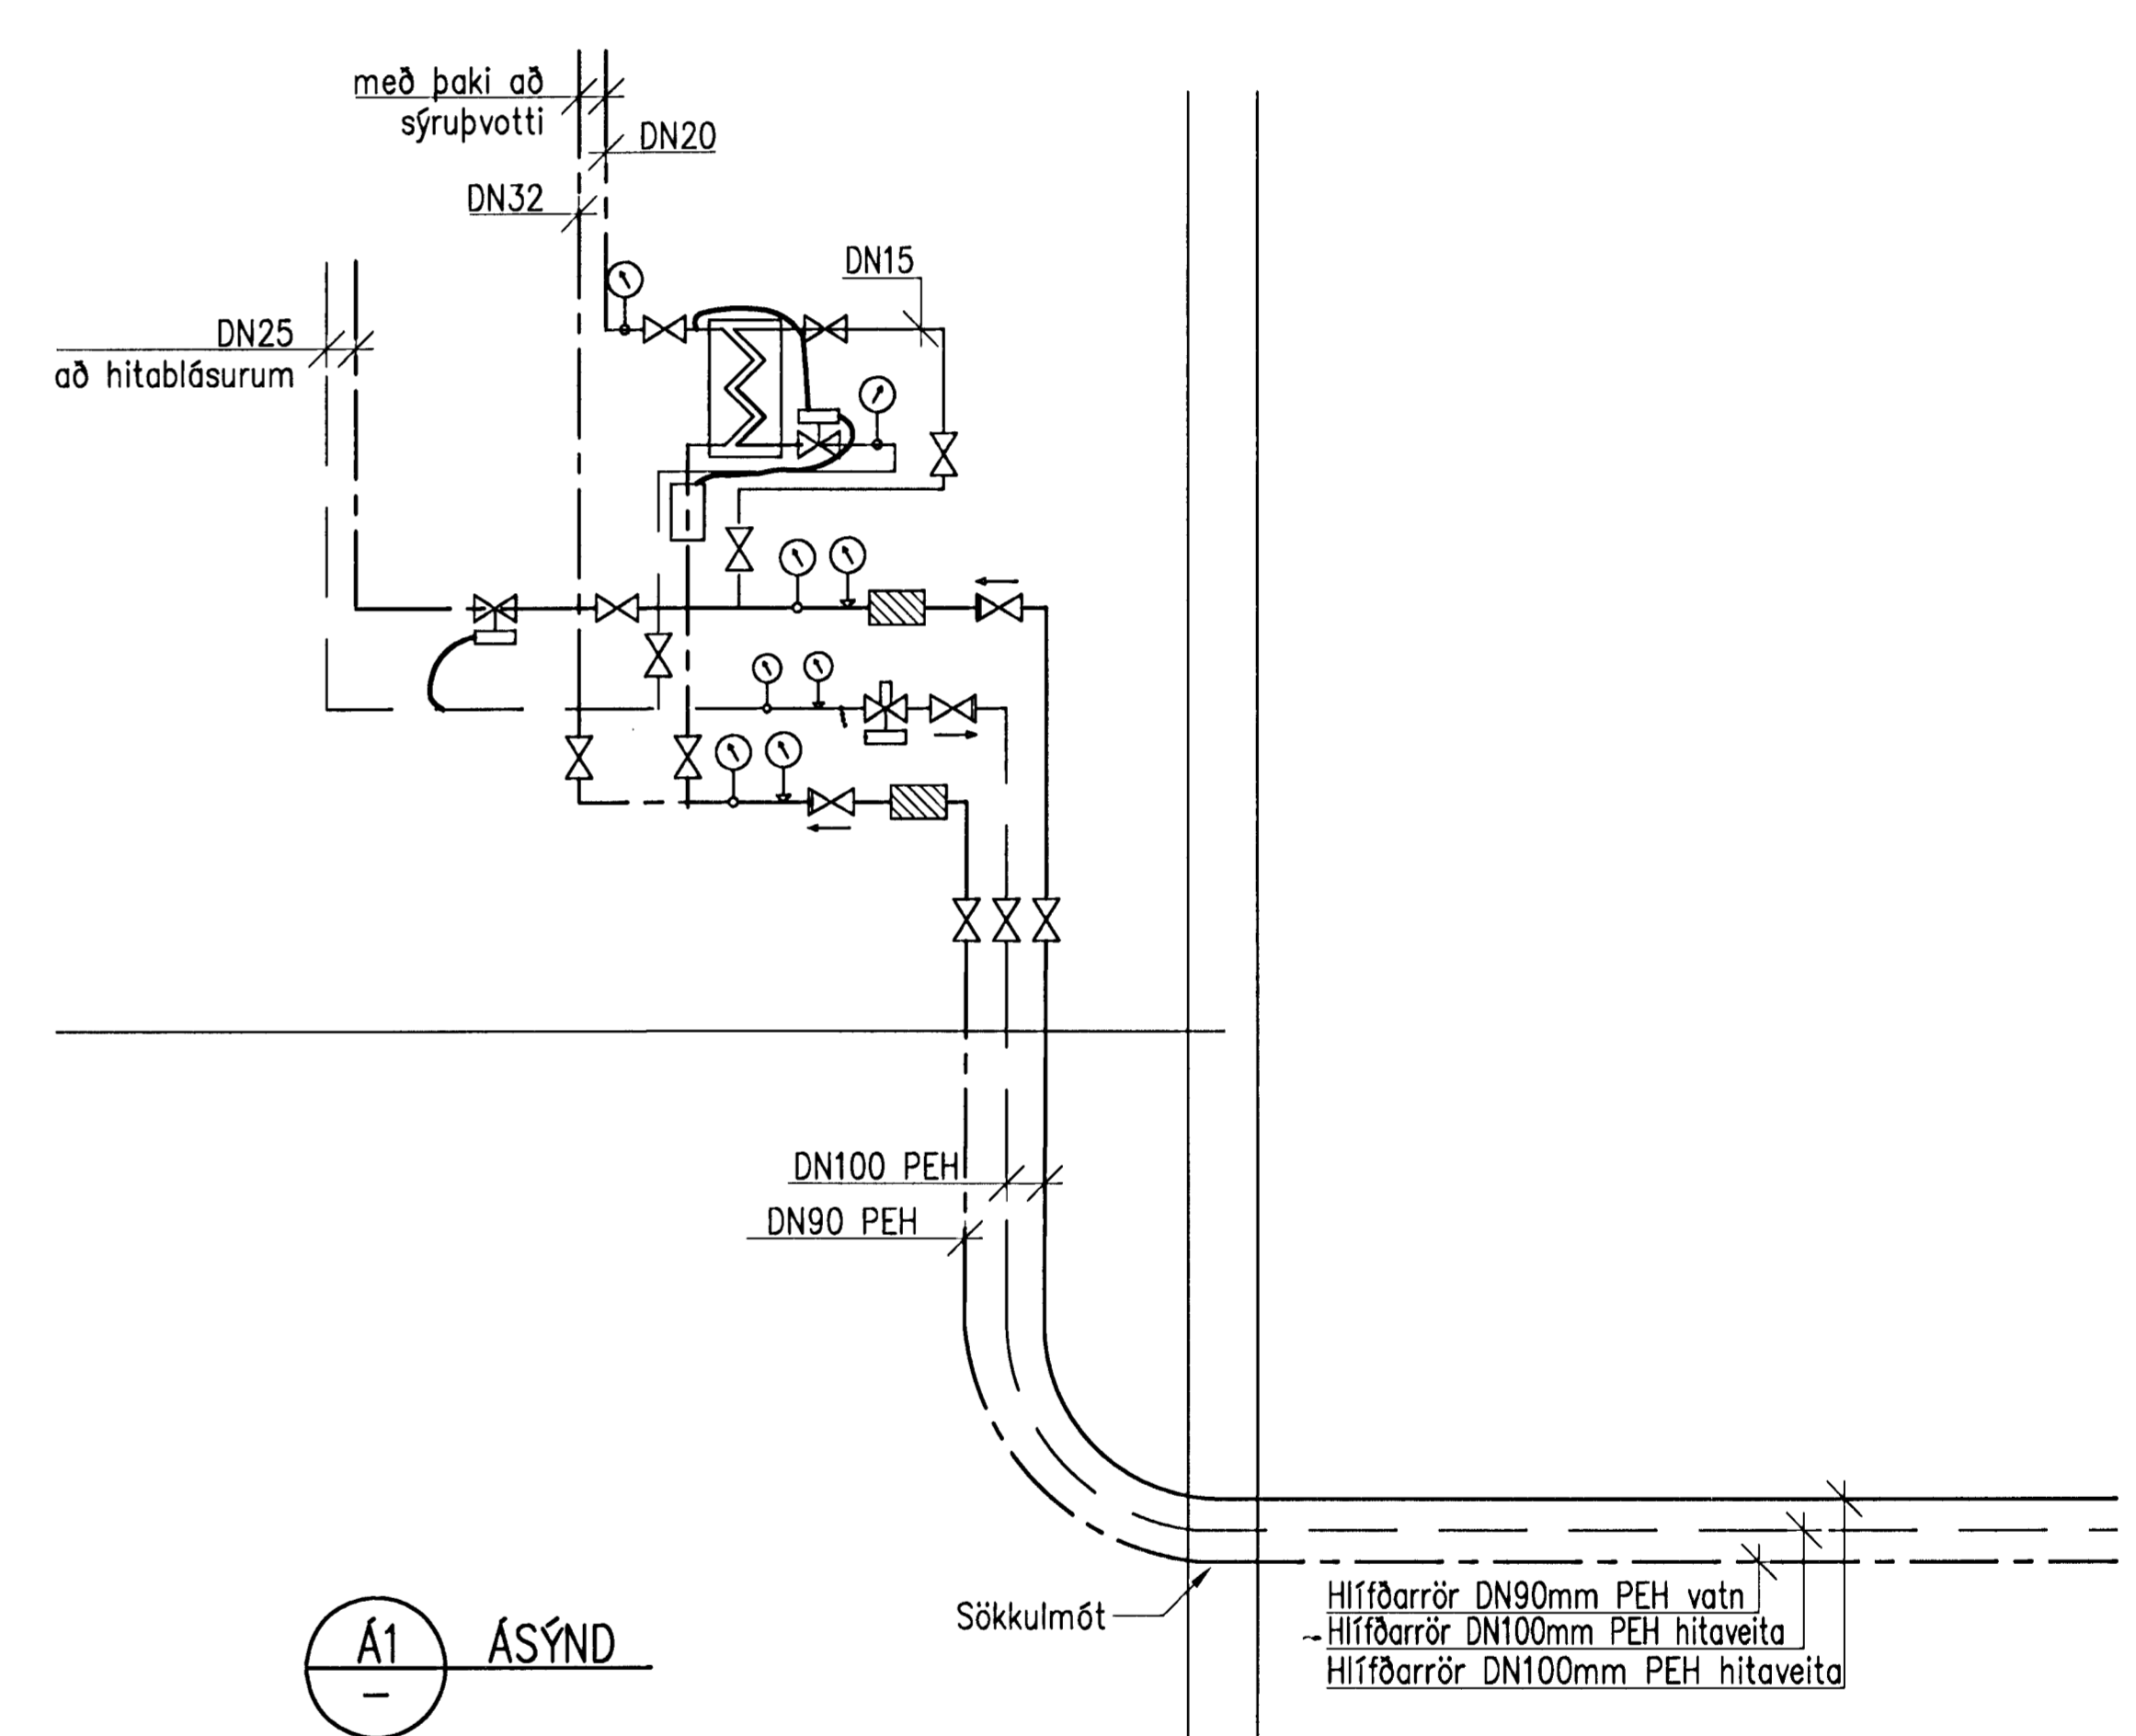


Hitaveita DN32 PEX
Einangrunarf. 1, 10 bör

Kalt neyslavatn
DN63 PEH

Samblykt þarft
16 JUNÍ 2008
Byggingarstjórn / Hafnarfirði
P.H. Hrafnir S. Gunnlaugsson

Undirritun samráðingarráðgjafa:
ASK
-3. júní 2008
Hrafnir S. Gunnlaugsson

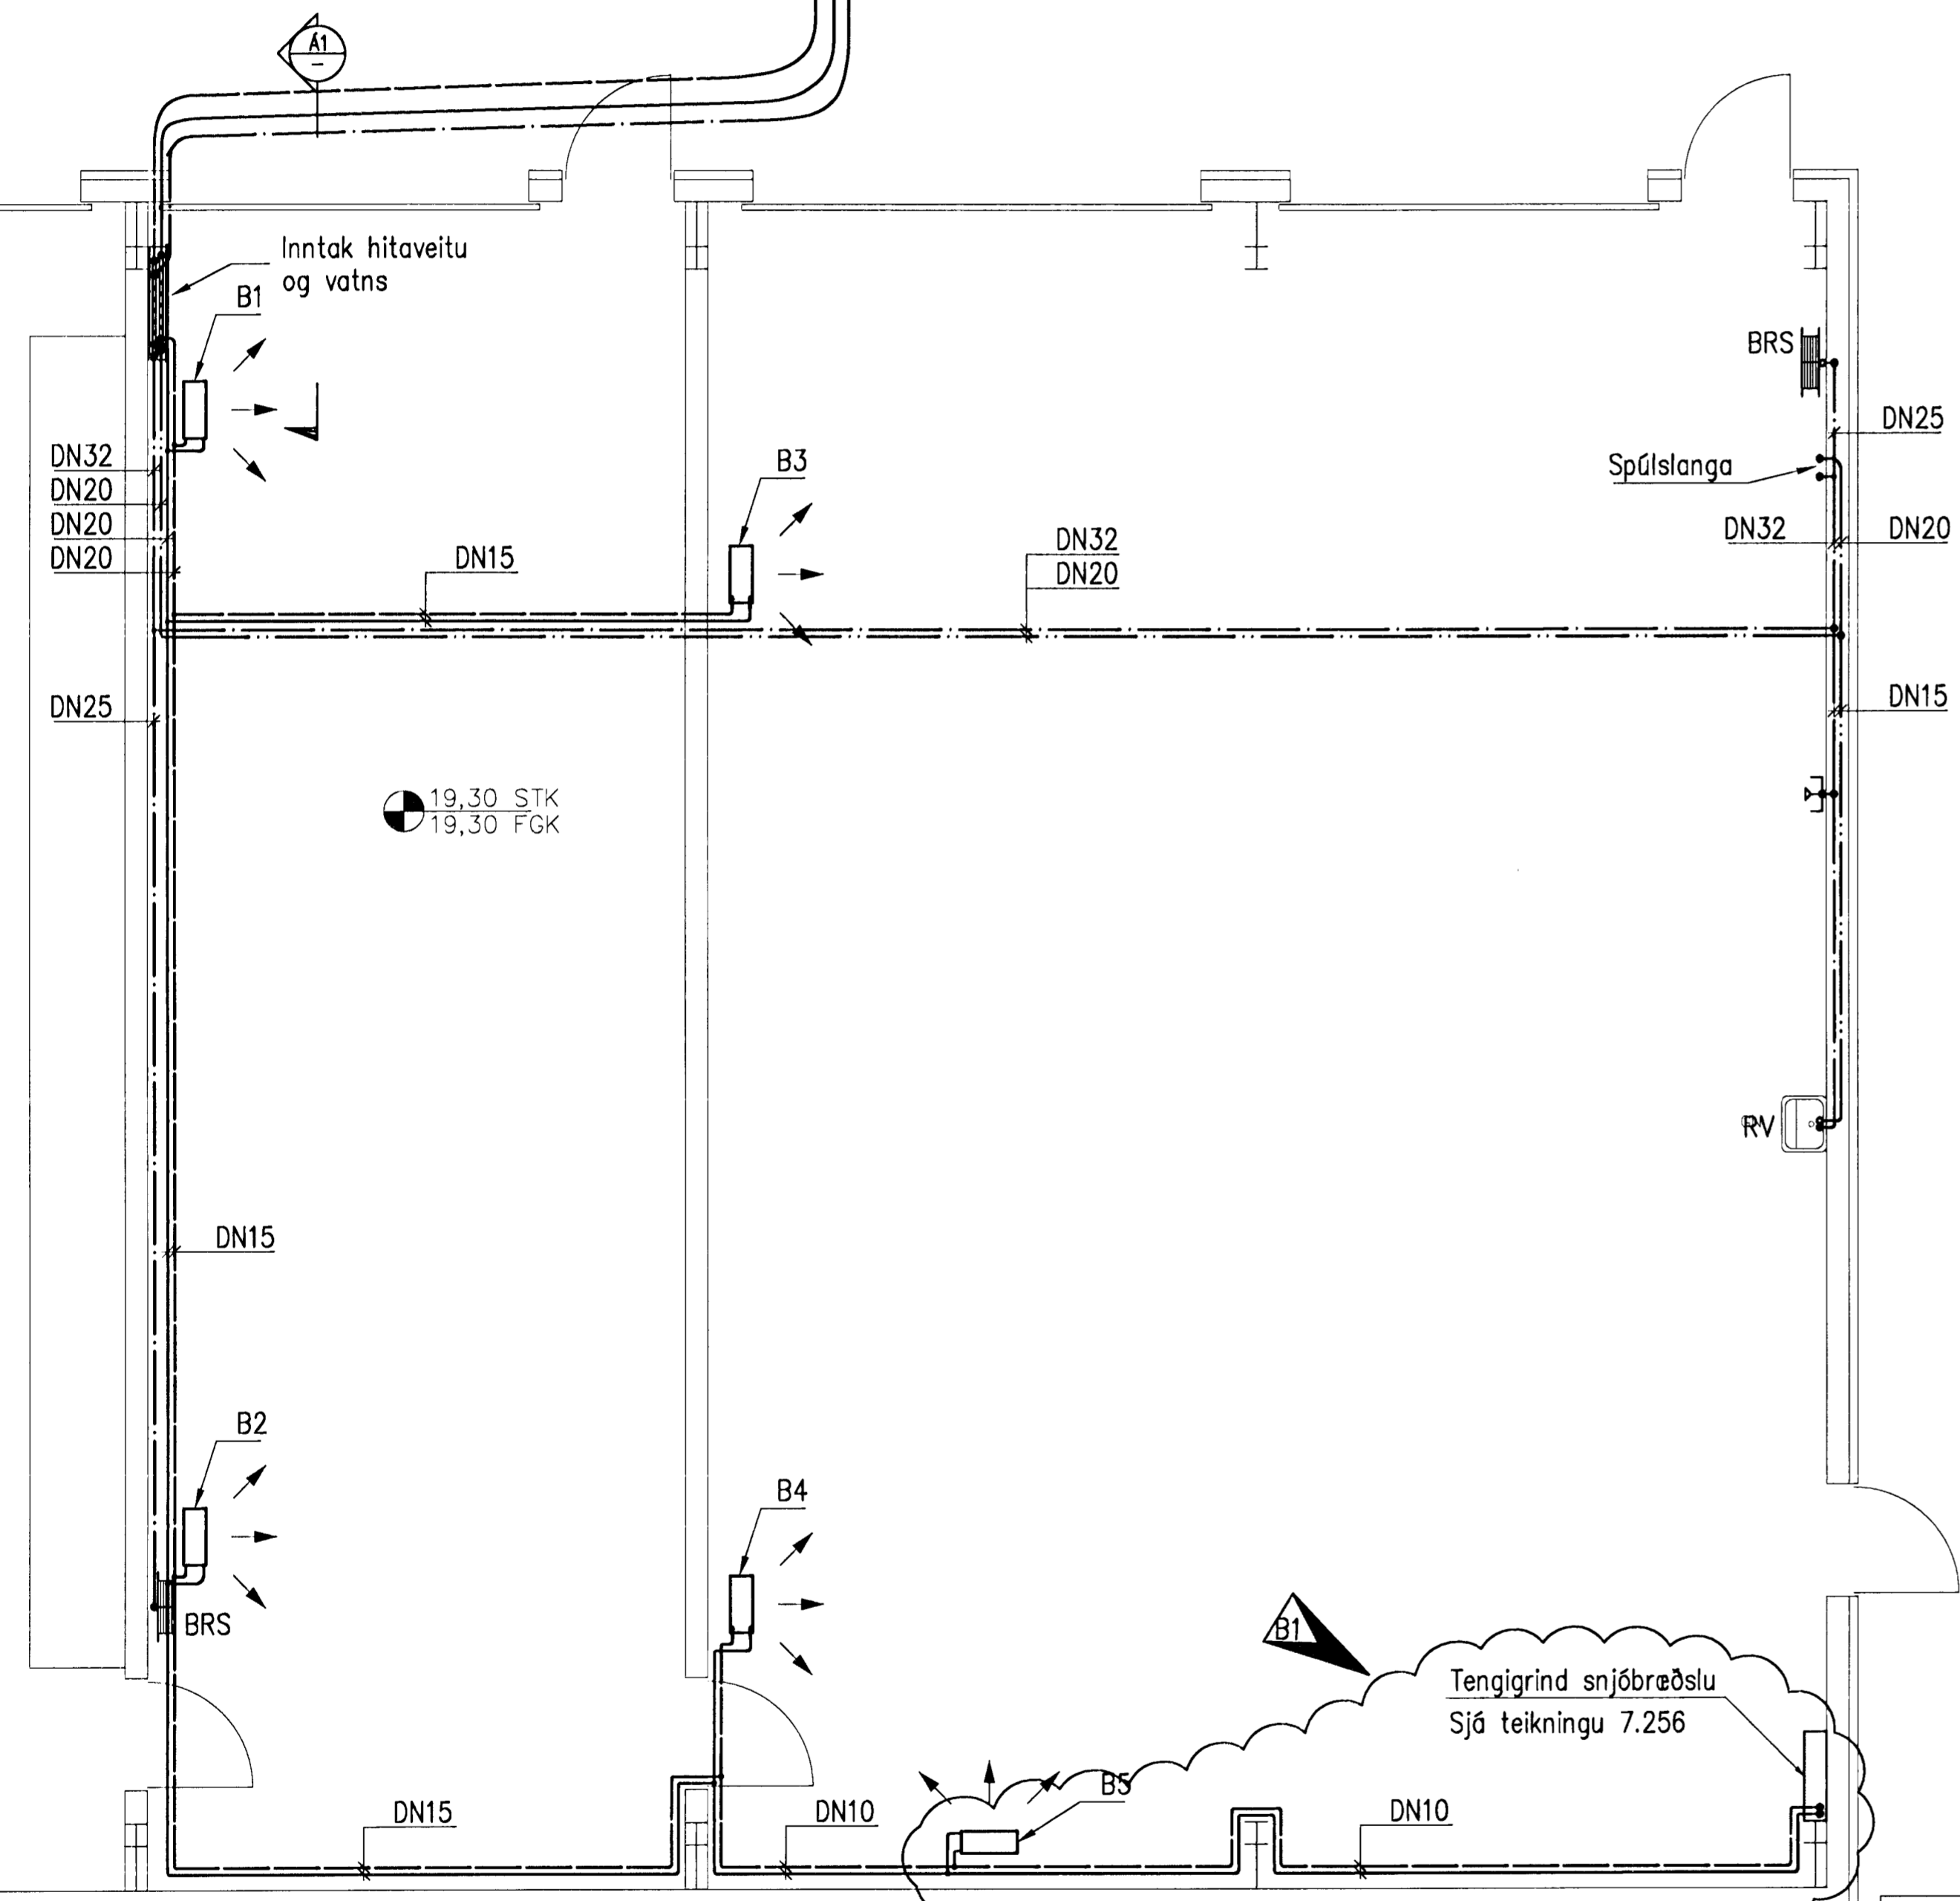

A1 ÁSYND

HITABLÁSARAR Í SÍBERÍU
Hitaveita Framrás 75°C Loft Inn 15°C
Bakrás 35°C Út 30°C
Innihiti 20°C
dt=35°C

Hitablasari	Afkost
B1	6000
B2	6000
B3	8000
B4	8000
B5	8000
Samt.	36000


Ótg.	Daga.	Breyting	Ha.	Yf.	Sp.
B1	2008-05-19	Snjóbræðslu batt við	AS	DGI	HH
A	2008-03-28	VERKTEIKNING	AS	DGI	HH

GJÁHELLA 4, HAFNARFIRÐI
HÉÐINN HF.
HITA- OG HREINLÆTISLAGNIR
SÍBERIA, GRUNNMYND OG SNID

VST Verkræðistofa
Sigurðar Thoroddsen hf.
Arnárla 4, 108 Reykjavík, kt: 611278-0289
Sími: 569 5000, fax: 569 5010, vefvangi: www.vst.is

Hannað: AS
Teiknað: SGH/SAS
Samblykt: r.h. VST hf. Sveinn Ólafsson 010954-7119

Bláskráð: K:\2006.01\48\teikn\lag\HED-7241.dwg
Dagur: OKT. 2007 Nr: 2006.0148 7.241 B1

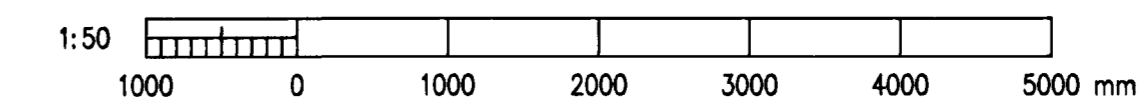

© ÖLL AFRÖT OG AFRITUN TEGNINGA, AÐ KLITA EBA Í HÉLD, ER HÁÐ SKRIFLEGGU LEYFI HÖFUÐKA