


Samþykkt þann
06 JUNÍ 2008
Byggingarstjórnir í Hafnarfirði
E.h. Hrafn S. Gunnlaugsson

Undirritun samráðingarráðgjafar
ASK
- 3. júní 2008
Hilbi Guðnason

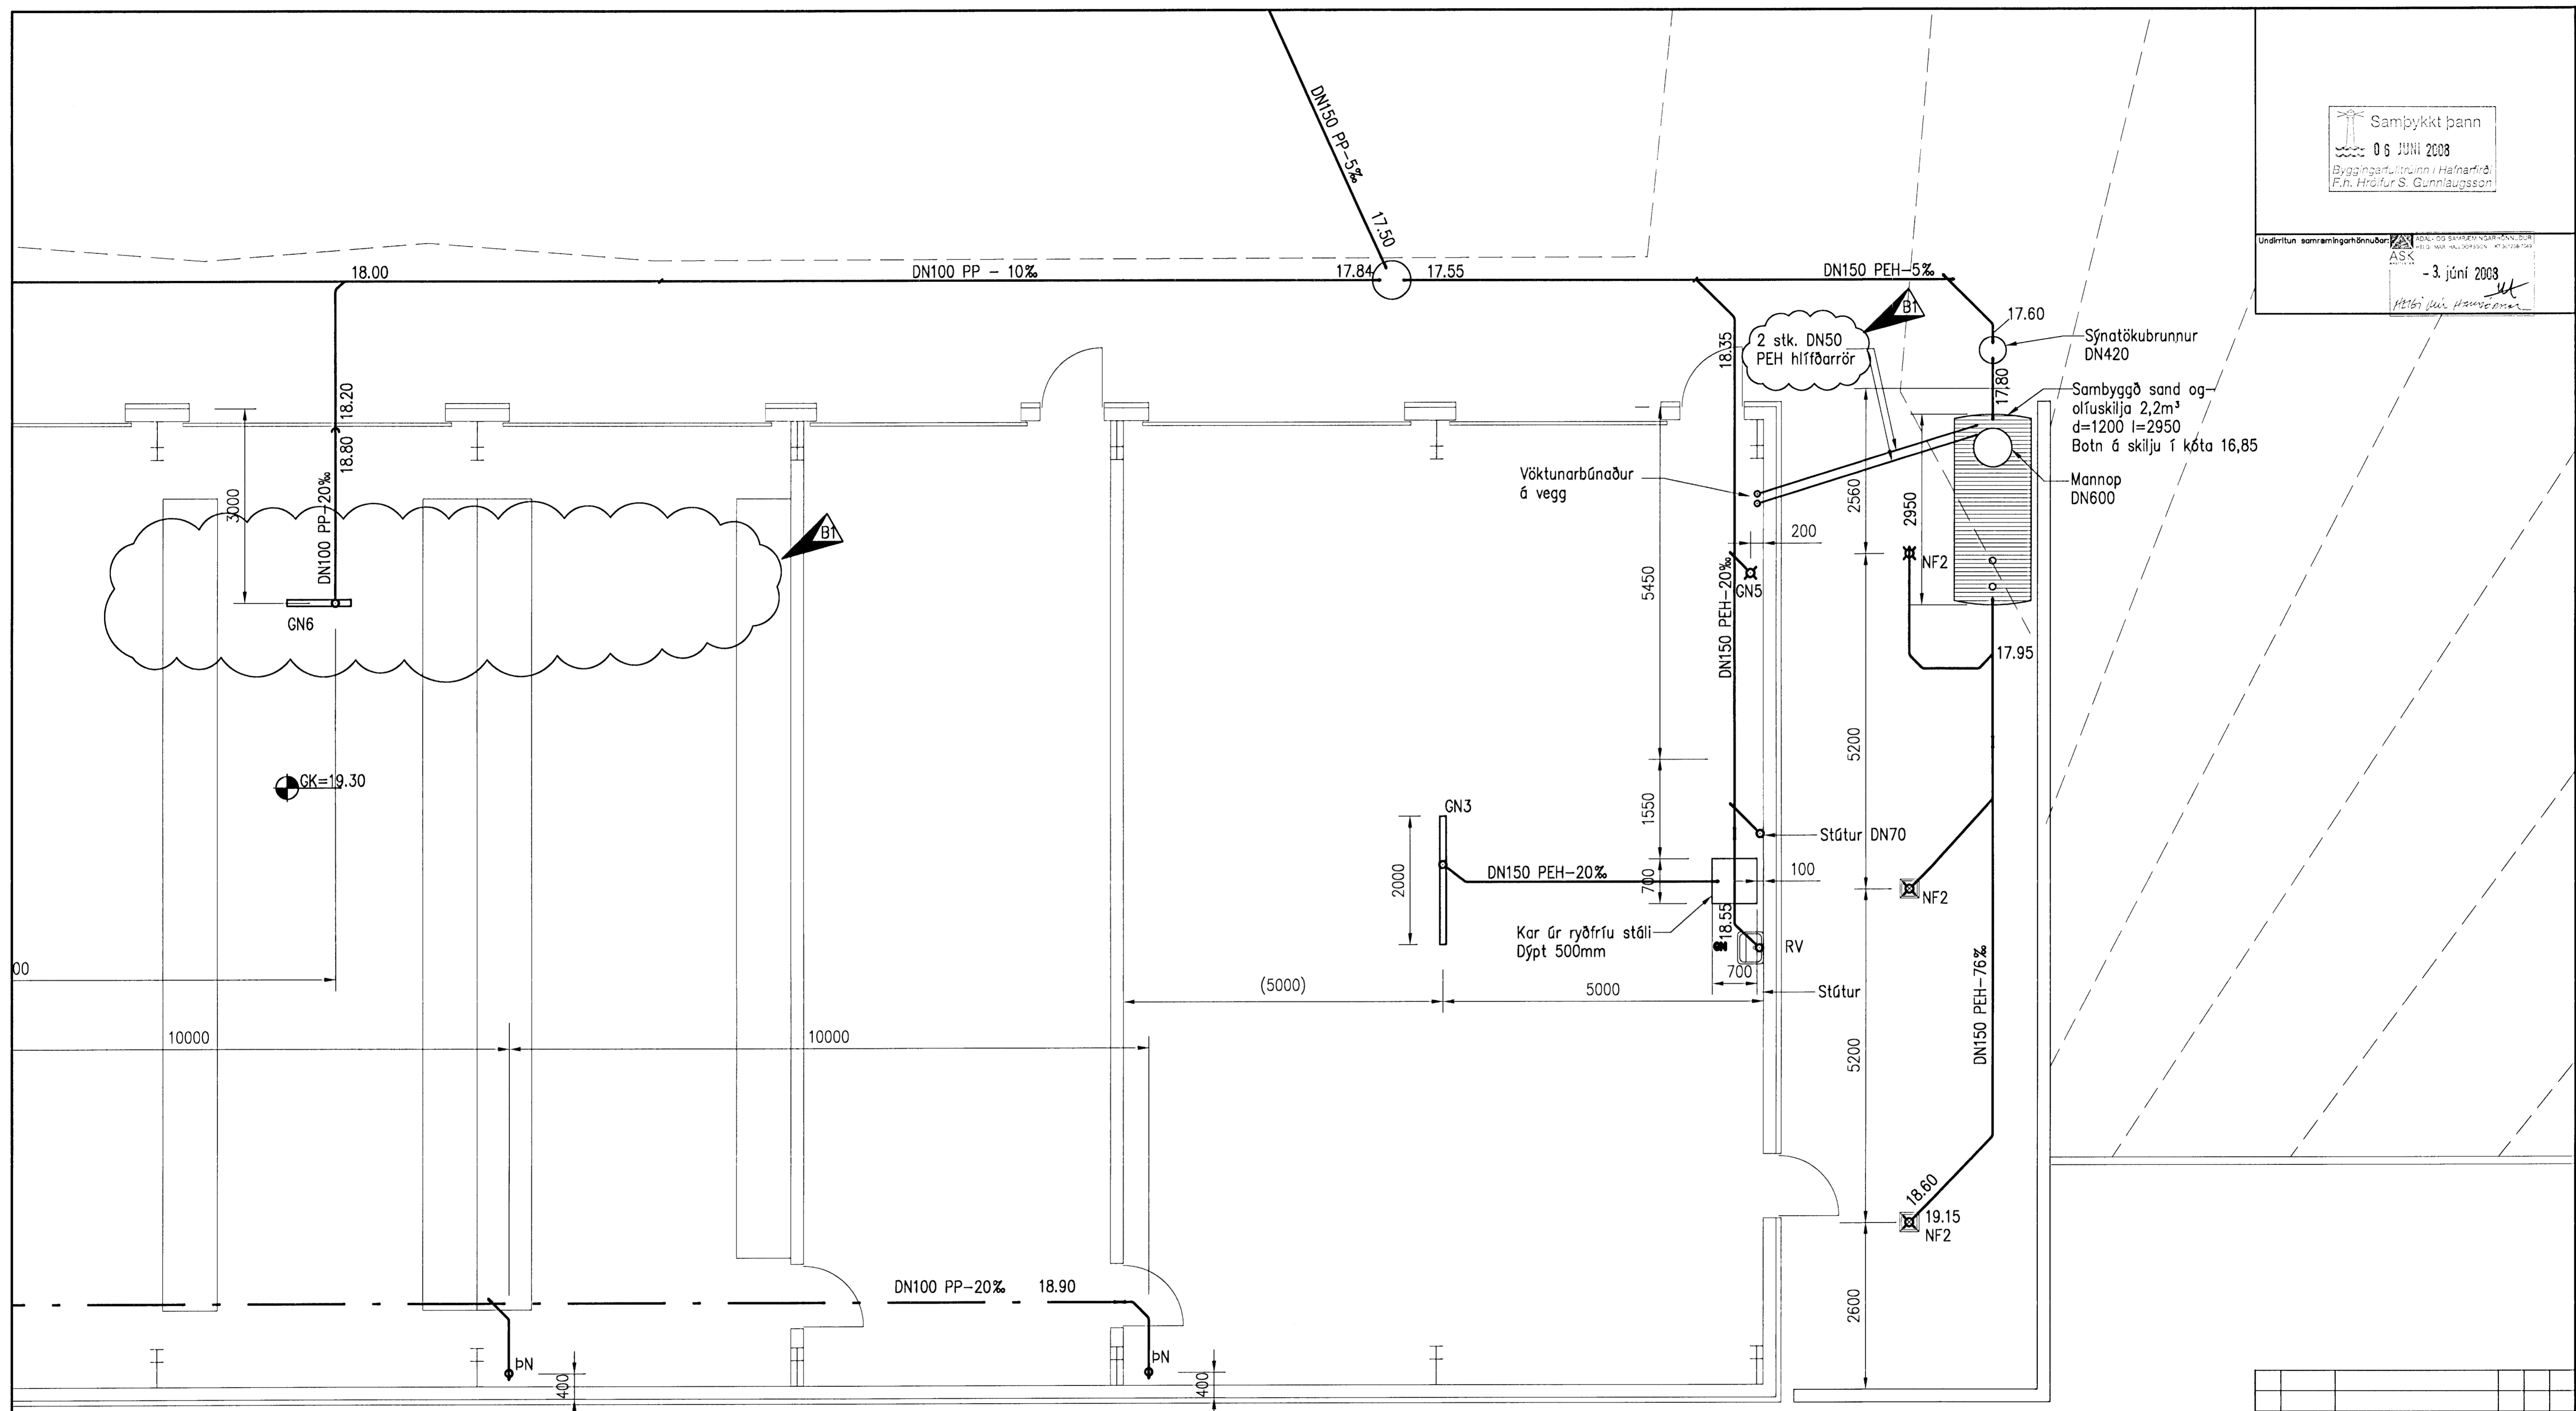

B1	2008-05-19	Textl. lagnastærð og GN	AS	DGI	HH
A	2008-03-26	VERKTEIKNING	AS	DGI	HH
Ölg.	Daga.	Breyting	Ha.	Yf.	Sp.

GJÁHELLA 4, HAFNARFIRÐI
HÉDINN HF.
FRÁRENNSLISLAGNIR
SÍBERÍA, LAGNIR Í GRUNNI 2/2

VST Verkfræðistofa
Sigurðar Thoroddsen hf.
Kermilla 4, 108 Reykjavík, tlf. 011220-0209
Sími: 569 5000, fax: 569 5010, vefvang: www.vst.is

Hönnuð: AS
Telknuð: SGH
Mikk: 1:50
Sambýkkt: E.h. VST hf. Svein Ólafsson 0109547119

Bláskráð: K:\2006.0148\tekn\lag\HED-7141-142.dwg
Daga: OKT. 2007
Númer: 2006.0148 7.142 B1

