


v

∧

v


∧

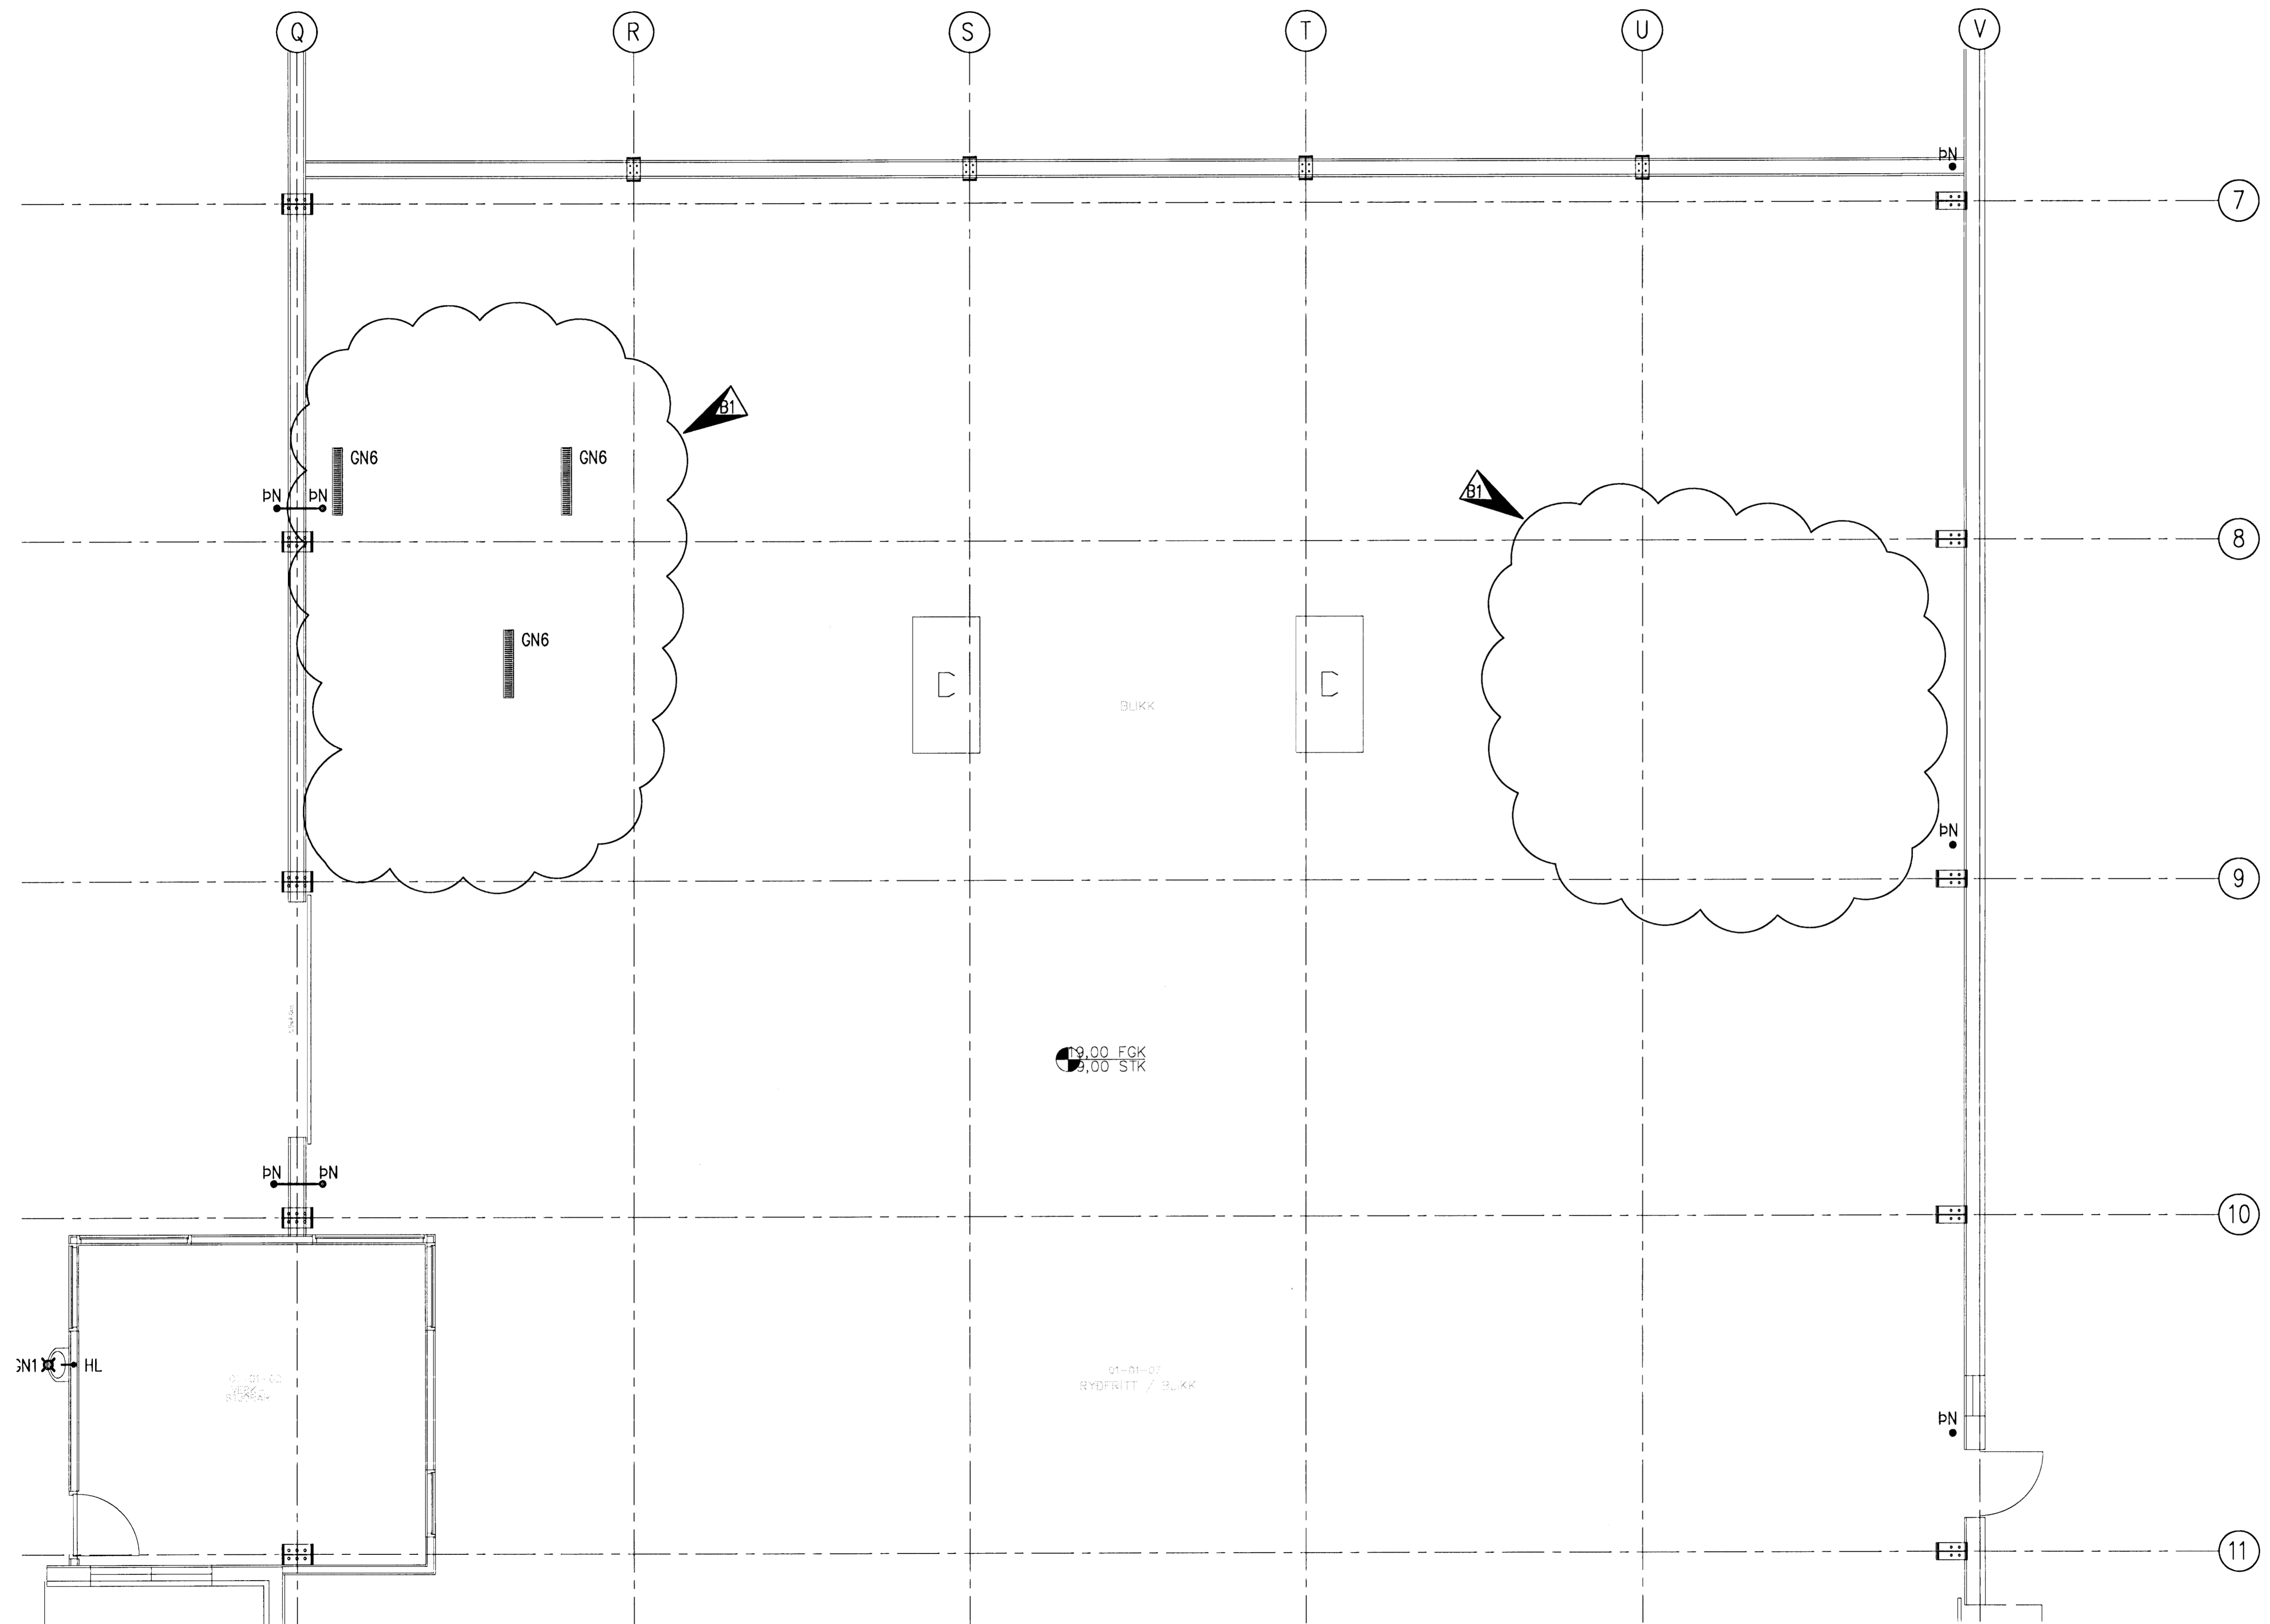

LAGNIR 1. HÆÐ 1:50

Sampykkt þann
 06 JUNÍ 2008
 Byggingarkultúrní og Hafnarfirði
 F.h. Hrófur S. Gunnlaugsson

Undirritun samráðingarráðgjafar:
 ASK
 -3. júní 2008
 Hrófur S. Gunnlaugsson

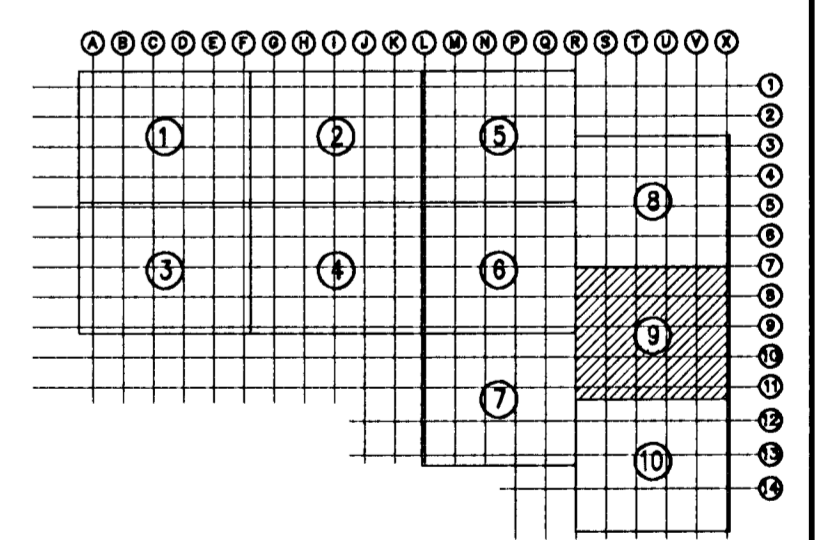

B1	2008-05-19	Niðurfallsrennur færðar	AS	DCI	HH
A	2008-03-28	VERKTEIKNING	AS	DCI	HH
Ótg.	Daga.	Breyting	Ha.	Yf.	Sp.
GJÁHELLA 4, HAFNARFIRÐI					
HÉÐINN HF. FRÁRENNISLAGNIR LAGNIR 1. HÆÐ 9/10					
VST Verkfræðistofa Sigurðar Thoróðsen hf.					
Armá 4, 108 Reykjavík - Kt: 611278-0289 Sími: 598 5000 - Fax: 598 5010 - Vefvang: www.vst.is					
Hannab:	AS	Teknab:	SGH	Mikk:	1:50
Sampykkt: E.h. VST hf. Svein Ólafsson 0109547119					
Bláskort:					Bliostarf:
K: 2006.01\48\tekn\va\HED-7121-130.dwg					A1
Daga:		2006.0148		7.129	B1
© ÖLL AÐNOT OG AFRITUN TEGNINGA, AÐ HELTA Eða Í HEILD, ER HÁÐ SKOFLÉGU LEYFI HÖFUNNA					

