


v

∧


v

∧

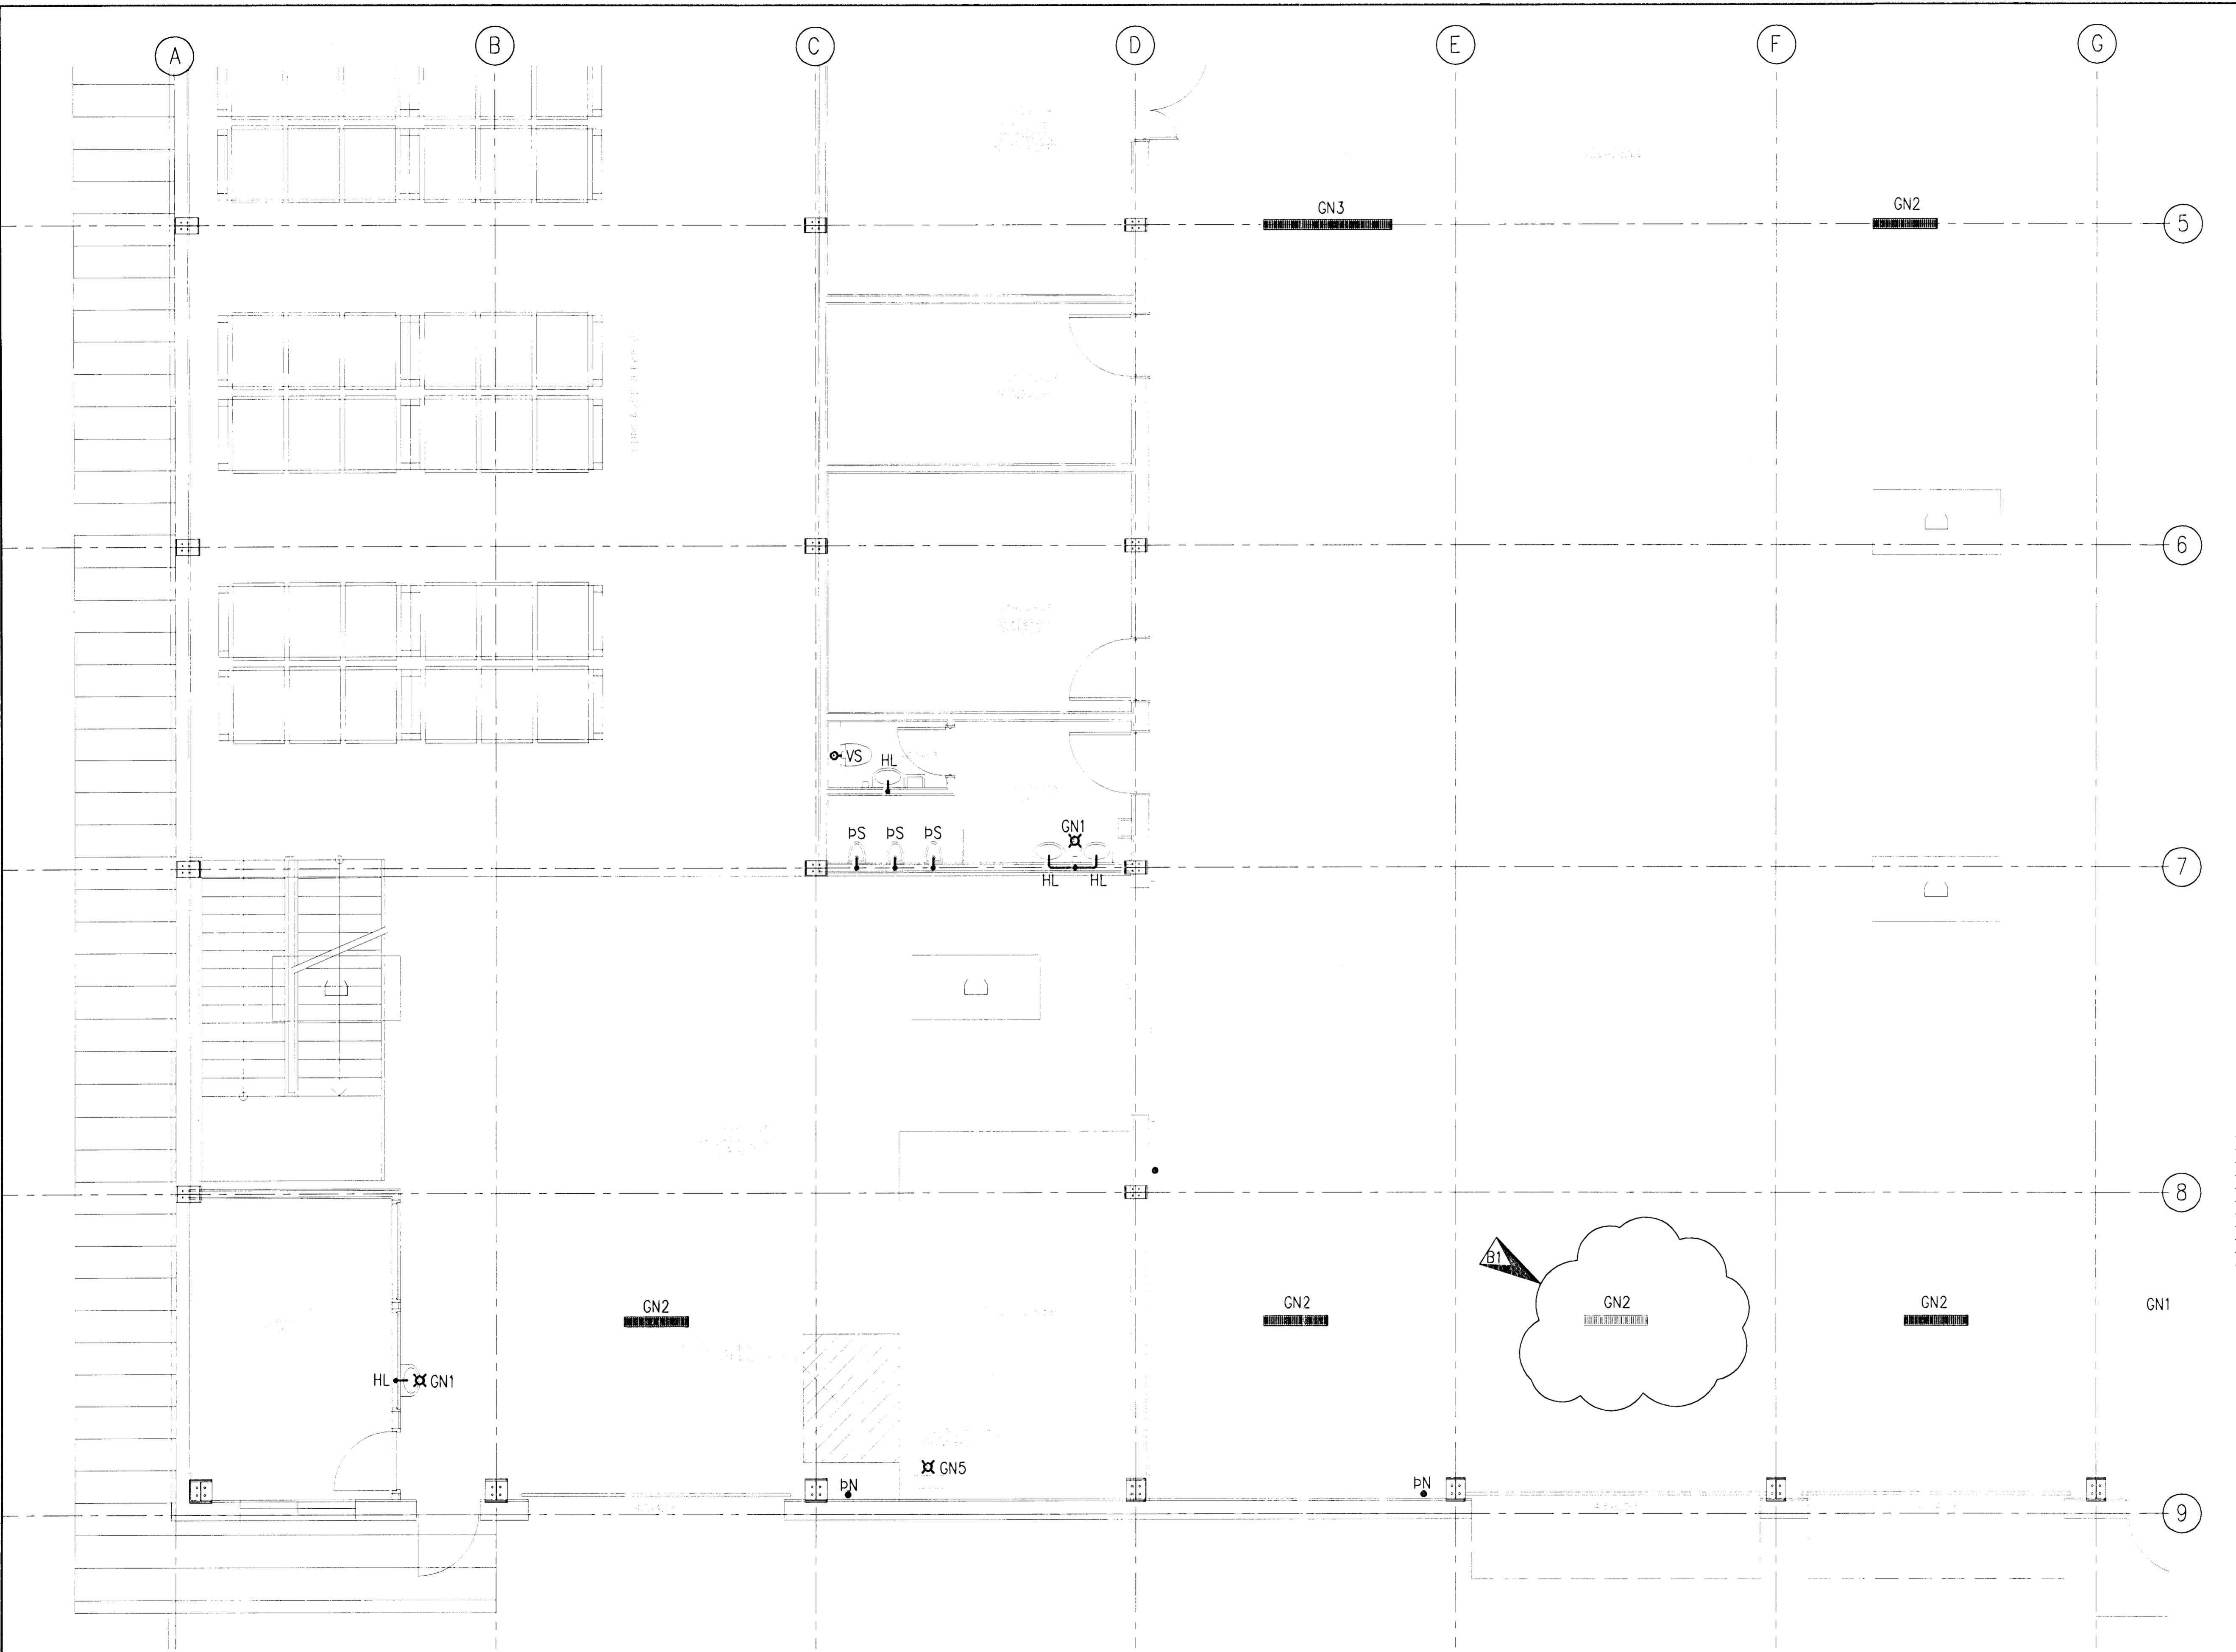

Samþykkt þann  
 03 JUNÍ 2008  
 Byggingarfulltrúinn í Hafnarfirði  
 F.h. Hrölfur S. Gunnlaugsson

Undirritun samráðingarráðgjafar:  
 ASK  
 03. júní 2008  
*Hrölfur S. Gunnlaugsson*

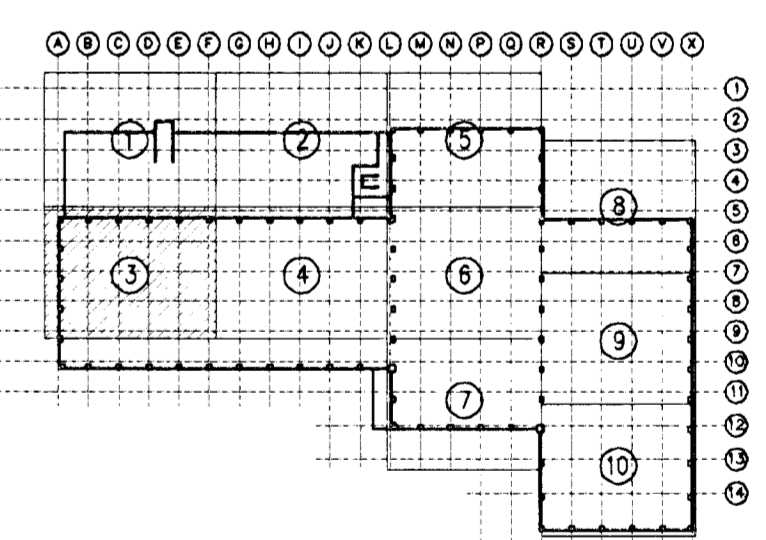

|      |            |                          |     |     |     |
|------|------------|--------------------------|-----|-----|-----|
| B1   | 2008-05-19 | Niðurfallsrennu batt við | AS  | DGI | HH  |
| A    | 2008-03-26 | VERKTEIKNING             | AS  | DGI | HH  |
| Útg. | Dags.      | Breyting                 | Ho. | Yf. | Sp. |

**GUÁHELLA 4, HAFNARFIRÐI**  
 HÉDINN HF.  
 FRÁRENNISLAGNIR  
 LAGNIR 1. HÆÐ 3/10

**VST Verkfæðistofa**  
**Sigurðar Thoroddsen hf.**  
 Armúla 4, 108 Reykjavík - Kt. 611276-0289  
 Sími: 569 5000 - Fx: 569 5010 - Vefang: www.vst.is

Höfundur: AS  
 Teiknari: SCH  
 Útgáfa: 1:50  
 Samþykkt: F.h. VST H. Sveinn Ólafsson 0109547119

Tölvuskýr: K:\2006.01\48\teikn\lag\HED-7121-130.dwg  
 Daga: OKT. 2007 Nr. 2006.0148 7.123 B1

© ÖLL AFRÖM OG AFRITUN TÆKNINGA, AD HILUTA Eða I HÉLD, ER HÁÐ SKRIFLEIÐU LEYRI HÖRFUNDNA

LAGNIR 1. HÆÐ 1:50

