
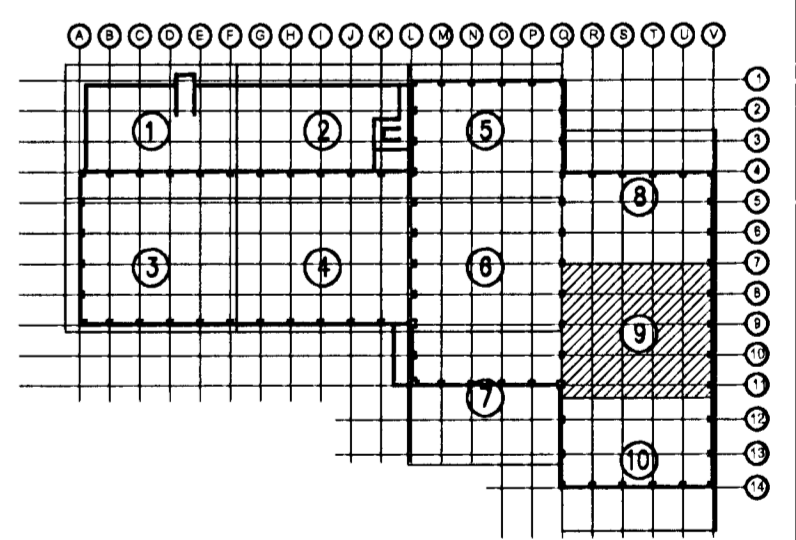


Samþykkt þann
 06 JUNÍ 2008
 Byggingarstjórnin í Hafnarfirði
 F.h. Hrólfur S. Gunnarsson

Undirritun samráðingarráðgjafar
 ASS
 - 3. júní 2008
 Hósti Þóki Þorsteinsson

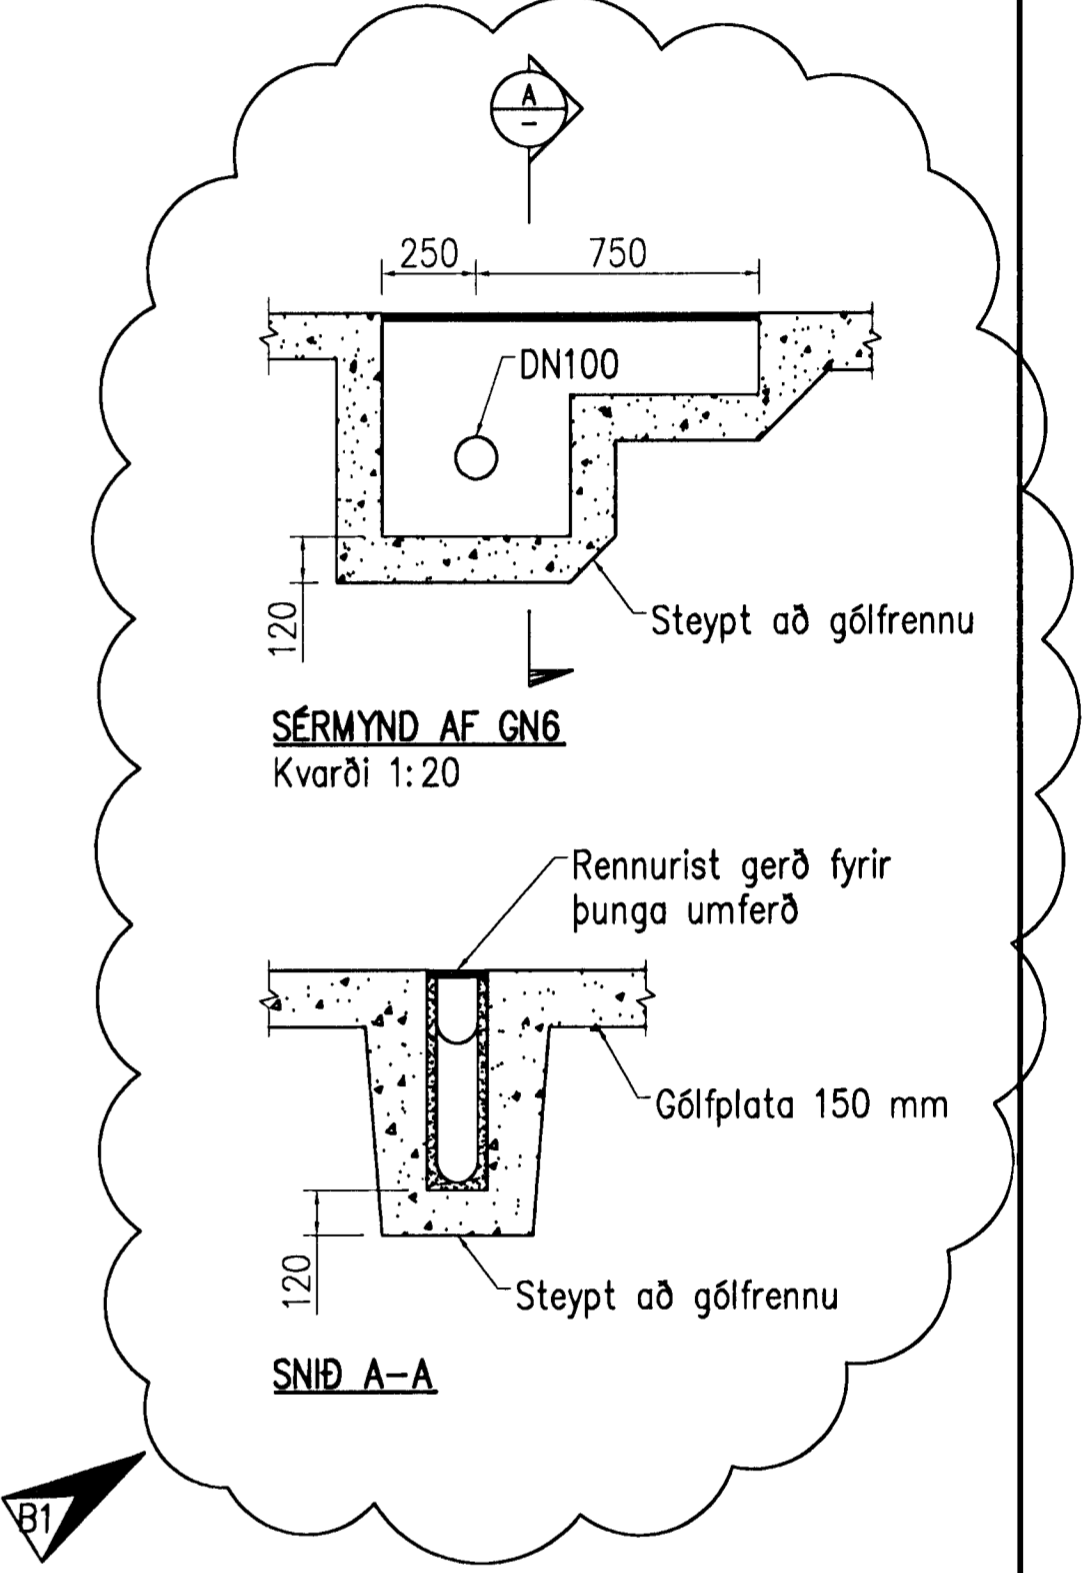

B1	2008-05-19	Niðurfallsrennum breytt	AS	DGI	HH
A	2008-03-26	VERKTEIKNING	AS	DGI	HH
Ótg.	Dags.	Breyting	Ha.	Yf.	Sp.

GJÁHELLA 4, HAFNARFIRÐI
 HÉDINN HF.
 FRÁRENNSLISLAGNIR
 LAGNIR Í GRUNNI 9/10

VST Verkfræðistofa
 Sigurðar Thoroddsen hf.
 Ármóla 4, 108 Reykjavík - Kt.: 611276-0289
 Sími: 569 5000 - Fax: 569 5010 - Vefvang: www.vst.is

Hanna: AS Telkn.: SGH Mikk: *[Signature]* 1:50
 Samþykkt: F.h. VST Hf. Svein Ólafsson 0109547119 Kt.: *[Signature]*

Tilvísun: K:\2006.01\48\tekn\ogn\VED-7111-120.dwg Blöðnúmer: A1
 Daga: OKT. 2007 Nr: 2006.0148 7.119 B1

© ÖLL AÐNOT OG AFRITUN TÖKNINGA, AÐ HEUTA Eða Í HEILD, ER HÁÐ SKÖRLEGGU LEYFI HÖFUNDA

LAGNIR Í GRUNNI 1:50

