
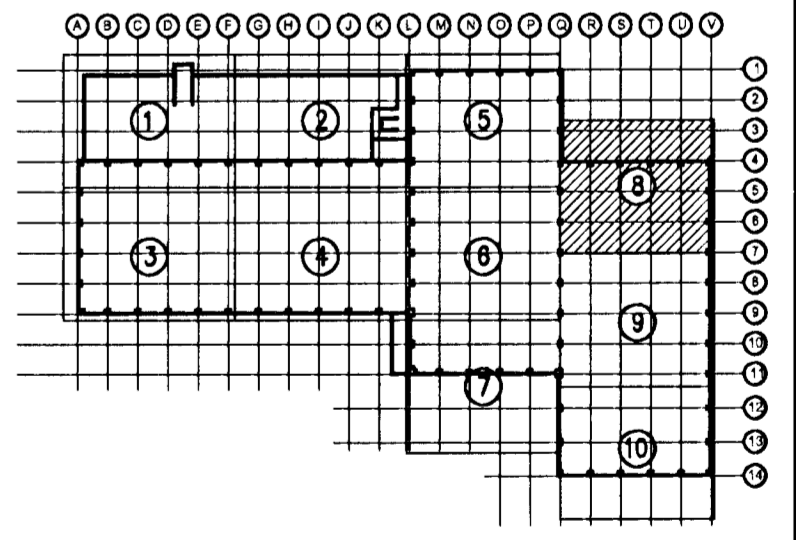


Samþykkt þann  
 06 JUNI 2008  
 Byggingarfulltrúi í Hafnarfirði,  
 F.h. Hrólfur S. Gunnlaugsson

Undirritun samráðingarráðgjafar  
 - 3. júní 2008  
 Hrólfur S. Gunnlaugsson

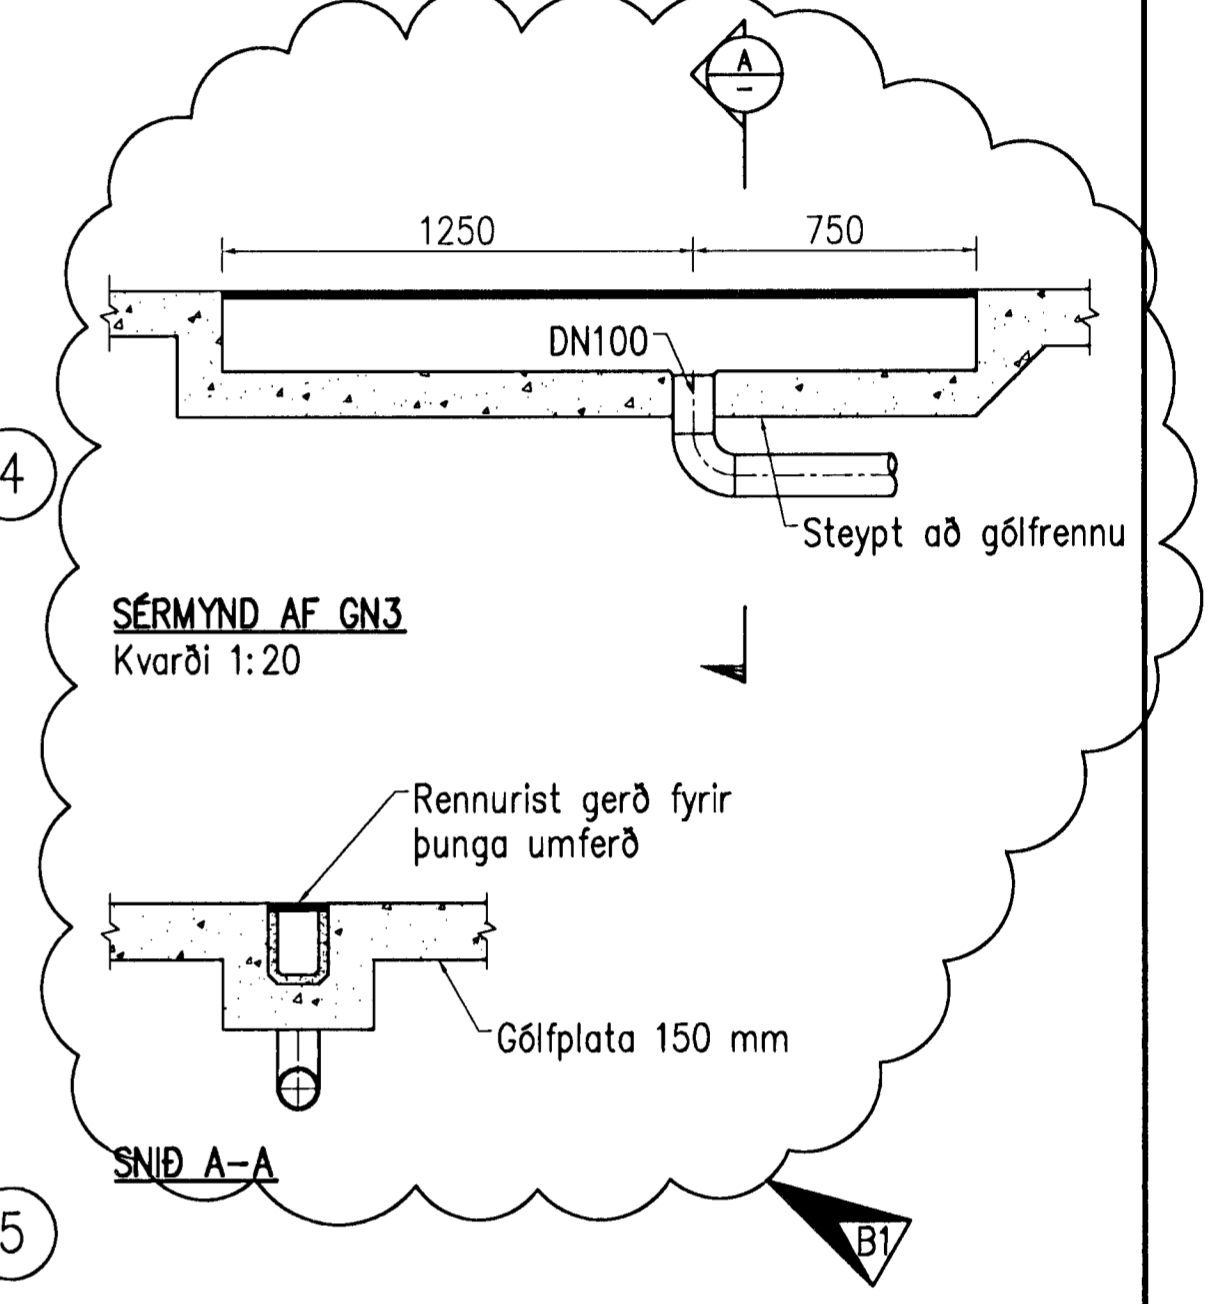

B1	2008-05-19	GN breytt. Hæðarkóti.	AS	DGI	HH
A	2008-03-26	VERKTEIKNING	AS	DGI	HH
Ölg.	Daga.	Breyting	Ha.	Yf.	Sp.

**GJÁHELLA 4, HAFNARFIRÐI**  
 HÉDINN HF.  
 FRÁRENNSLISLAGNIR  
 LAGNIR Í GRUNNI 8/10

**VST** Verkfræðistofa  
 Sigurðar Thoroddsen hf.  
 Ármúla 4, 108 Reykjavík - tlf. 81278-0289  
 Sími 589 5000 - Faxi 589 5010 - Vefvang www.vst.is

Hannab:	AS	Talkeyð:	SGH	Mikk:	1:50, 1:20
Samþykkt:		F.h.:	VST hf. Svein Ólafsson 0109547119	KL:	

Tölukerfi: K:\2006.01\48\tekn\agn\HED-7111-120.dwg Blaðnúmer: A1  
 Daga: OKT. 2007 Nr: 2006.0148 7.118 B1  
 © ÖLL AFRÖT OG AFRITUN TÖKNINGA, AÐ HELUTA Eða Í HEIÐ, ER HÁÐ SKÖPLEGU LEYFI HÖFUNDNA

LAGNIR Í GRUNNI 1:50

