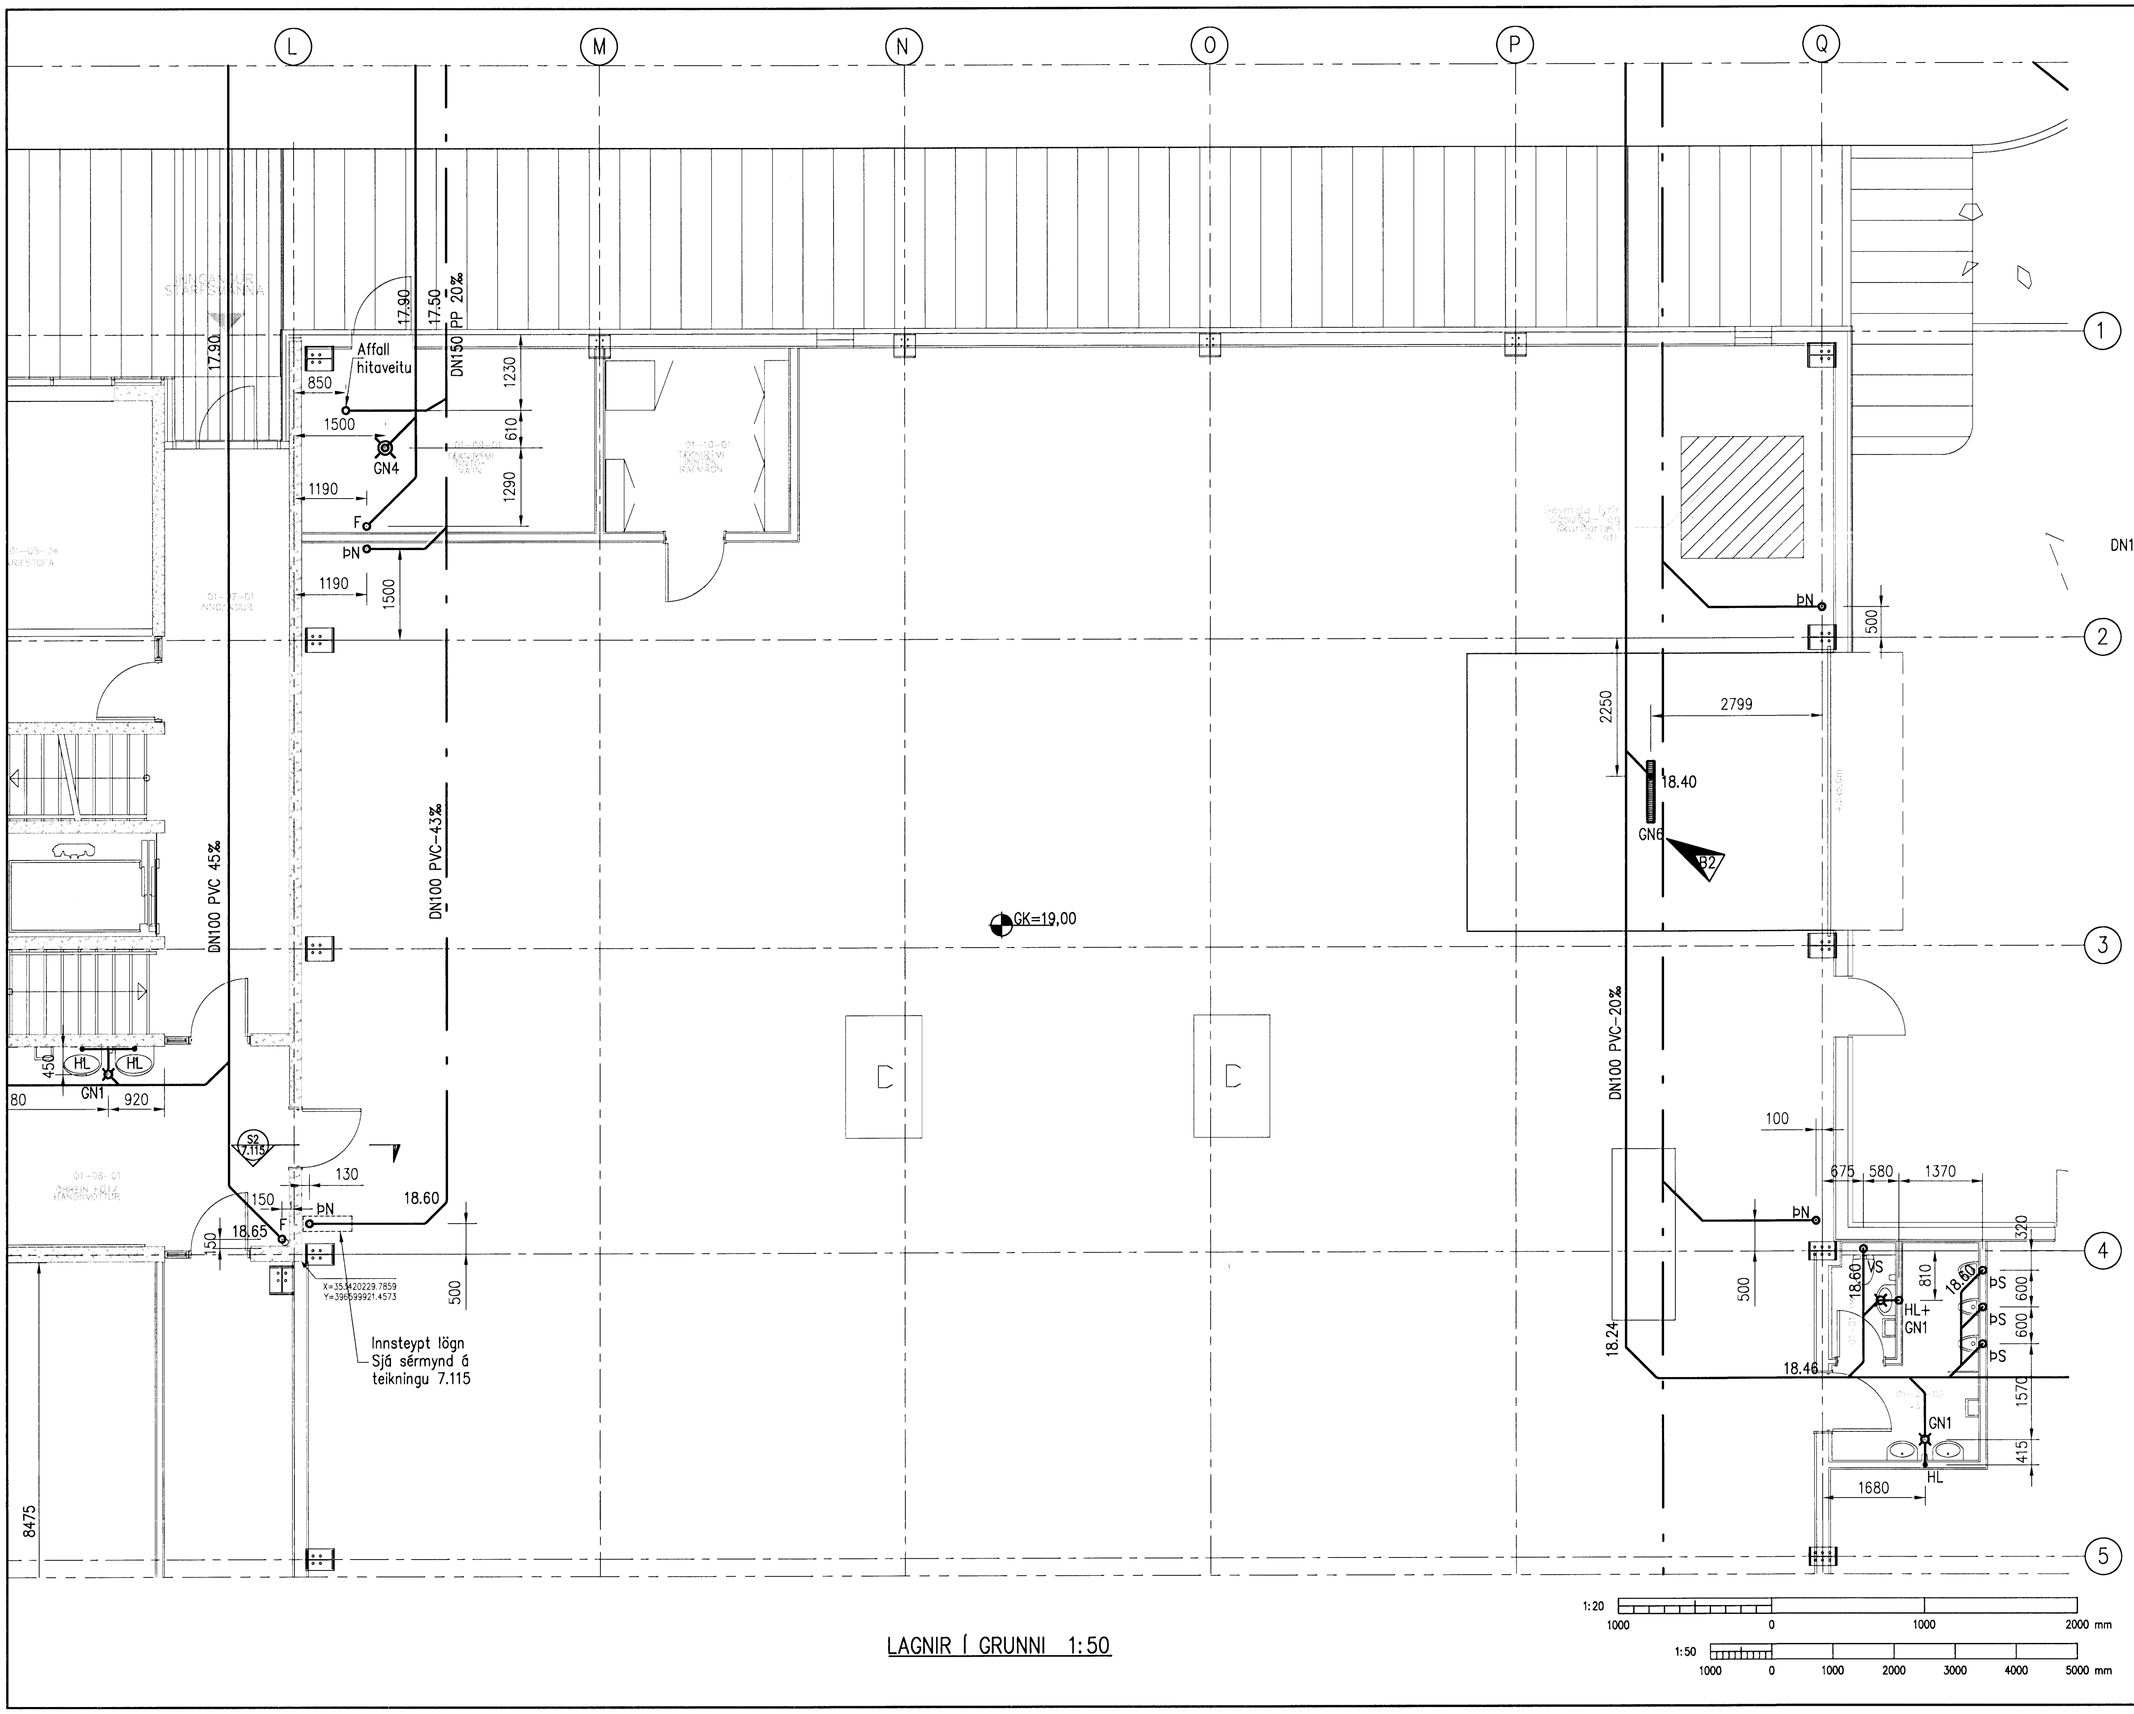

LAGNIR Í GRUNNI 1:50

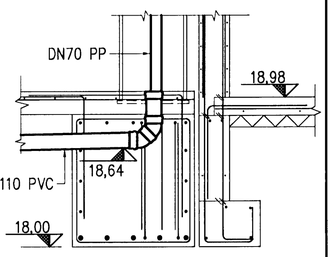

SÉRMYND 1:20

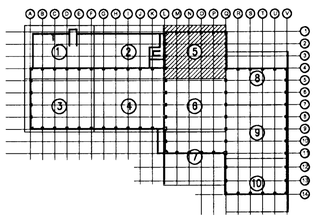

Sambykkt þann
06 JÚNÍ 2008
Byggingarfulltrúinn í Hafnarfirði
F.h. Hrólfur S. Gunnlaugsson

Undirritun samræmingarhönnuðar:
ASK
- 3. júní 2008

Útg.	Dags.	Breyting	Ha.	Yf.	Sþ.
B2	2008-05-19	Niðurfallsrennu breytt	AS	DGi	HH
B1	2008-04-28	Bakrennsli hitaveitu	AS	DGi	HH
A	2008-03-26	VERKTEIKNING	AS	DGi	HH

GJÁHELLA 4, HAFNARFIRÐI

HÉÐINN HF.
FRÁRENNSLISLAGNIR
LAGNIR Í GRUNNI 5/10

VST Verkfræðistofa Sigurðar Thoroddsen hf.
Ármúla 4, 108 Reykjavík. – Kt: 611276-0289
Sími: 569 5000 – Fax: 569 5010 – Veffang: www.vst.is

Hannað:	Teiknað:	Yfirfarið:	Mkv:
AS	SGH		1:50, 1:20

Sambykkt: F.h. VST hf. Svainn Ólafsson 010954-7119 Kt.:

Tölvuskrá: K:\2006.01\48\teikn\lagn\HED-7111-120.dwg Blaðstærð: A1

Dags: OKT. 2007 Nr: 2006.0148 7.115 B2

© ÖLL AFNOT OG AFRITUN TEIKNINGA, AB HLUTA EÐA Í HEILD, ER HÁÐ SKRIFLEGU LEYFI HÖFUNDA