
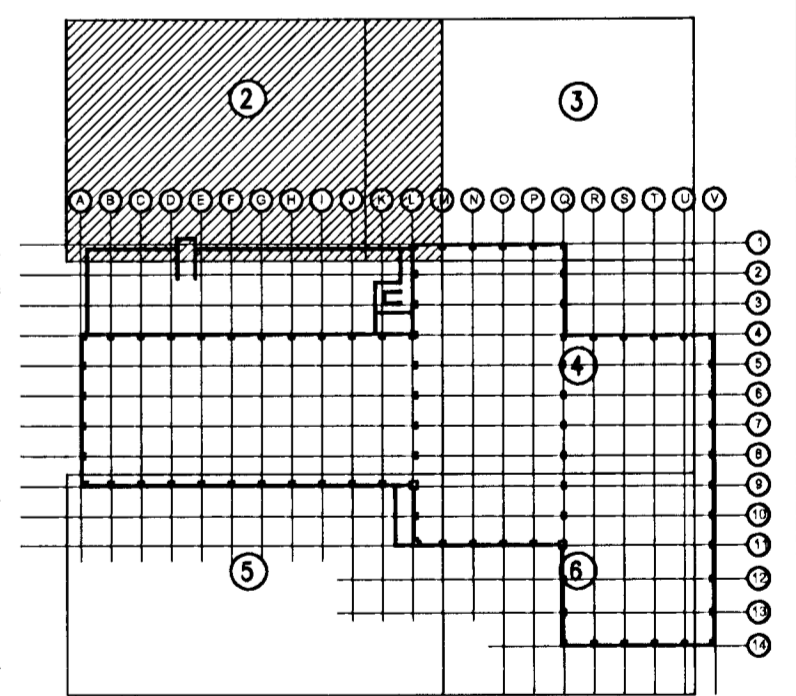


Samþykkt þann
06 JUNÍ 2008
Byggingarfulltrúnni í Hafnarfirði
F.h. Hrólfur S. Gunnlaugsson

Undirritun samráðingarráðgjafar
ASK
- 3. júní 2008
Hósti Jóh. Þorsteinsson

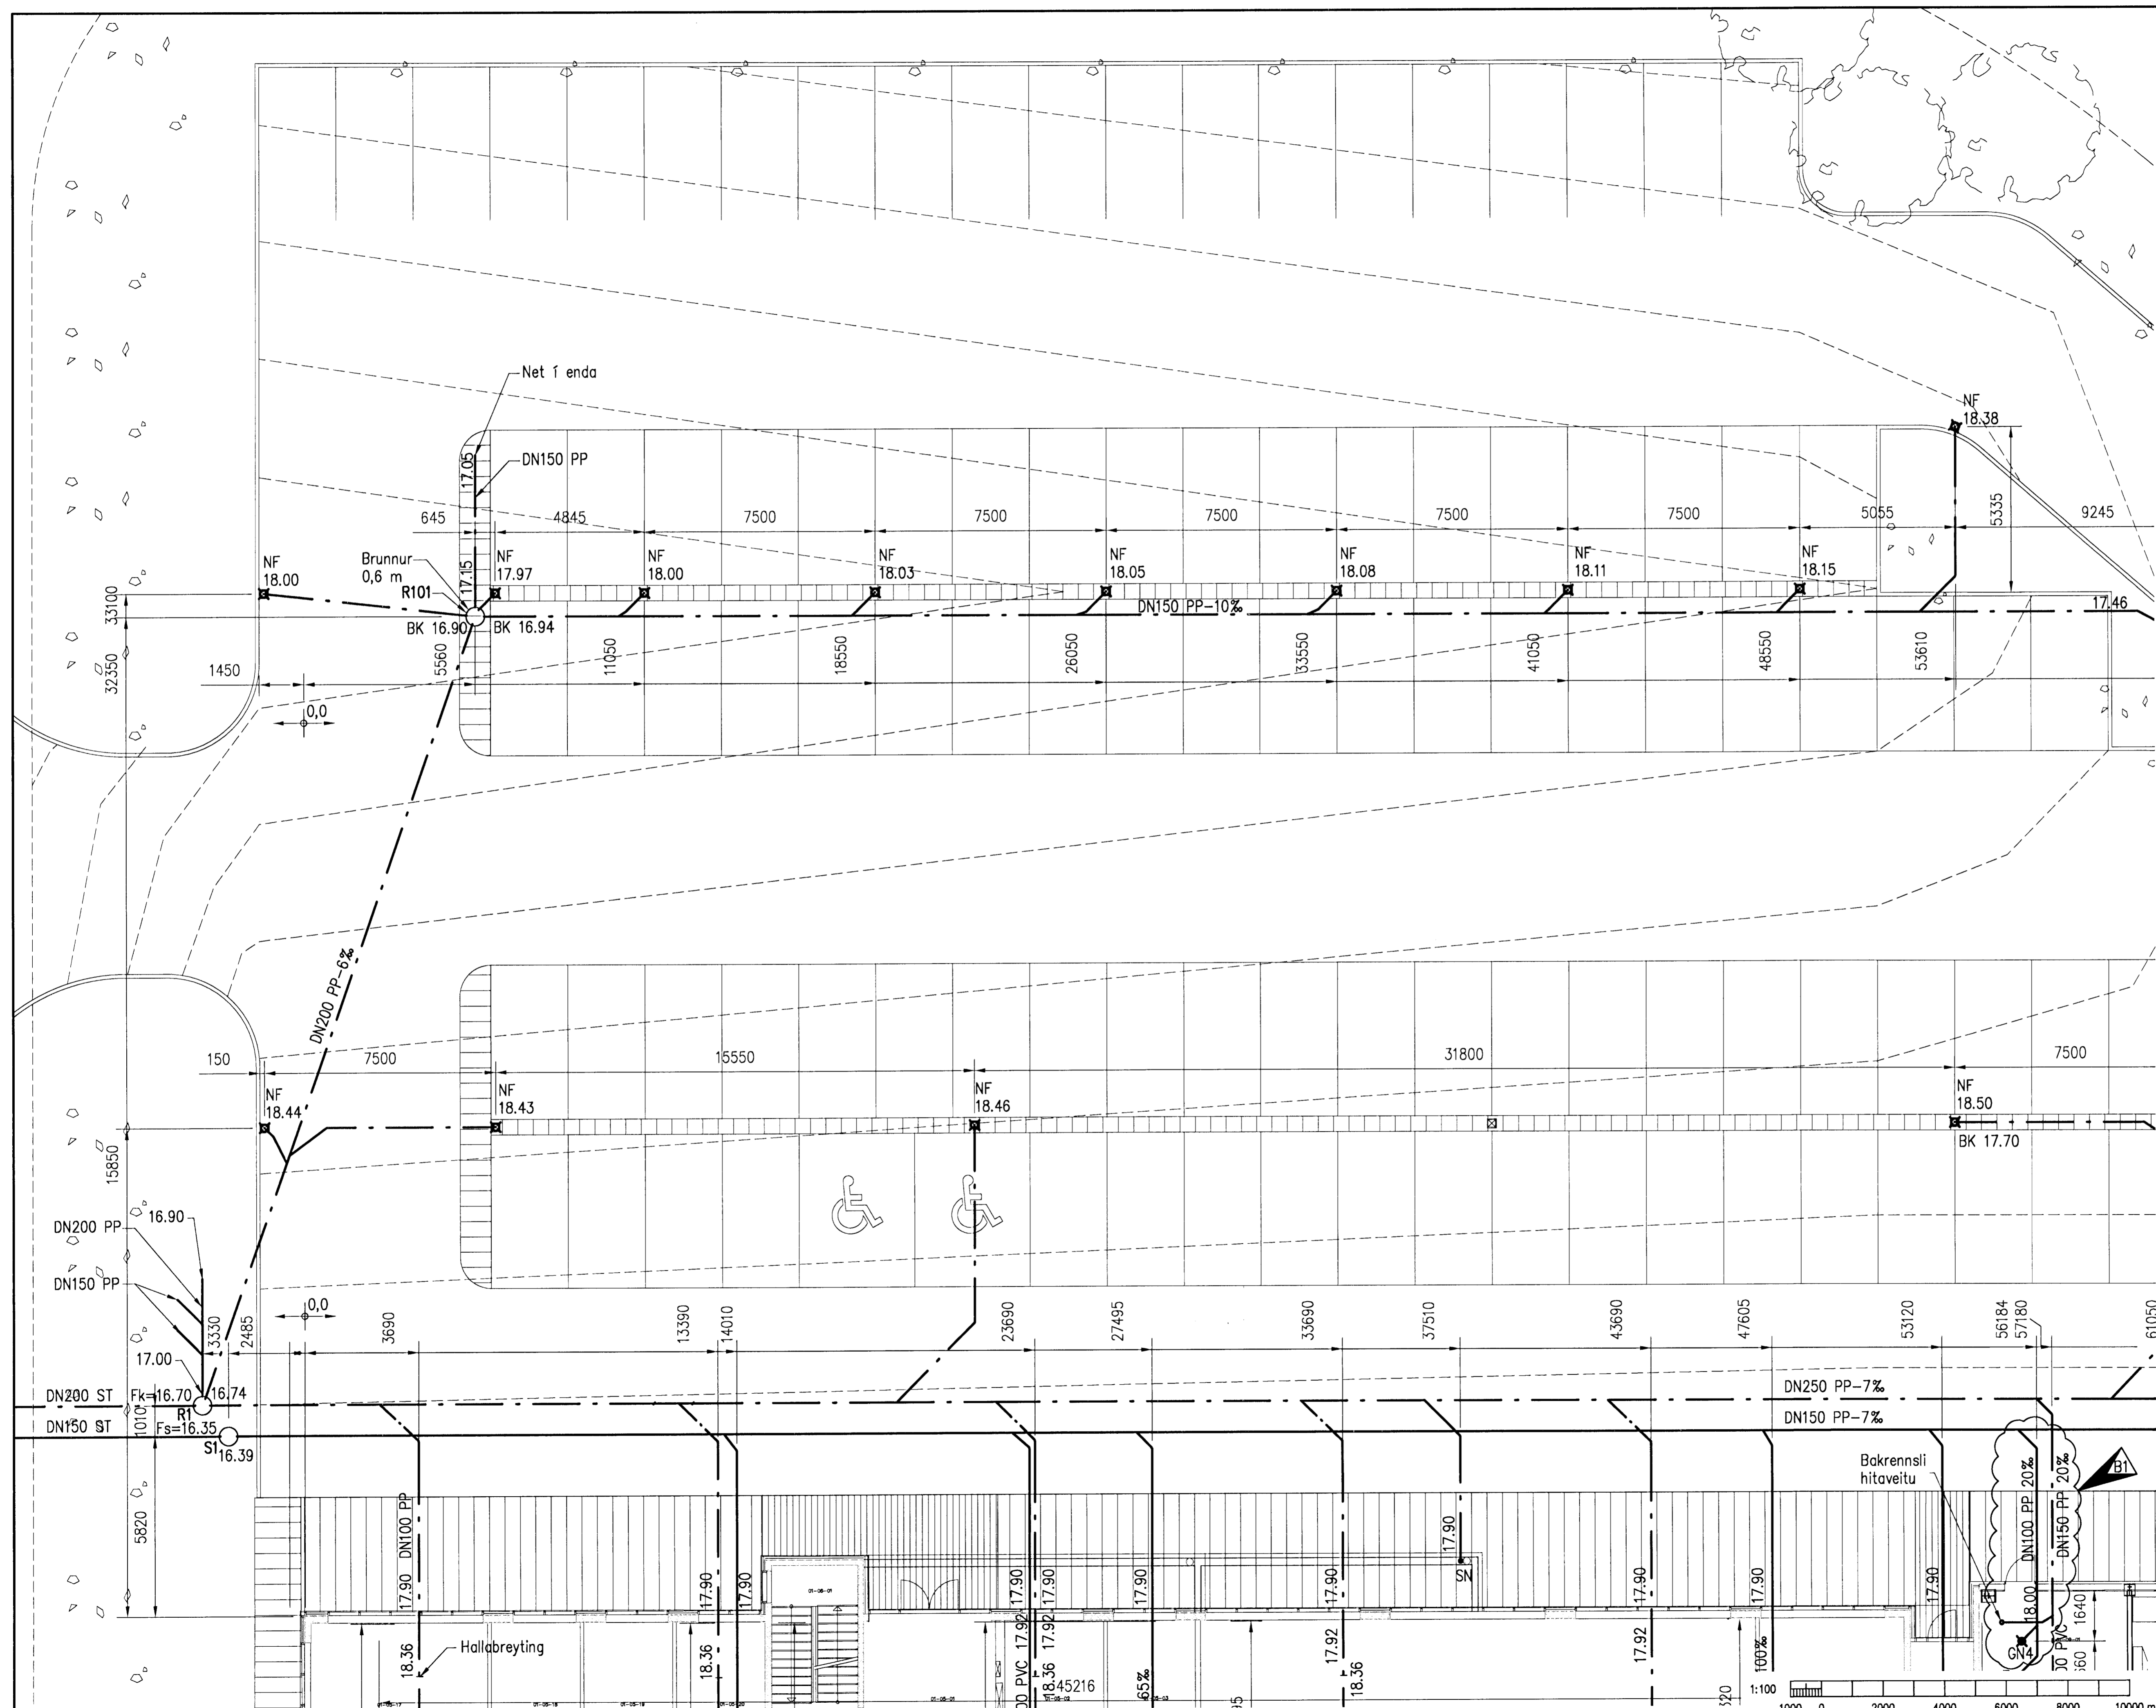

B1	2008-05-19	Bakrennslí hitaveitu	AS	DGI	HH
A	2008-03-26	VERKTEIKNING	AS	DGI	HH
Ólg.	Daga.	Breyting	Ha.	Yf.	Sp.

GJÁHELLA 4, HAFNARFIRÐI
HÉÐINN HF.
FRÁRENNSLISLAGNIR
GRUNNMYND 1/6

VST Verkræðistofa
Sigurðar Thoroddsen hf.
Ármúla 4, 108 Reykjavík - Kt: 811278-0289
Sími: 569 5000 - Fax: 569 5010 - Vefvang: www.vst.is

Hanna: AS
Sambýkt: SGH
Eh. VST hf. Sveinn Ólafsson 0129547119
Tölvafrá: K:\2008.01\48\tekn\lagn\VED-7101-107.dwg
Daga: OKT. 2007
Númer: 2006.0148
Bláttölur: 7.102
A1
B1

© ÖLL AÐNOT OG AFRITUN TEKINGA, AB HELTA Eða Í HEILD, ER HÁB SKOFLERU LEYFI HÖFUNDA