


Samþykkt þann
 06 JUNÍ 2008
 Byggingarstjórn / Hafnarf. /
 F.h. Hrólfur S. Gunnarsson

Undirritun samráðsforingis
 ASK
 - 3. Júní 2008
 Hrólfur S. Gunnarsson

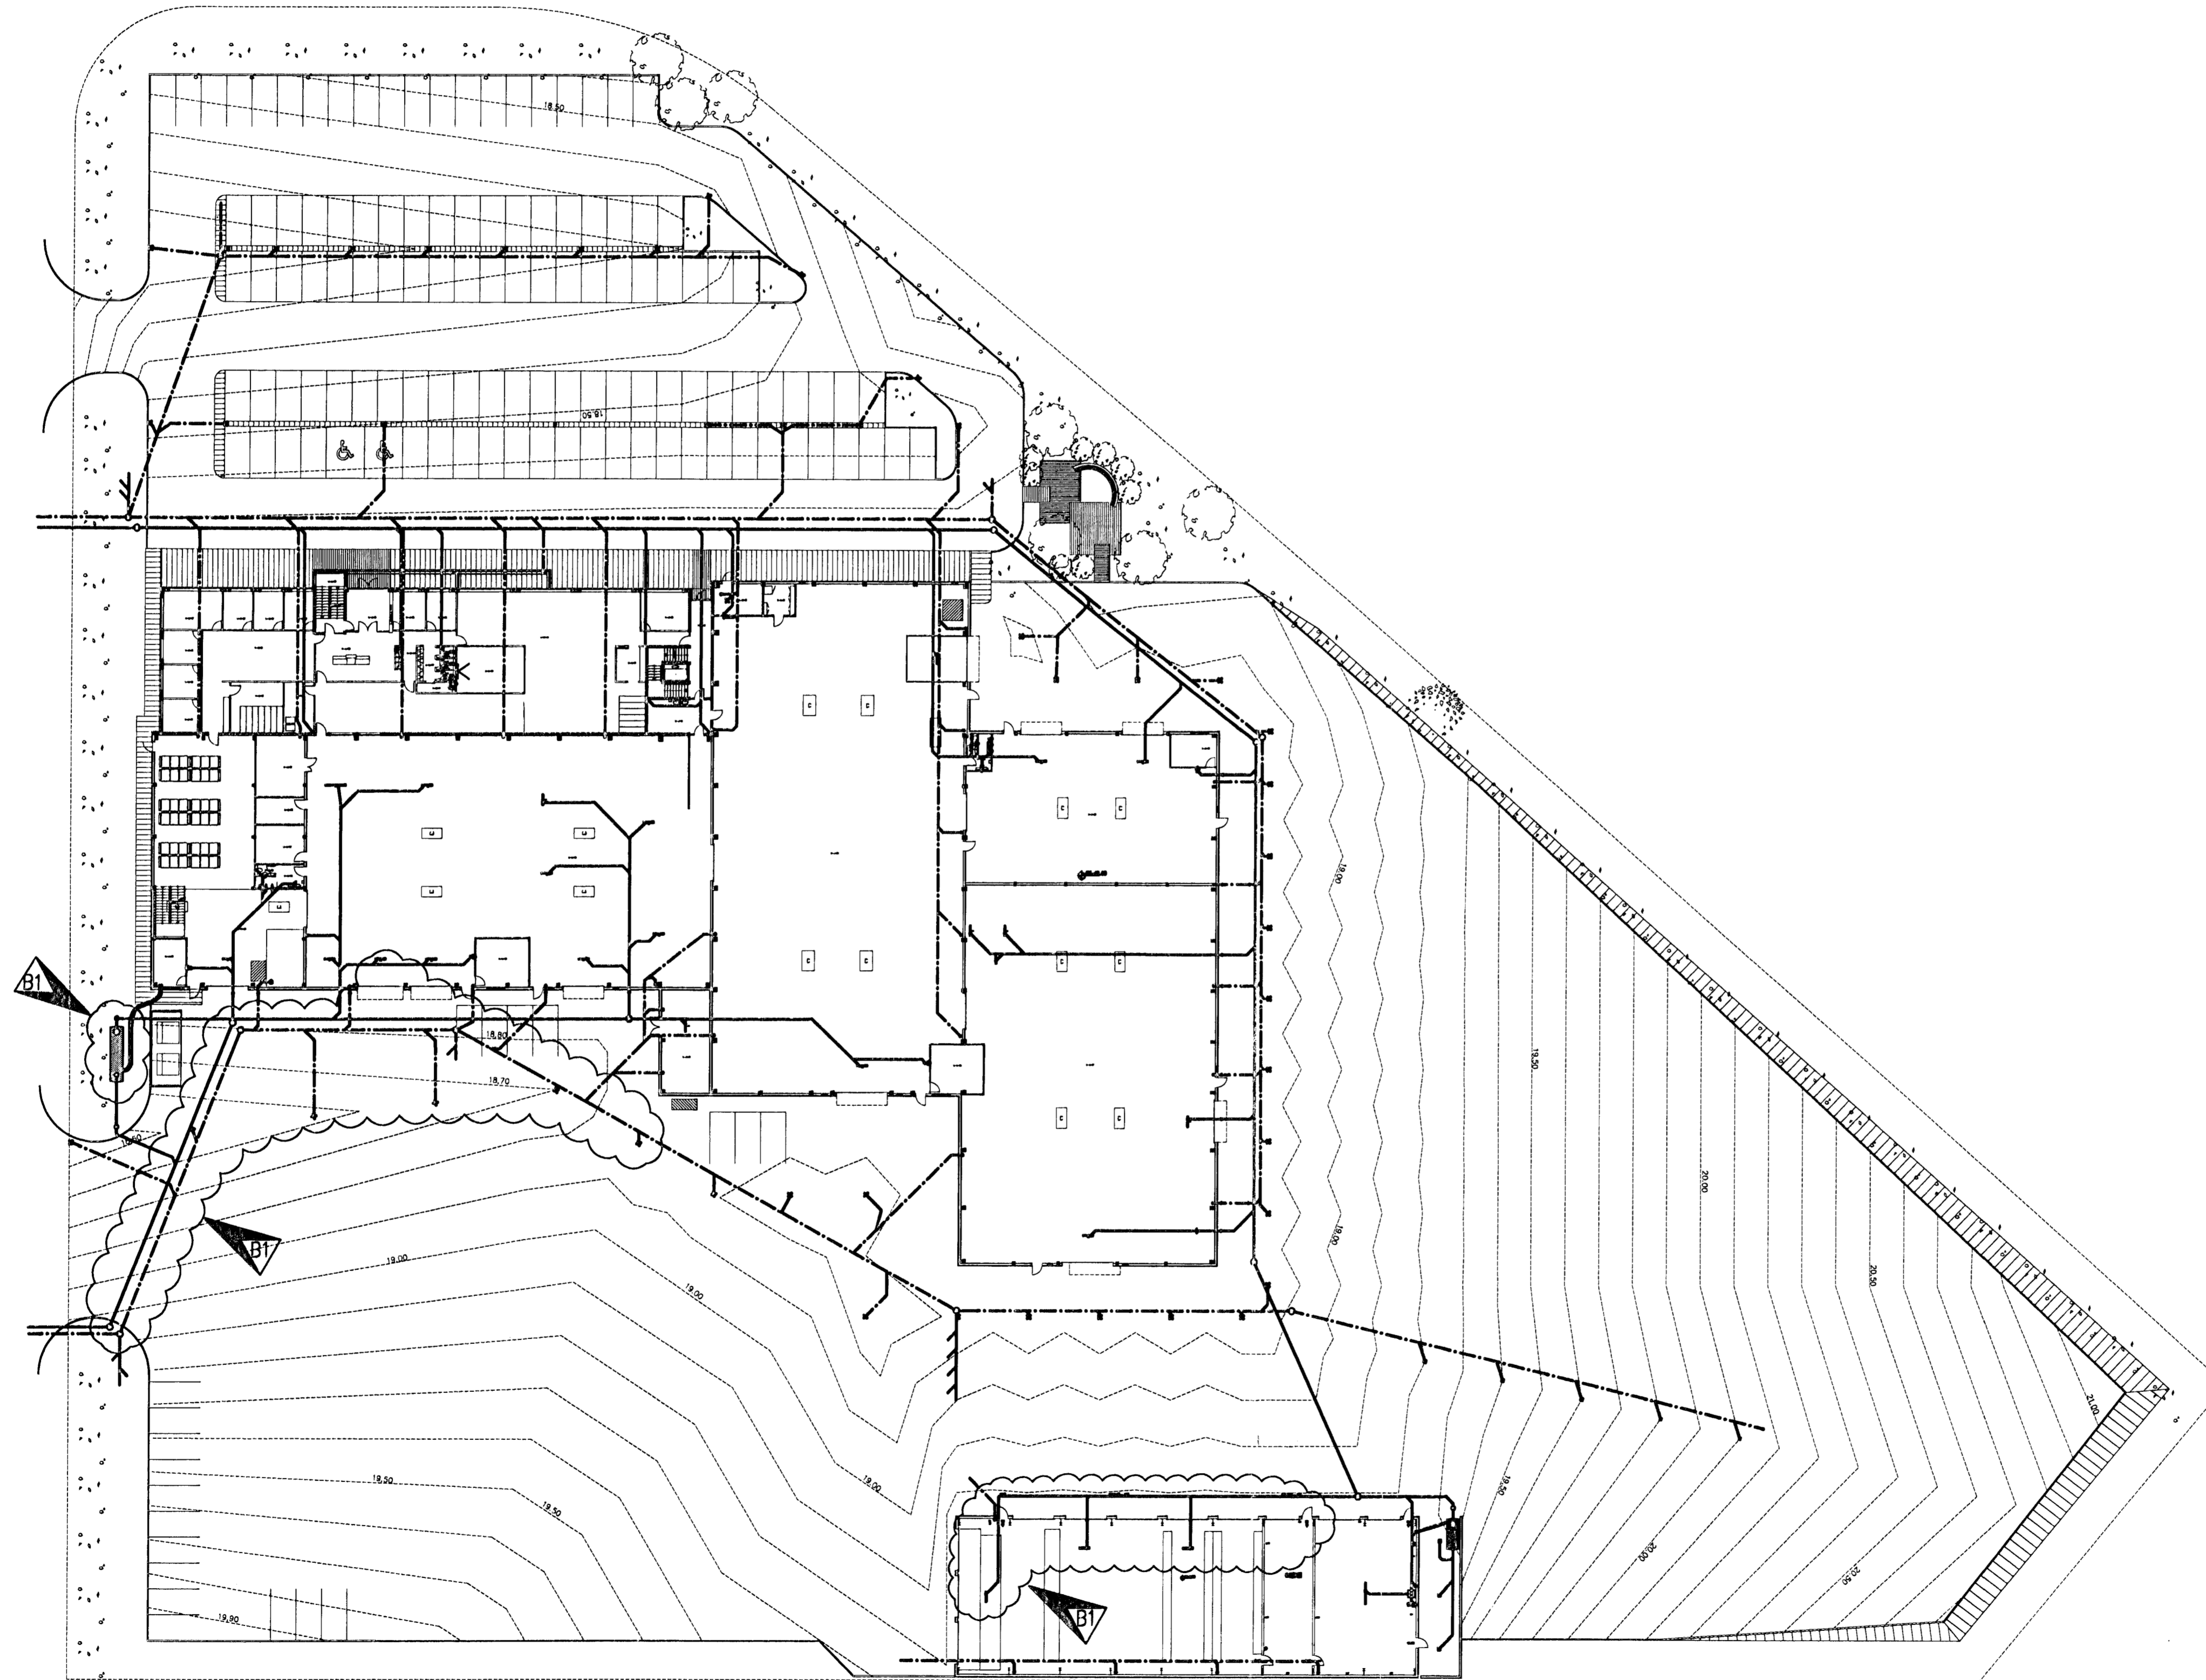

Jh 28.5.08
 HEILBRIGÐISEFTIRLIT
 HAFNARFIARDAR-
 OG KÖPVOGSSVÆÐIS
 GARDARGIÐ 10 Gardabæ
 R. Stefánsson

B1	2008-05-19	Heð, halla, NF og GN breytt	AS	DGI	HH
A	2008-03-26	VERKTEIKNING	AS	DGI	HH
Otg.	Daga.	Breyting	Ha.	Yf.	Sp.

GJÁHELLA 4, HAFNARFIÐI
 HÉÐINN HF.
 FRÁRENNSLISLAGNIR
 AFSTÖÐUMYND

VST Verkræðistofa
 Sigurðar Thoroddsen hf.
 Ármúla 4, 108 Reykjavík. - Kf. 611276-0289
 Sími: 589 5000 - Fax: 589 5010 - Vefvang: www.vst.is

Hönnuð: AS
 Telknað: SGH
 Mikk: 1:400
 Samþykkt: F.h. VST / h. Sveinn Ólafsson 010954-7119

Tilvæðing: K:\2008.01\48\tekn\ogn\VED-7002.dwg
 Bláskráning: A1

Dagur: OKT. 2007
 Númer: 2006.0148
 Skala: 7.002
 Blá: B1

