

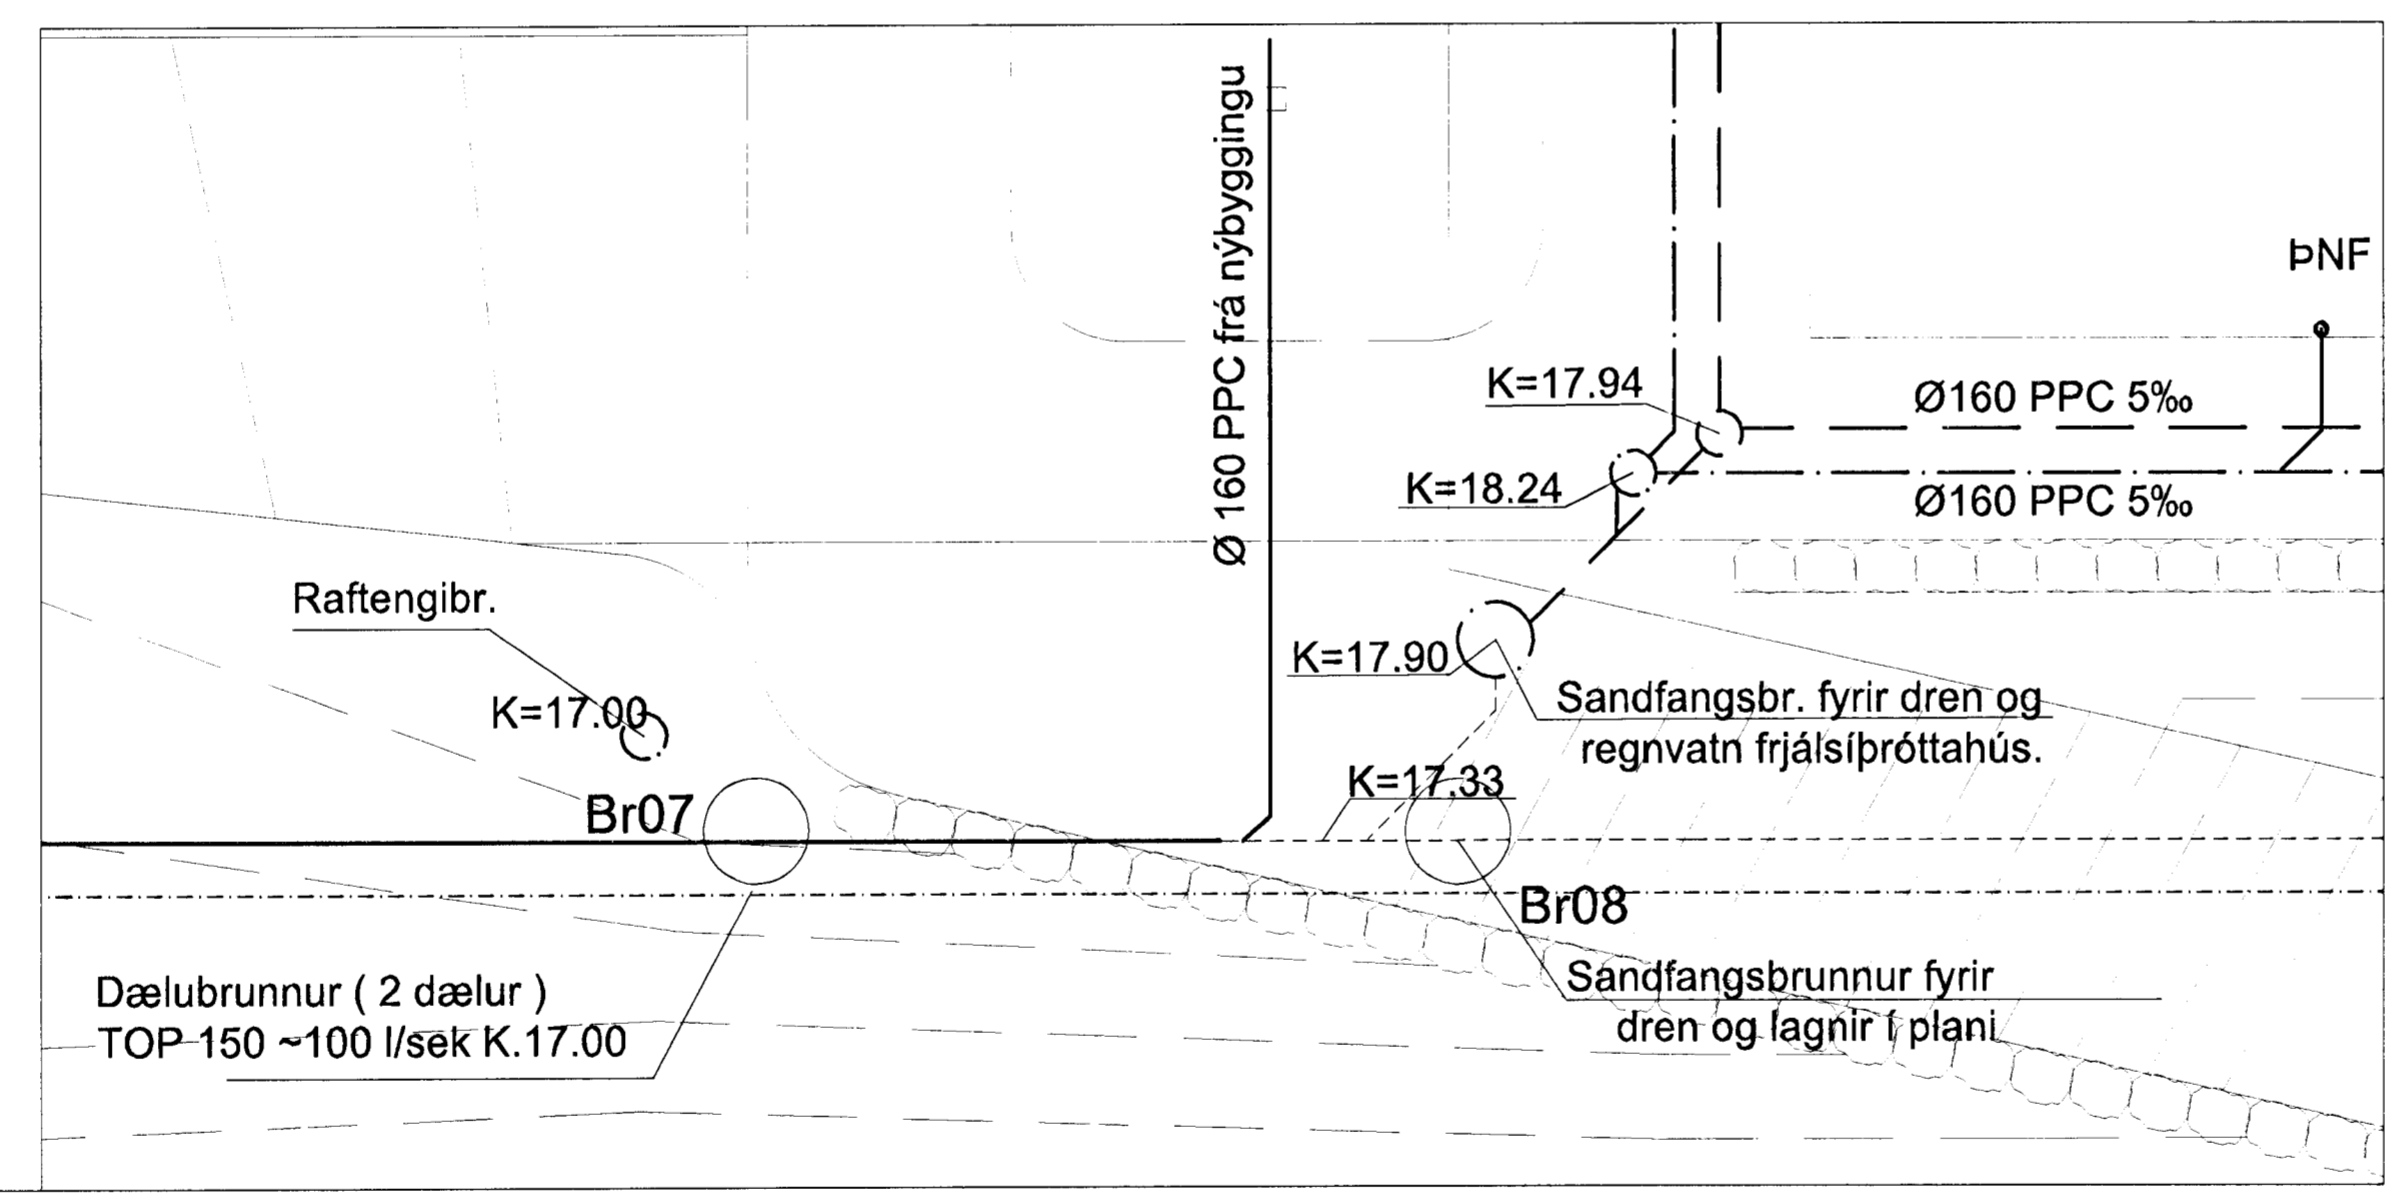
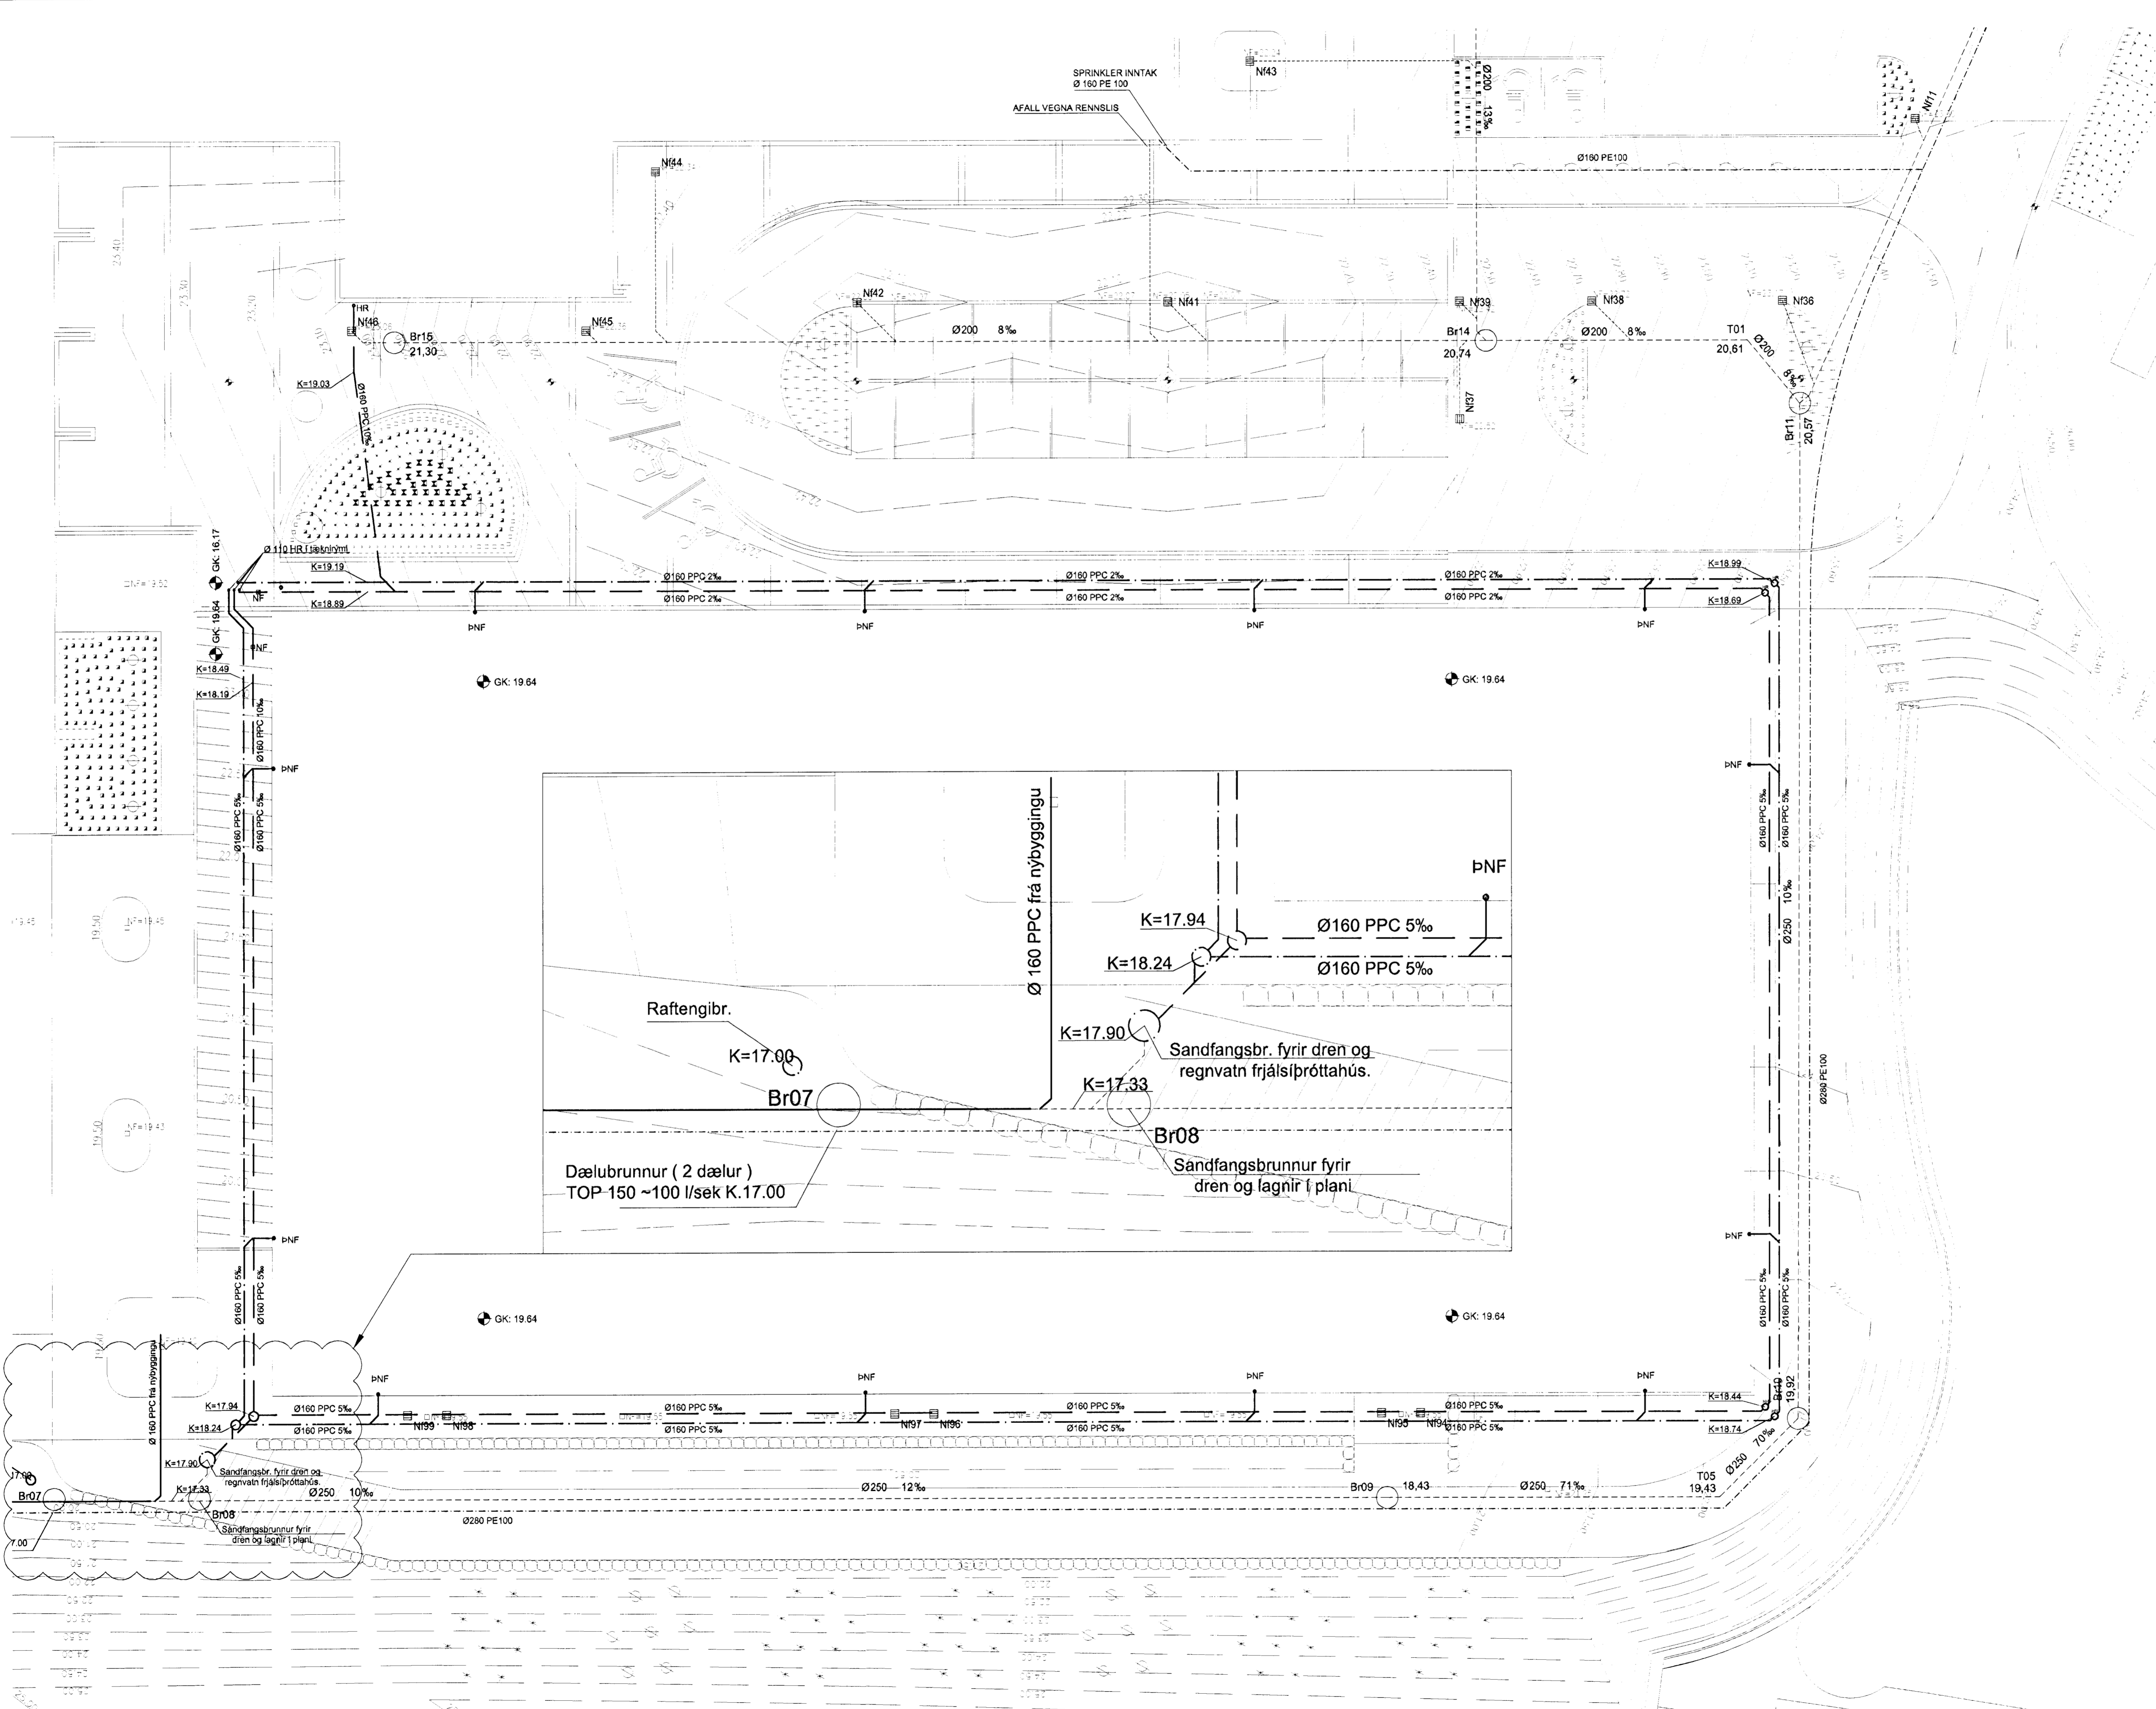


**HNITASKRÁ:**


Nr	Austur	Norður	Hæð
Nf11	356786.818	400295.317	
Nf36	356784.028	400281.132	
Nf37	356768.503	400265.575	
Nf38	356772.991	400275.960	
Nf39	356765.321	400272.367	
Nf41	356748.382	400284.429	
Nf42	356730.341	400255.976	
Nf43	356746.672	400280.631	
Nf44	356715.055	400258.124	
Nf45	356715.336	400246.991	
Nf46	356701.753	400240.626	
Nf4	356793.101	400207.121	
Nf5	356790.937	400206.060	
Nf6	356784.804	400193.861	
Nf7	356782.540	400192.800	
Nf8	356738.506	400180.601	
Nf9	356734.243	400179.540	
T01	356783.069	400277.917	20.61
T05	356812.734	400210.346	19.43
Br07	356718.642	400166.255	17.85
Br08	356727.314	400170.319	17.92
Br09	356793.457	400201.313	18.43
Br10	356815.150	400217.000	19.92
Br11	356787.817	400275.672	20.57
Br14	356770.919	400270.819	20.74
Br15	356704.529	400241.123	21.3

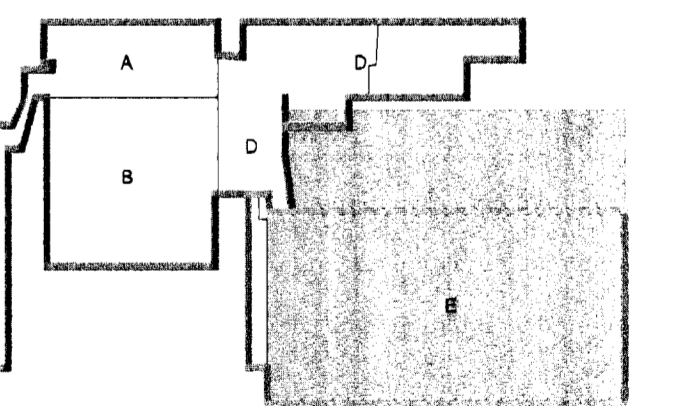

*H. Gunnarsson*  
Kt. 110457-2789

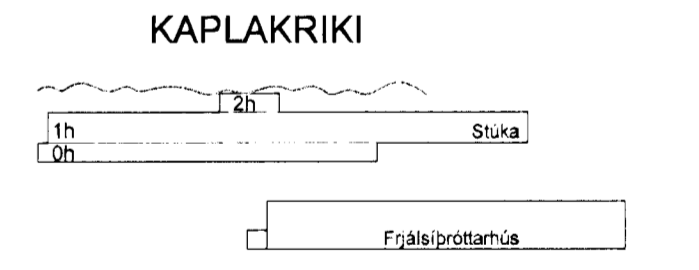

F	20.05.08	Færsla á dælubrunni o.fl.	KMU/SAS
E	29.01.08	Breytingar á köfum	KMU/SAS
D	22.01.08	Bætt við dreiflagn	KMU/SAS
C	14.12.07	Tilfærslur á ögnum + breytt hnitaskrá	KMU/SAS
B	07.12.07	Innsettur sandfangsbrunnur	KMU/SAS
A	23.11.07	Verkefningar	KMU/SAS
Útg.	Dags.	Skýring	Hannabýfirland

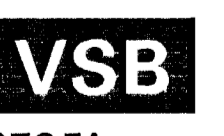

ÞEJARHRAUN 20 - 220 HAFNARFJÖRDUR - KENNIT. 710796-2899  
vsa@vsa.is Sími 585 8600 Fax 585 8610 www.vsa.is

Áritun séðhönnuðar  
Sveinn Áki Sveinsson Kt. 230865-6608

Verkefni  
**KAPLAKRIKI**  
**HAFNARFIRÐI**

Verkefni  
Lagnir  
Grunnlagnir í lóð  
Grunnmynd

Hannað	Teiknað	Yfirfarið	Kvarði	Síða
KMJ	KMJ	SAS	1:200	A1
Dags.	Verkefni	Teikning	Útgáfa	