




Sambýkkt þann  
 06 JUNI 2008  
 Byggingarritunir í Hafnarfirði  
 F.h. Hrafnar S. Gunnarsson

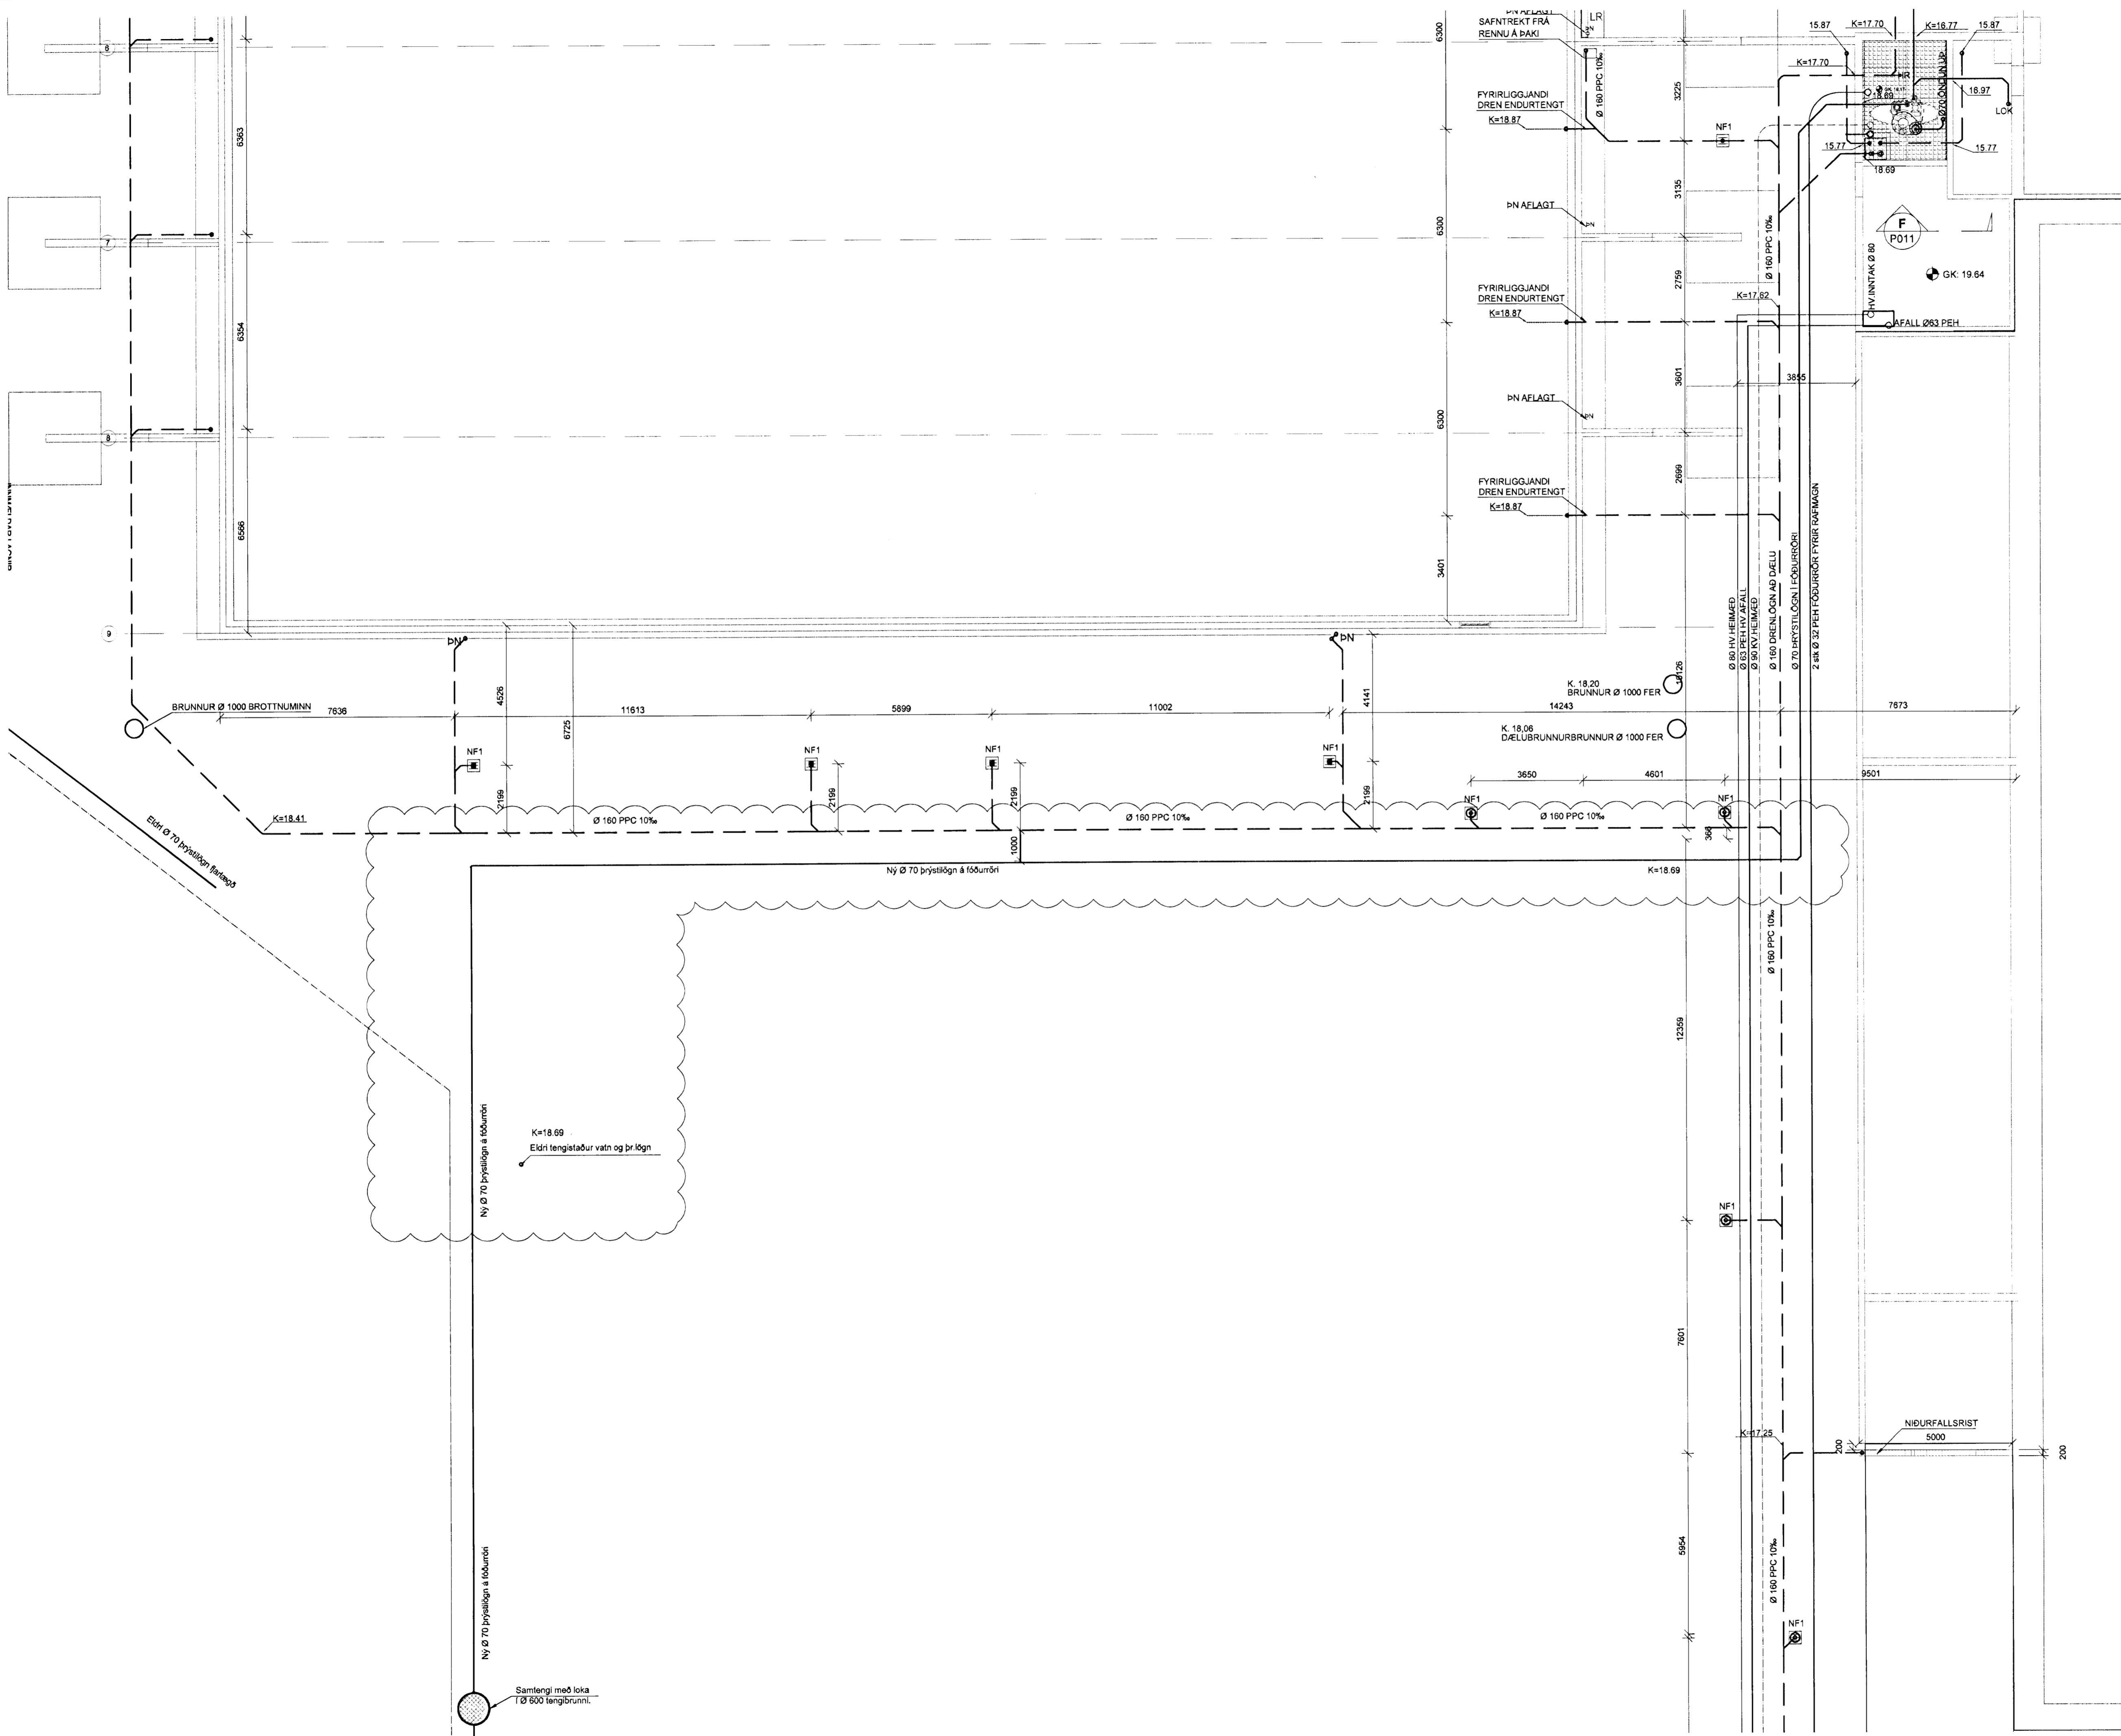

*H. Gunnarsson*  
 Kr. 110457-2789

**PATTERIÐ**

**KAPLAKRIKI**

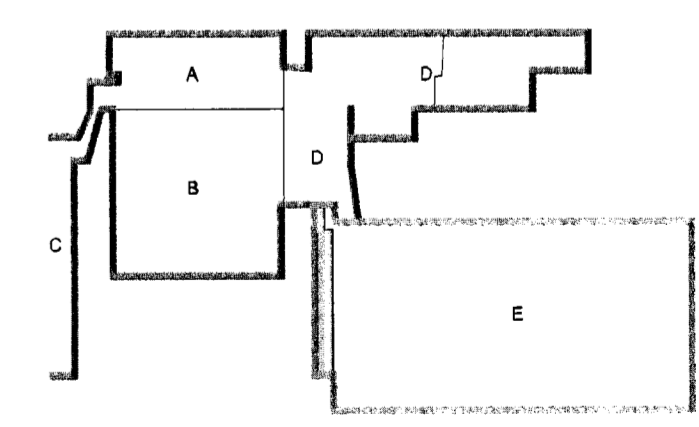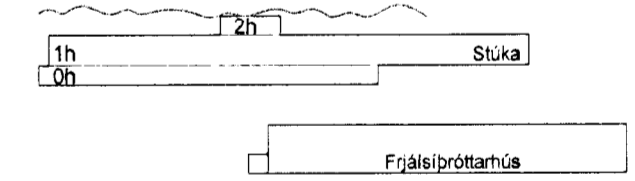

- E 20.05.08 Nýr tengistaður, þr.ögn KMJ/SÁS
- D 27.03.08 Lega hitaveituhelmeðar KMJ/KMJ
- C 14.12.07 Tilfaerslur á lögnum KMJ/SÁS
- B 23.11.07 Breyting á lögnum og kötum KMJ/SÁS
- A 12.11.07 Breyting á dreni og dælugryfju KMJ/SÁS
- Úlg. Dags. Skýning Hannasýrfríand

**VSB**

**VERKFRÆÐISTOFA**

BÆJARHRAUN 20 · 220 HAFNARFJÖRDUR · KENNIT. 710706-2899  
 vsb@vsb.is · Sími 585 8600 · Fax 585 8610 · www.vsb.is

Aflun sárhórnadar Sveinn Áki Sverrisson Kr. 230585-5688

Verkefni  
**KAPLAKRIKI  
 HAFNARFIRÐI**

Verklust  
**Lagnir  
 Grunnlagir  
 Grunnmynd**

Hannað	Teiknað	Yfirfarið	Kvarði	Síða
KMJ	KMJ	SÁS	1:100	/ A1
Dags.	Verkefni	Teikning	Útgáfa	